

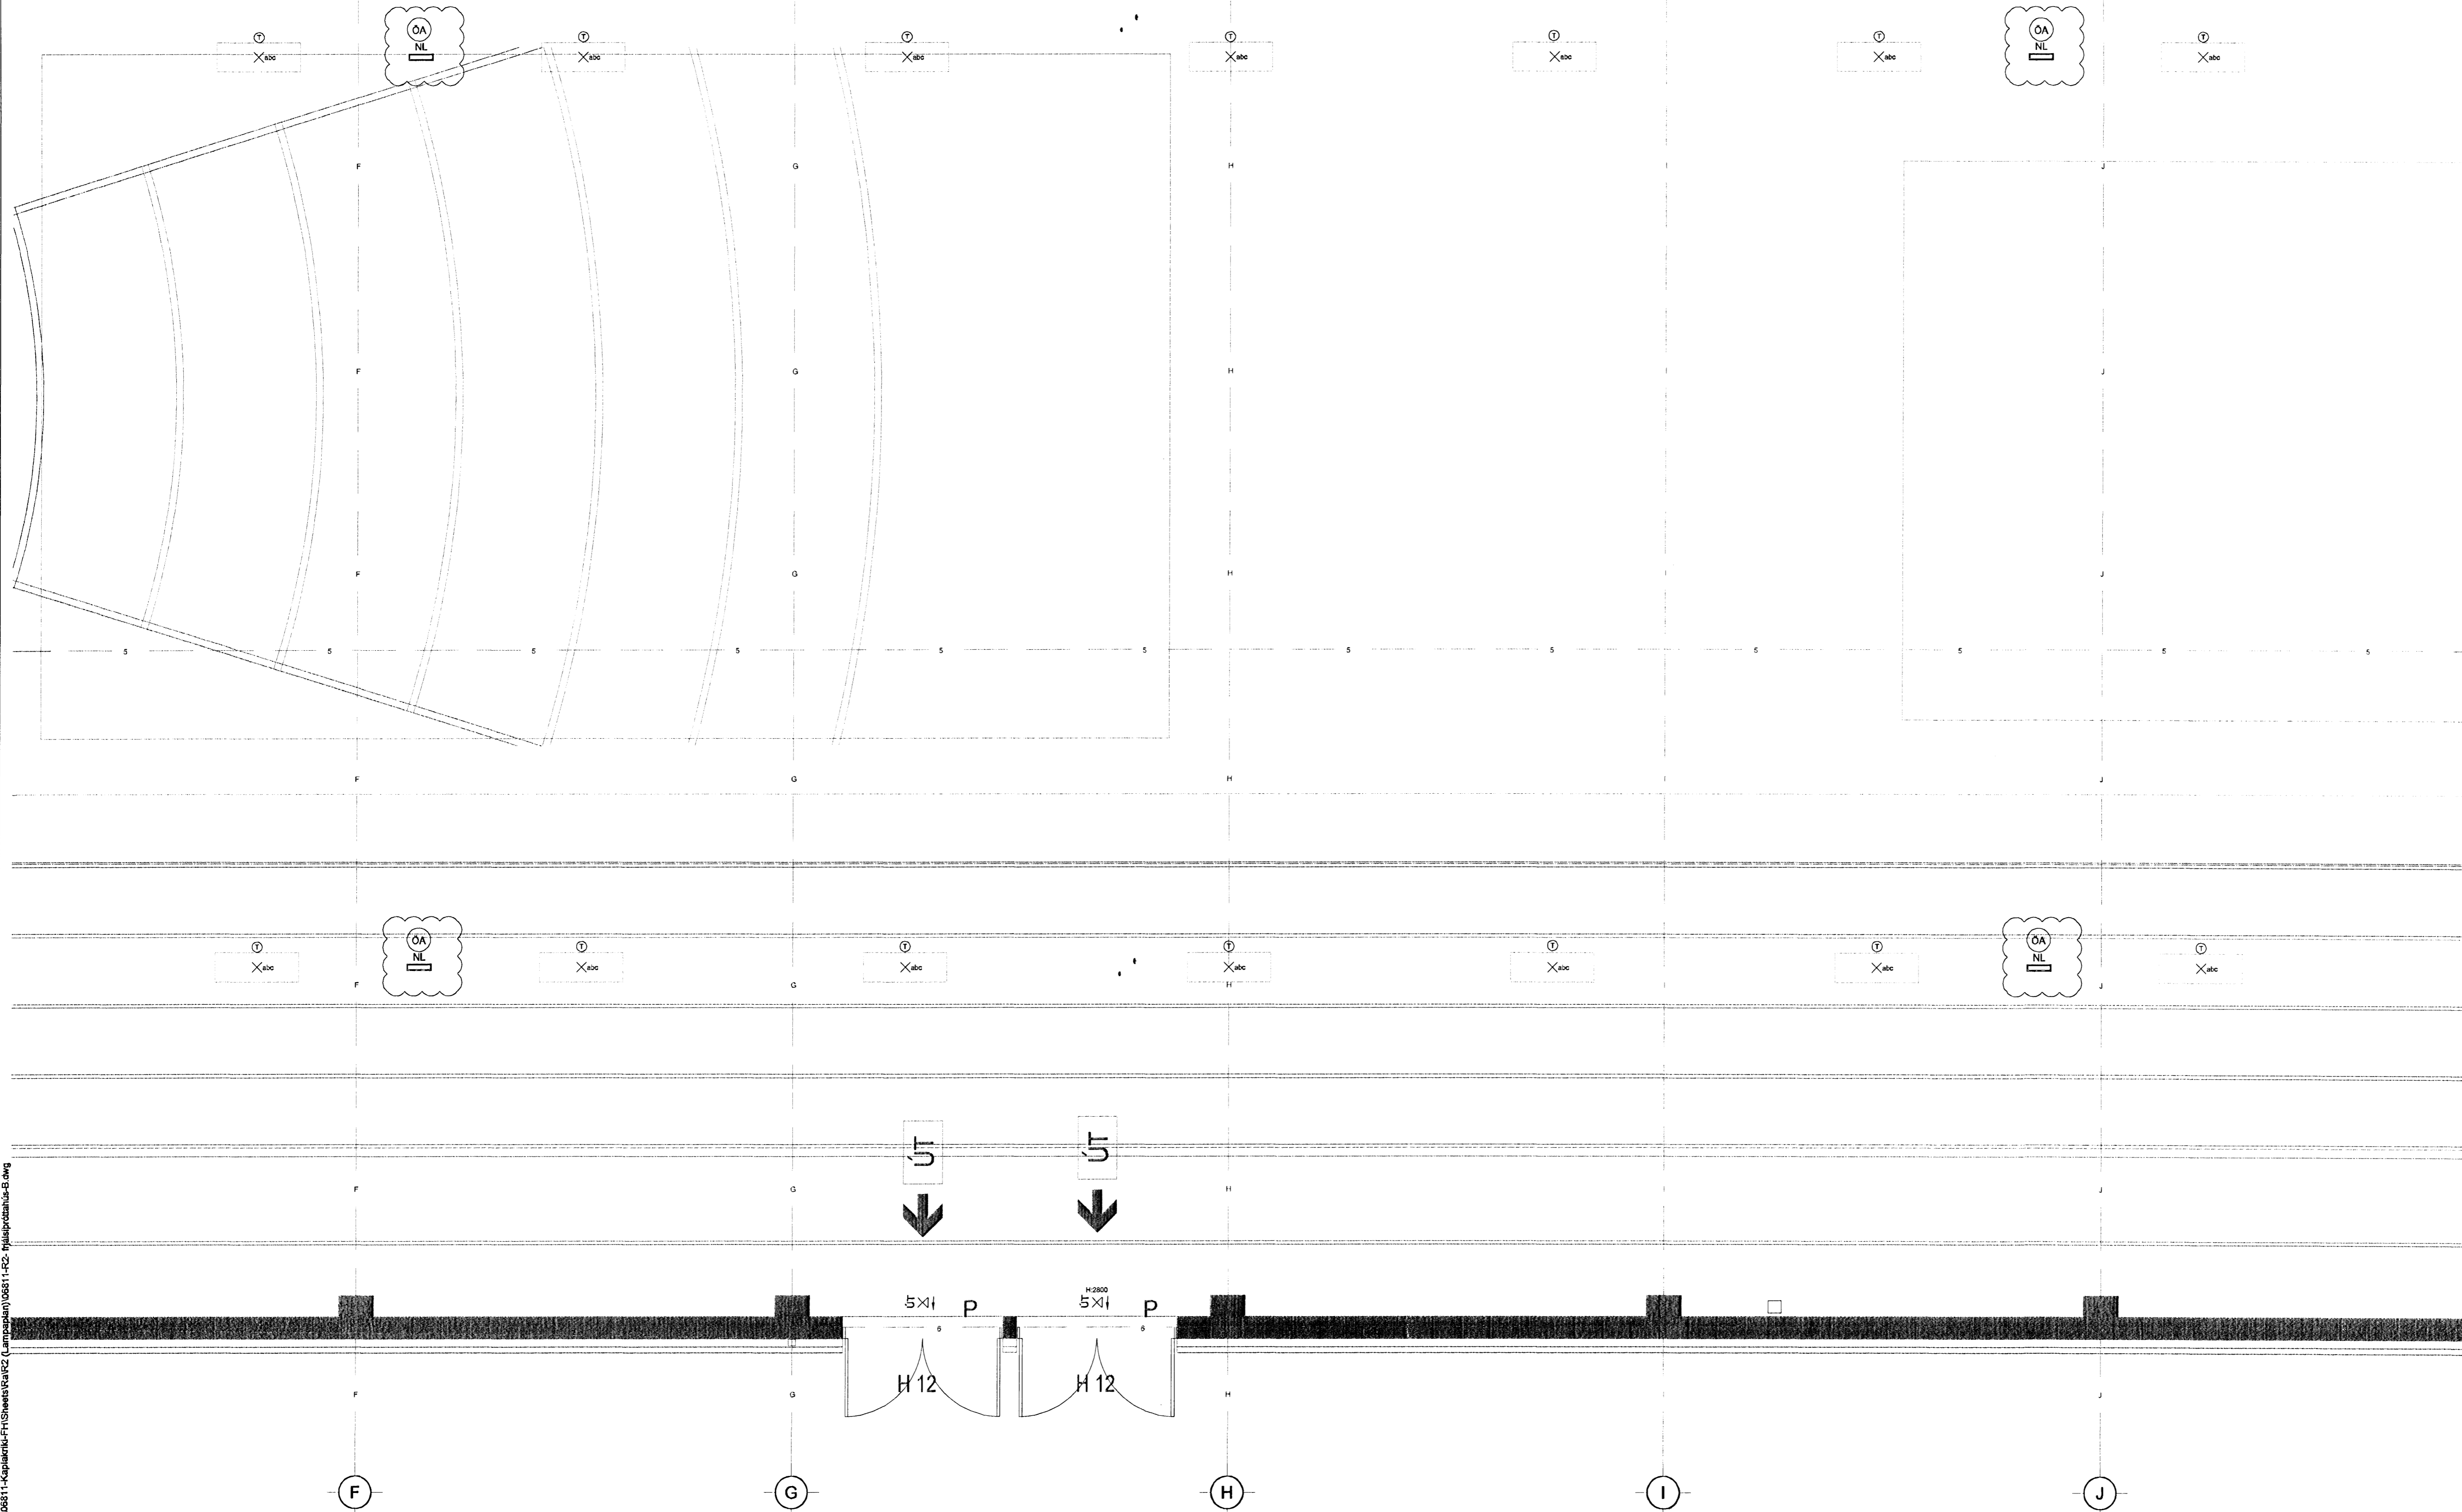


Mótteljið
13.09.2010

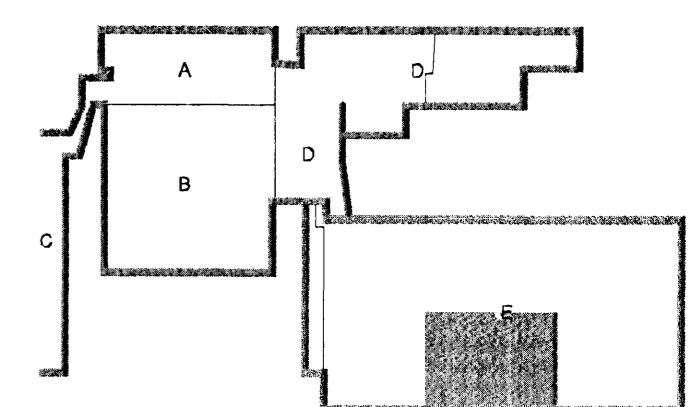

[Handwritten Signature]

KAPLAKRIKI

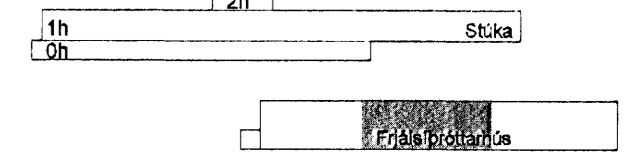

A 02.09.10 NL BSG/ÖG
Útg. Dags. Skýring Hannabryfirfarið

VSB

VERKFRÆÐISTOFA

BÆJARHRAUN 20 · 223 HAFNARFJÖRDUR · KENNIT. 710796-2899
vst@vst.is · Sími 585 8600 · Fax 585 8610 · www.vst.is

Áritun sérhönnuðar
Örn Guðmundsson Kt: 220981 2739

Verkefni
**KAPLAKRIKI
HAFNARFIRÐI**

Verkhliut
Rafkerfi
Lampaplan frjalsþróttahús
Grunnmynd

Hannað RVK/HJ	Teknað RVK/HJ	Yfirfarið ÖG	Kvarti 1.50	Síða / A1
Dags. 18.03.2008	Verkefni 06811	Tekning B R205	Útgáfa A	

