

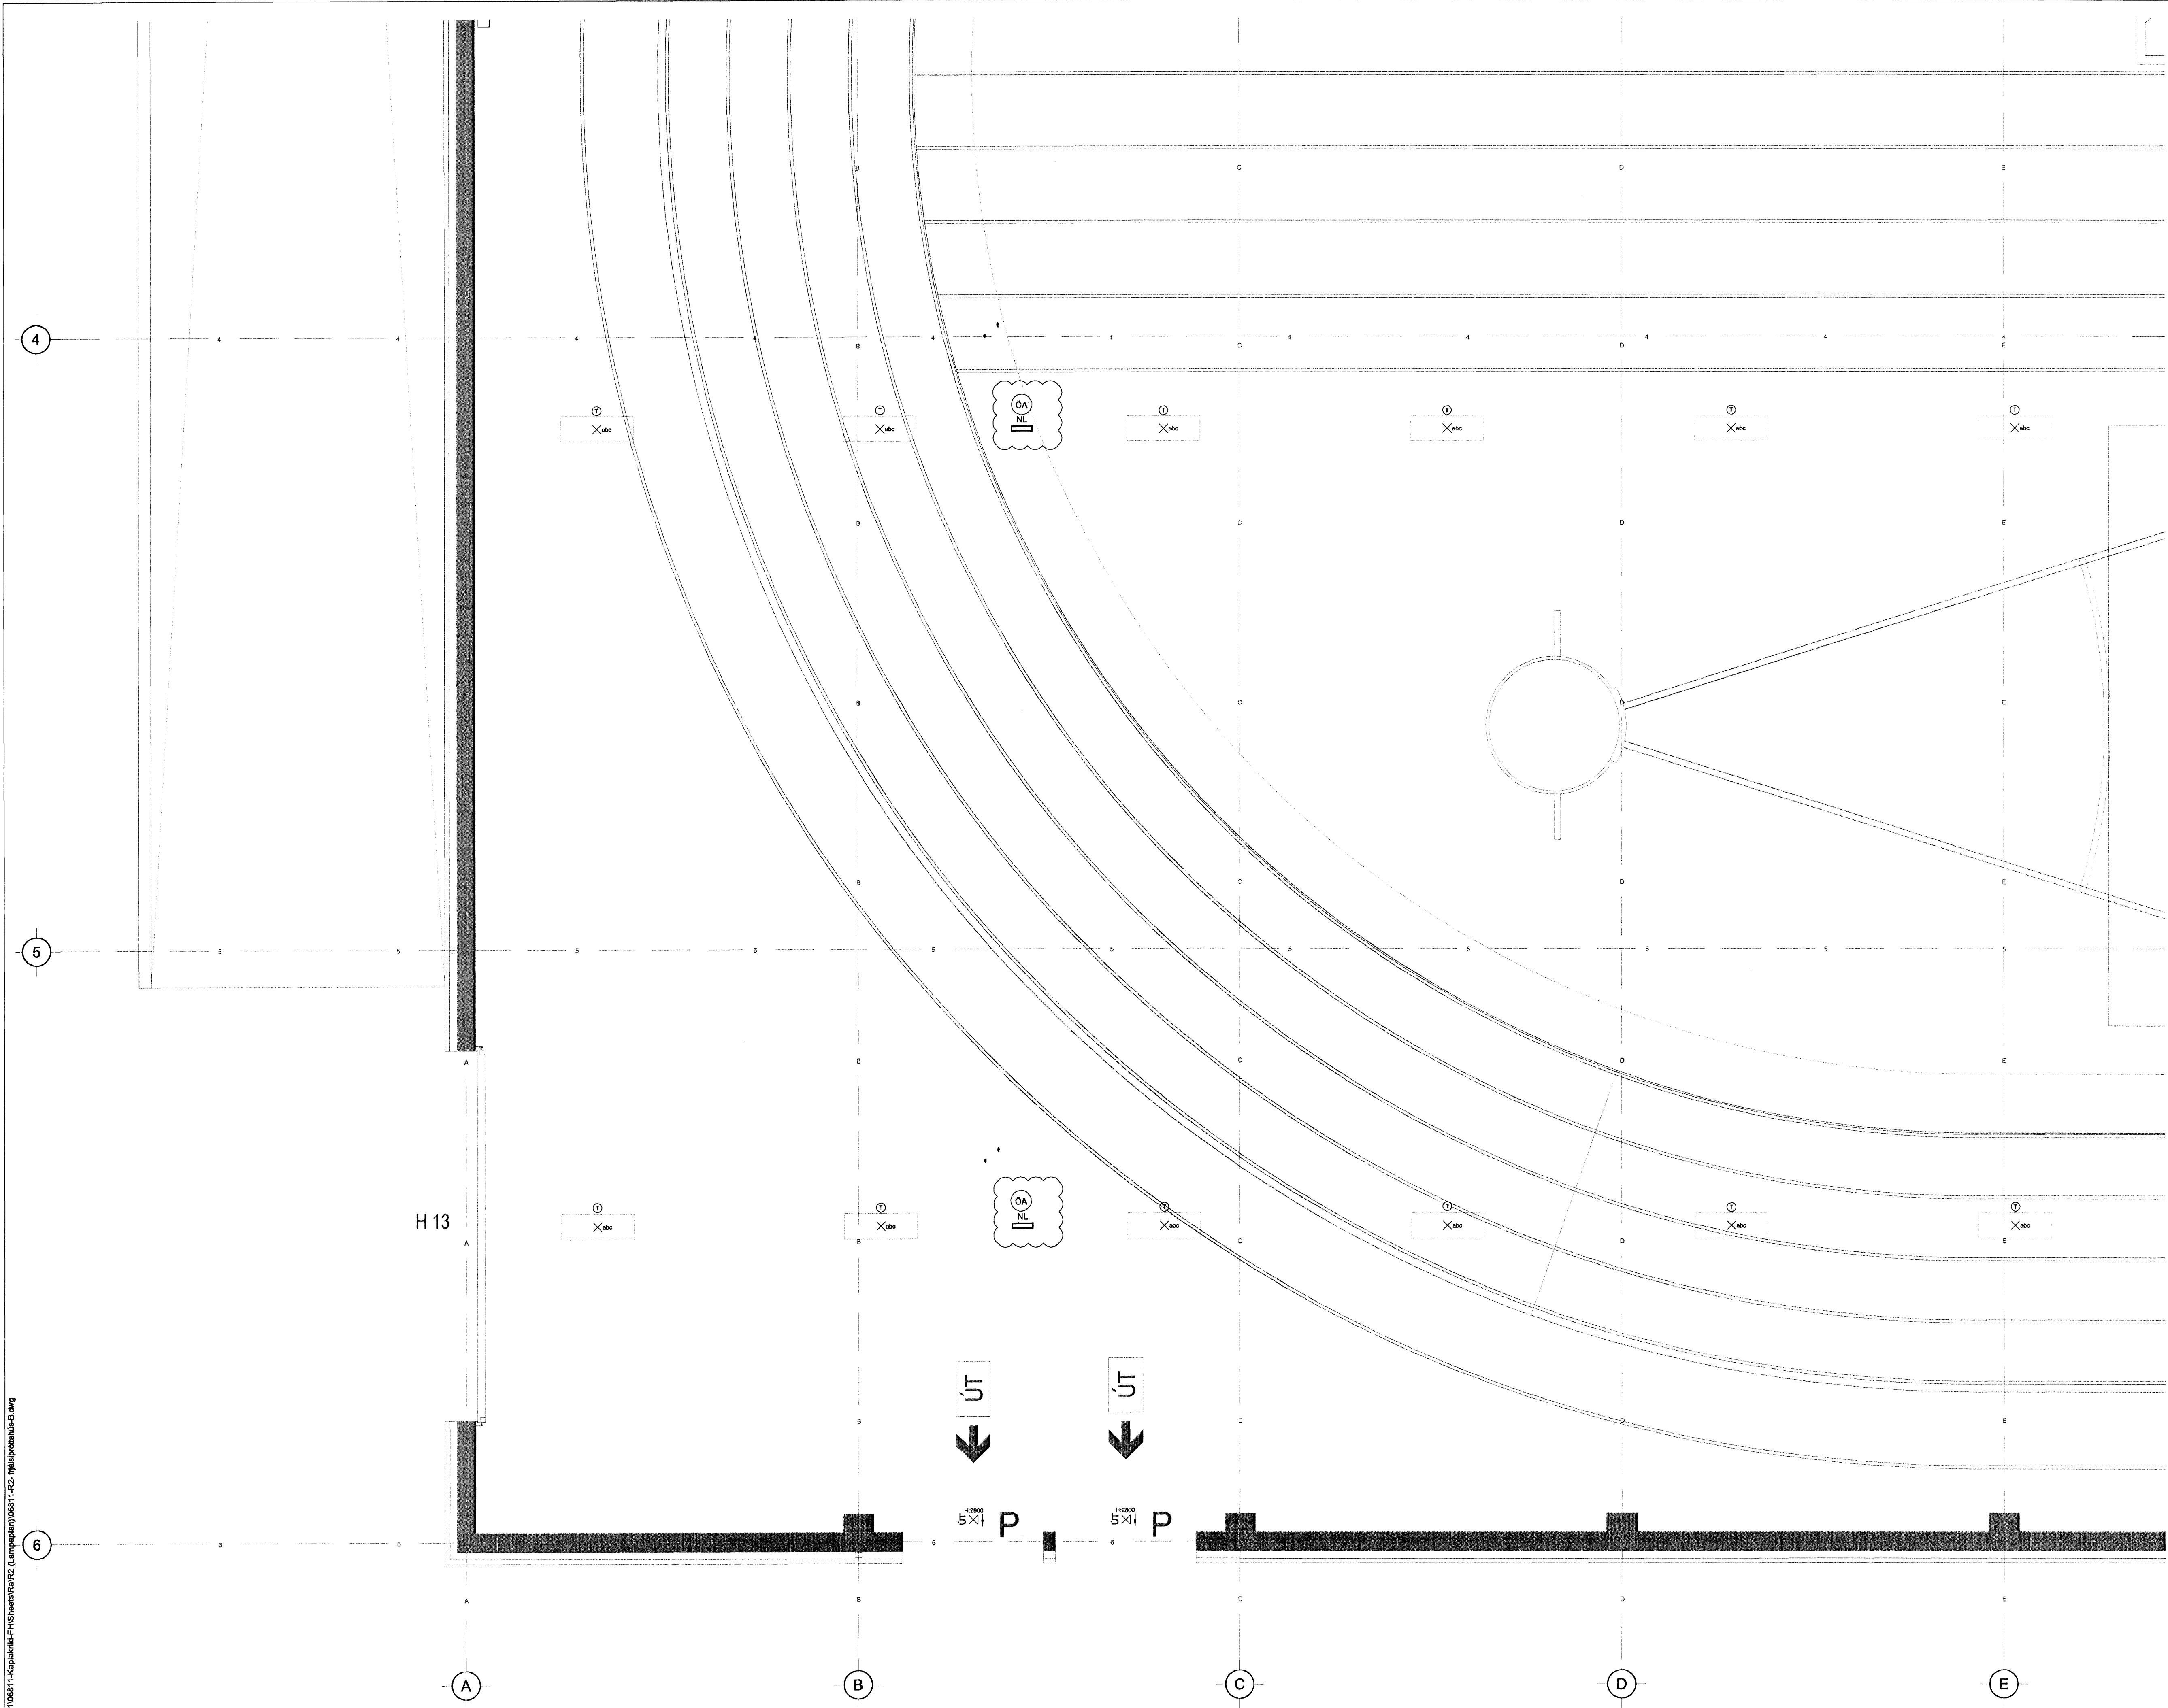


Mátteknið  
13.09.2010

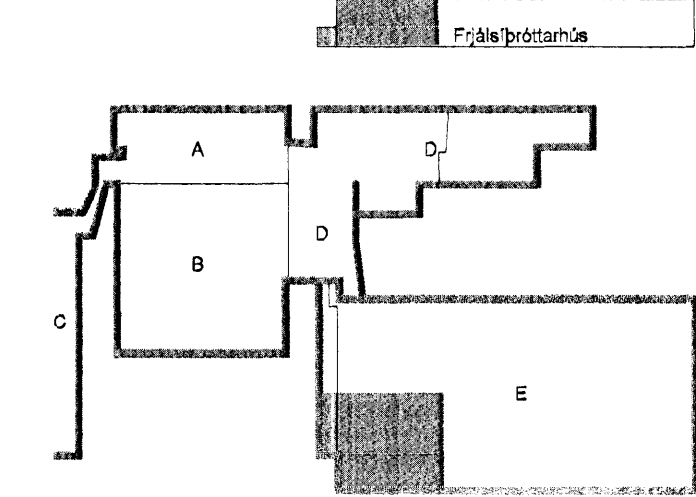

*Hanna Ó. Yrri*

KAPLAKRIKI

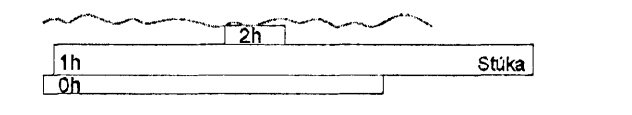

A 02.09.10 NL BSG/OÖ  
Útg. Dags. Skýring Hanna Ó. Yrri

**VSB**

VERKFRÆÐISTOFA

BÆJARHRAUN 20 · 220 HAFNARFJÖRDUR · KENNIT. 710798-2899  
vsb@vsb.is · Sími 585 8600 · Fax 585 8610 · www.vsb.is

Áritun sérhönnuðar  
Óm Guðmundsson Kt: 220981 2739

Verkefni  
KAPLAKRIKI  
HAFNARFIRÐI

Verkhúsi  
Rákerfi  
Lampaplan frjálisþróttahús  
Grunnmynd

Hannað	Teiknað	Yfirfarið	Kvarði	Síða
RVK/HJ	RVK/HJ	ÖG	1:50	/ A1
Dags.	Verkefni	Teikning	Útgáfa	
18.03.2008	06811	B R204	A	

V:\2006\06811\Kaplakriki\FH\Grunnmynd\06811\_R204\_R204\06811\_R204\_R204.dwg