



Mótteld
13.09.2010

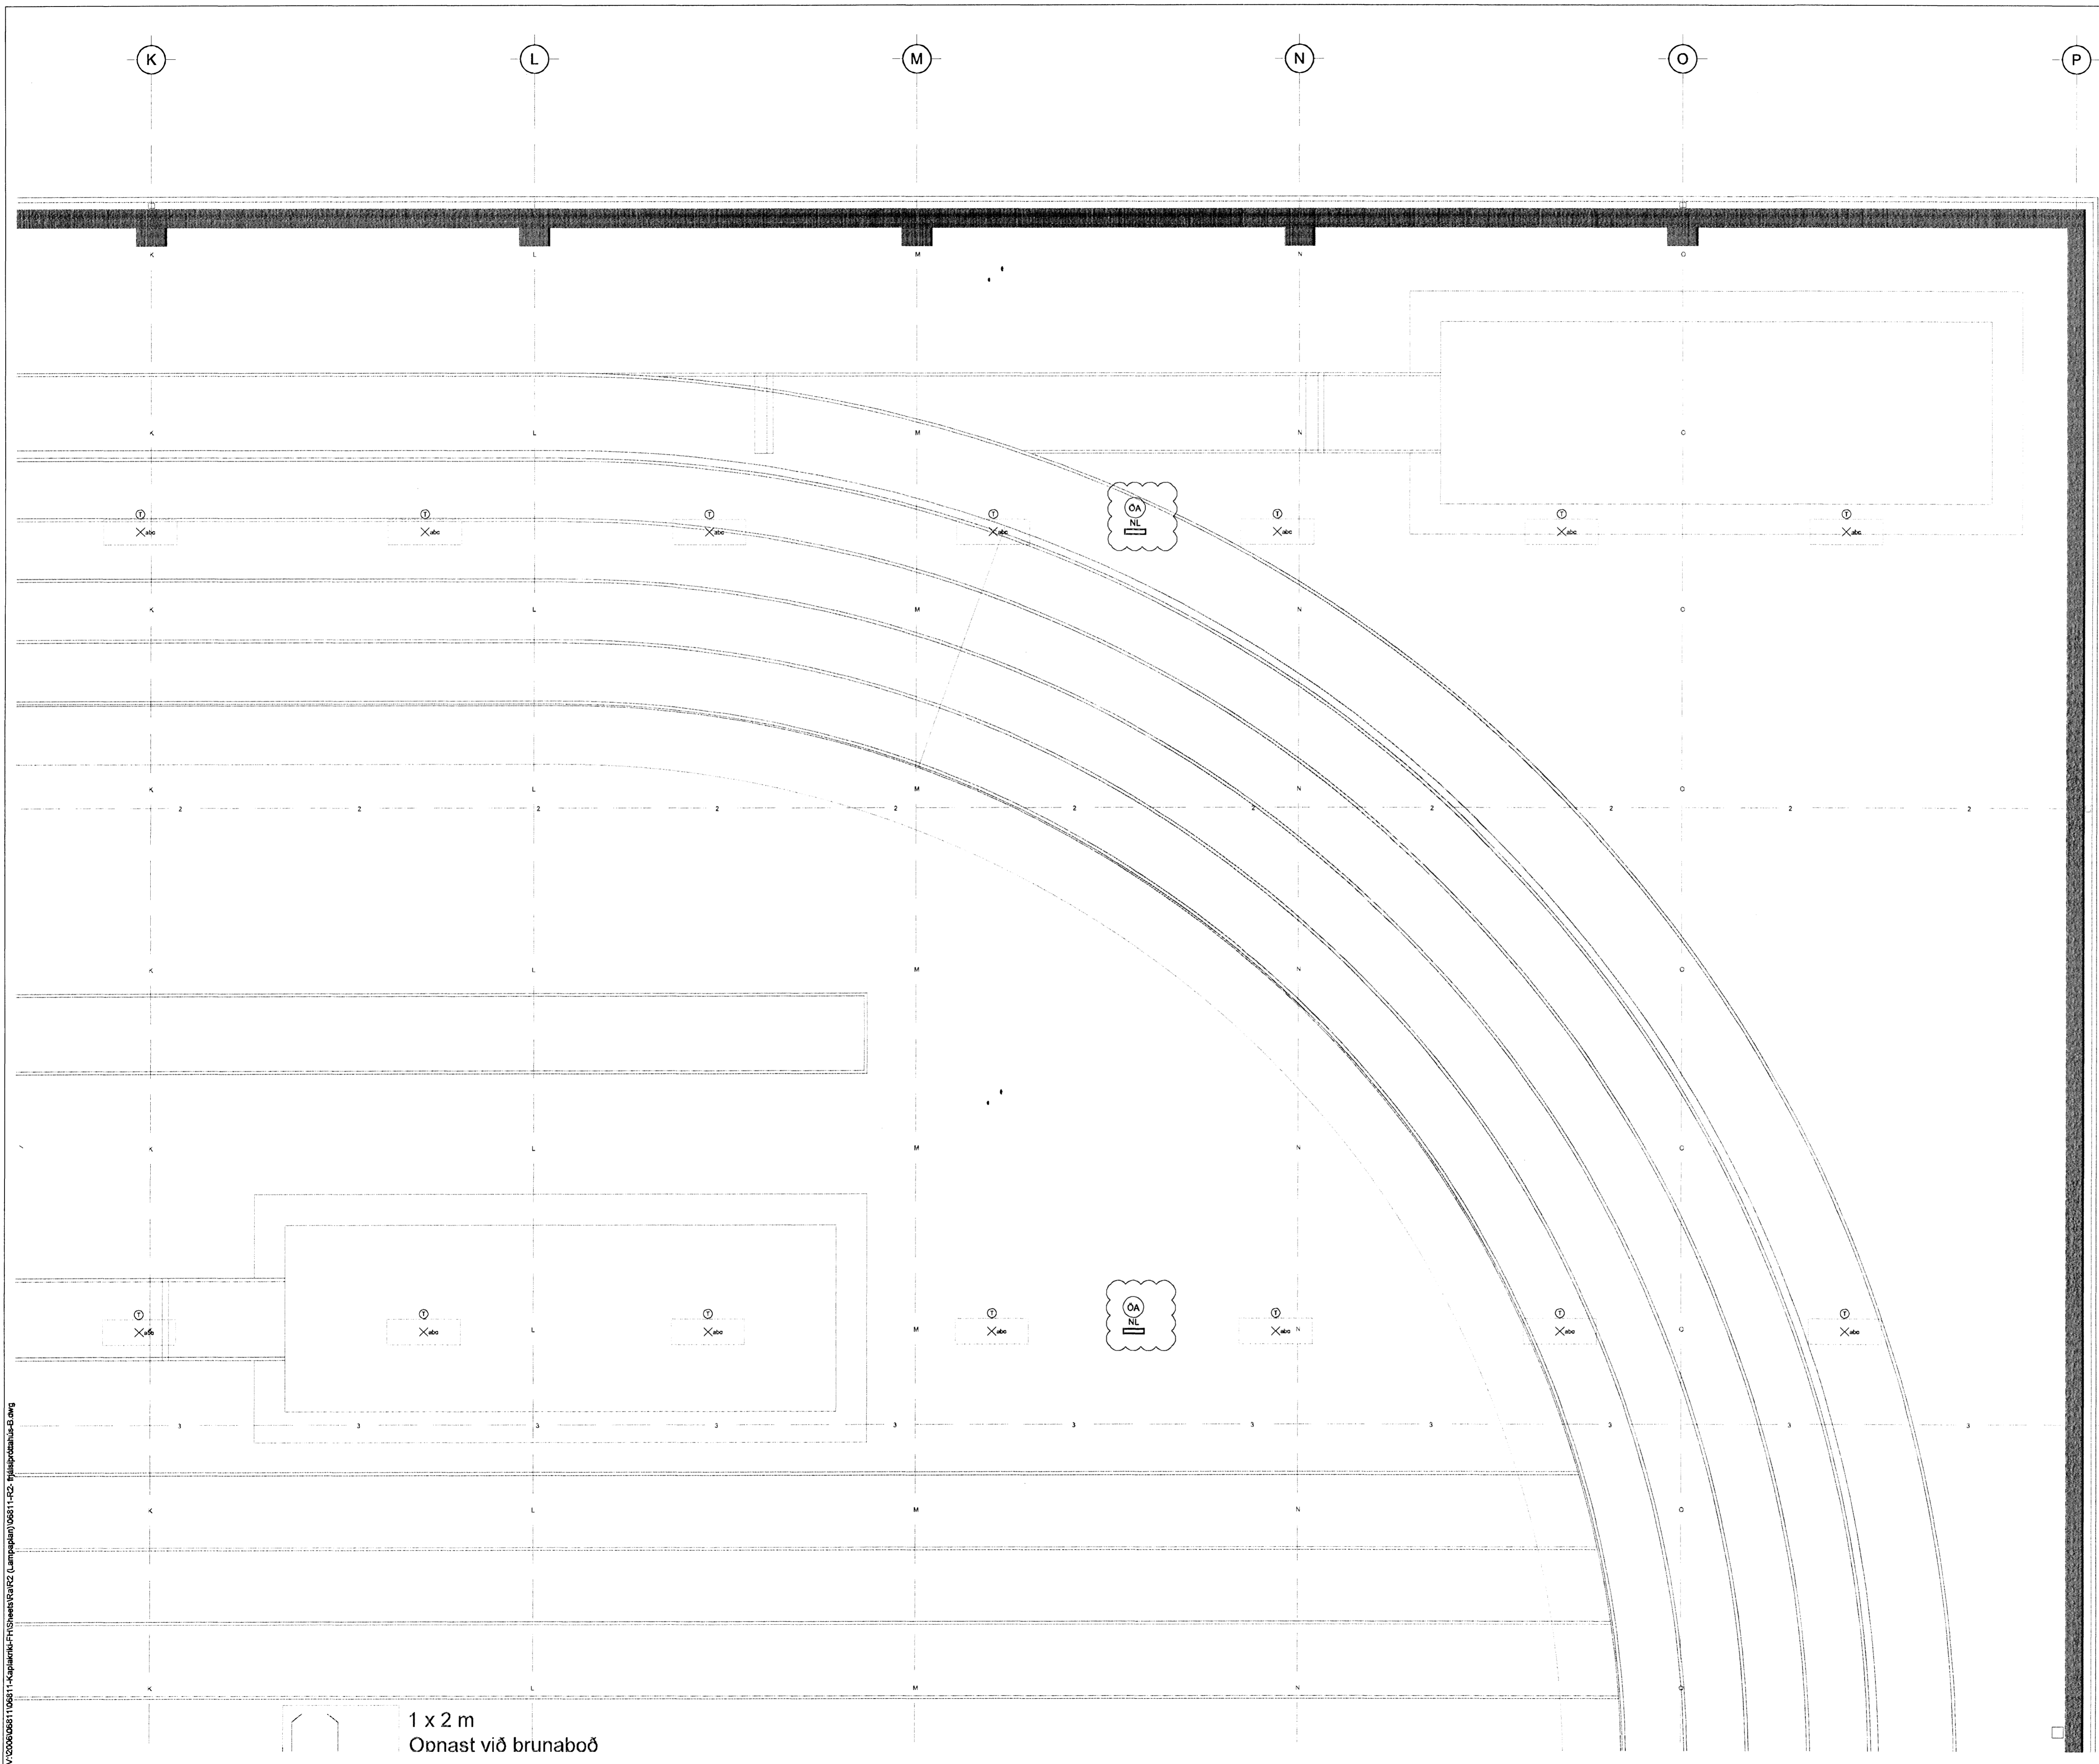


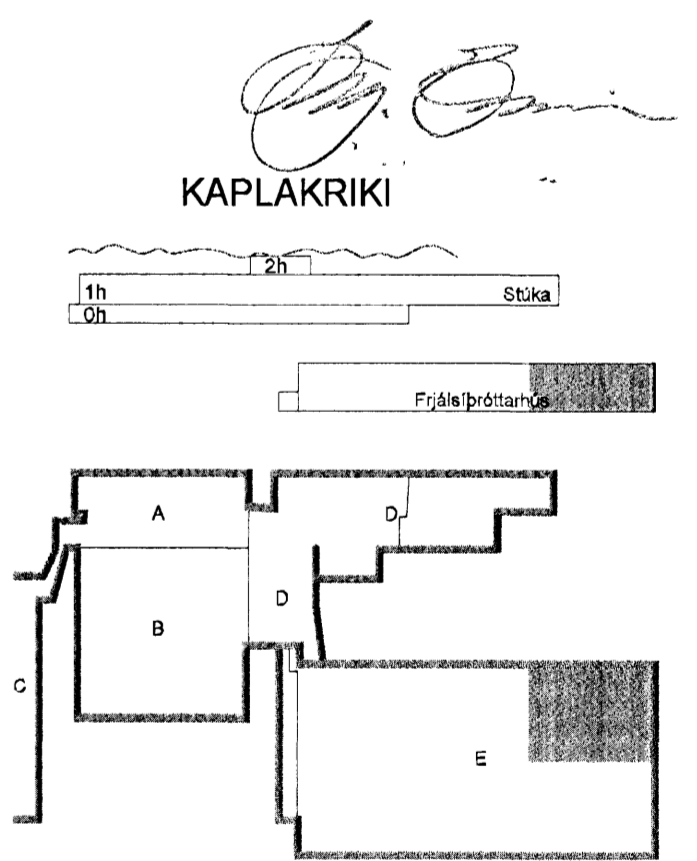

A 02.09.10 NL BSG/ÖG
Útg. Dags. Skýring Hannabó/Yfirfarir



VERKFRÆÐISTOFA
BÆJARHRAUN 20 • 220 HAFNARFJÖRÐUR • KENNIT. 710798-2899
vsb@vsb.is Sími 585 8600 Fax 585 8610 www.vsb.is

Áritun sérhönnuðar Örn Guðmundsson Kt: 220961 2739 <i>Örn</i>				
Verkefni KAPLAKRIKI HAFNARFIRÐI				
Verkefni Rafkerfi Lampaplan frjalsiprottahús Grunnmynd				
Hannað RVK/HJ	Teiknað RVK/HJ	Yfirfarir ÖG	Kvarði 1:50	Síða / A1
Dags. 18.03.2008	Verkefni 06811	Teikning B R203	Útgáfa A	

1 x 2 m
Önnast við brunaboð