



Mótteldið
13.09.2010

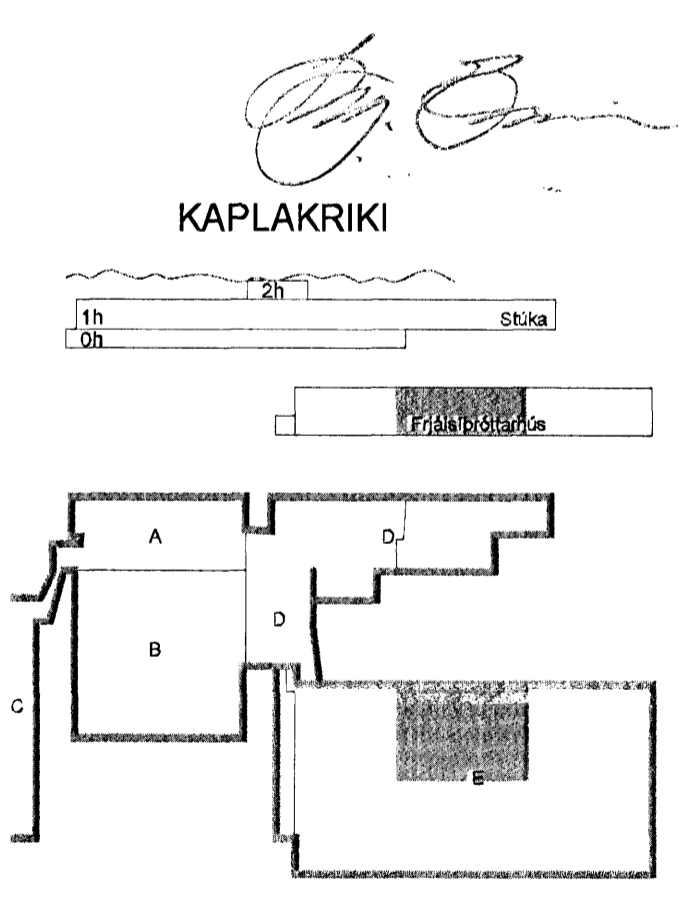

A 02.09.10 NL BSG/ÖG
Útg. Dags. Skýring Hannað/Yfirfarir

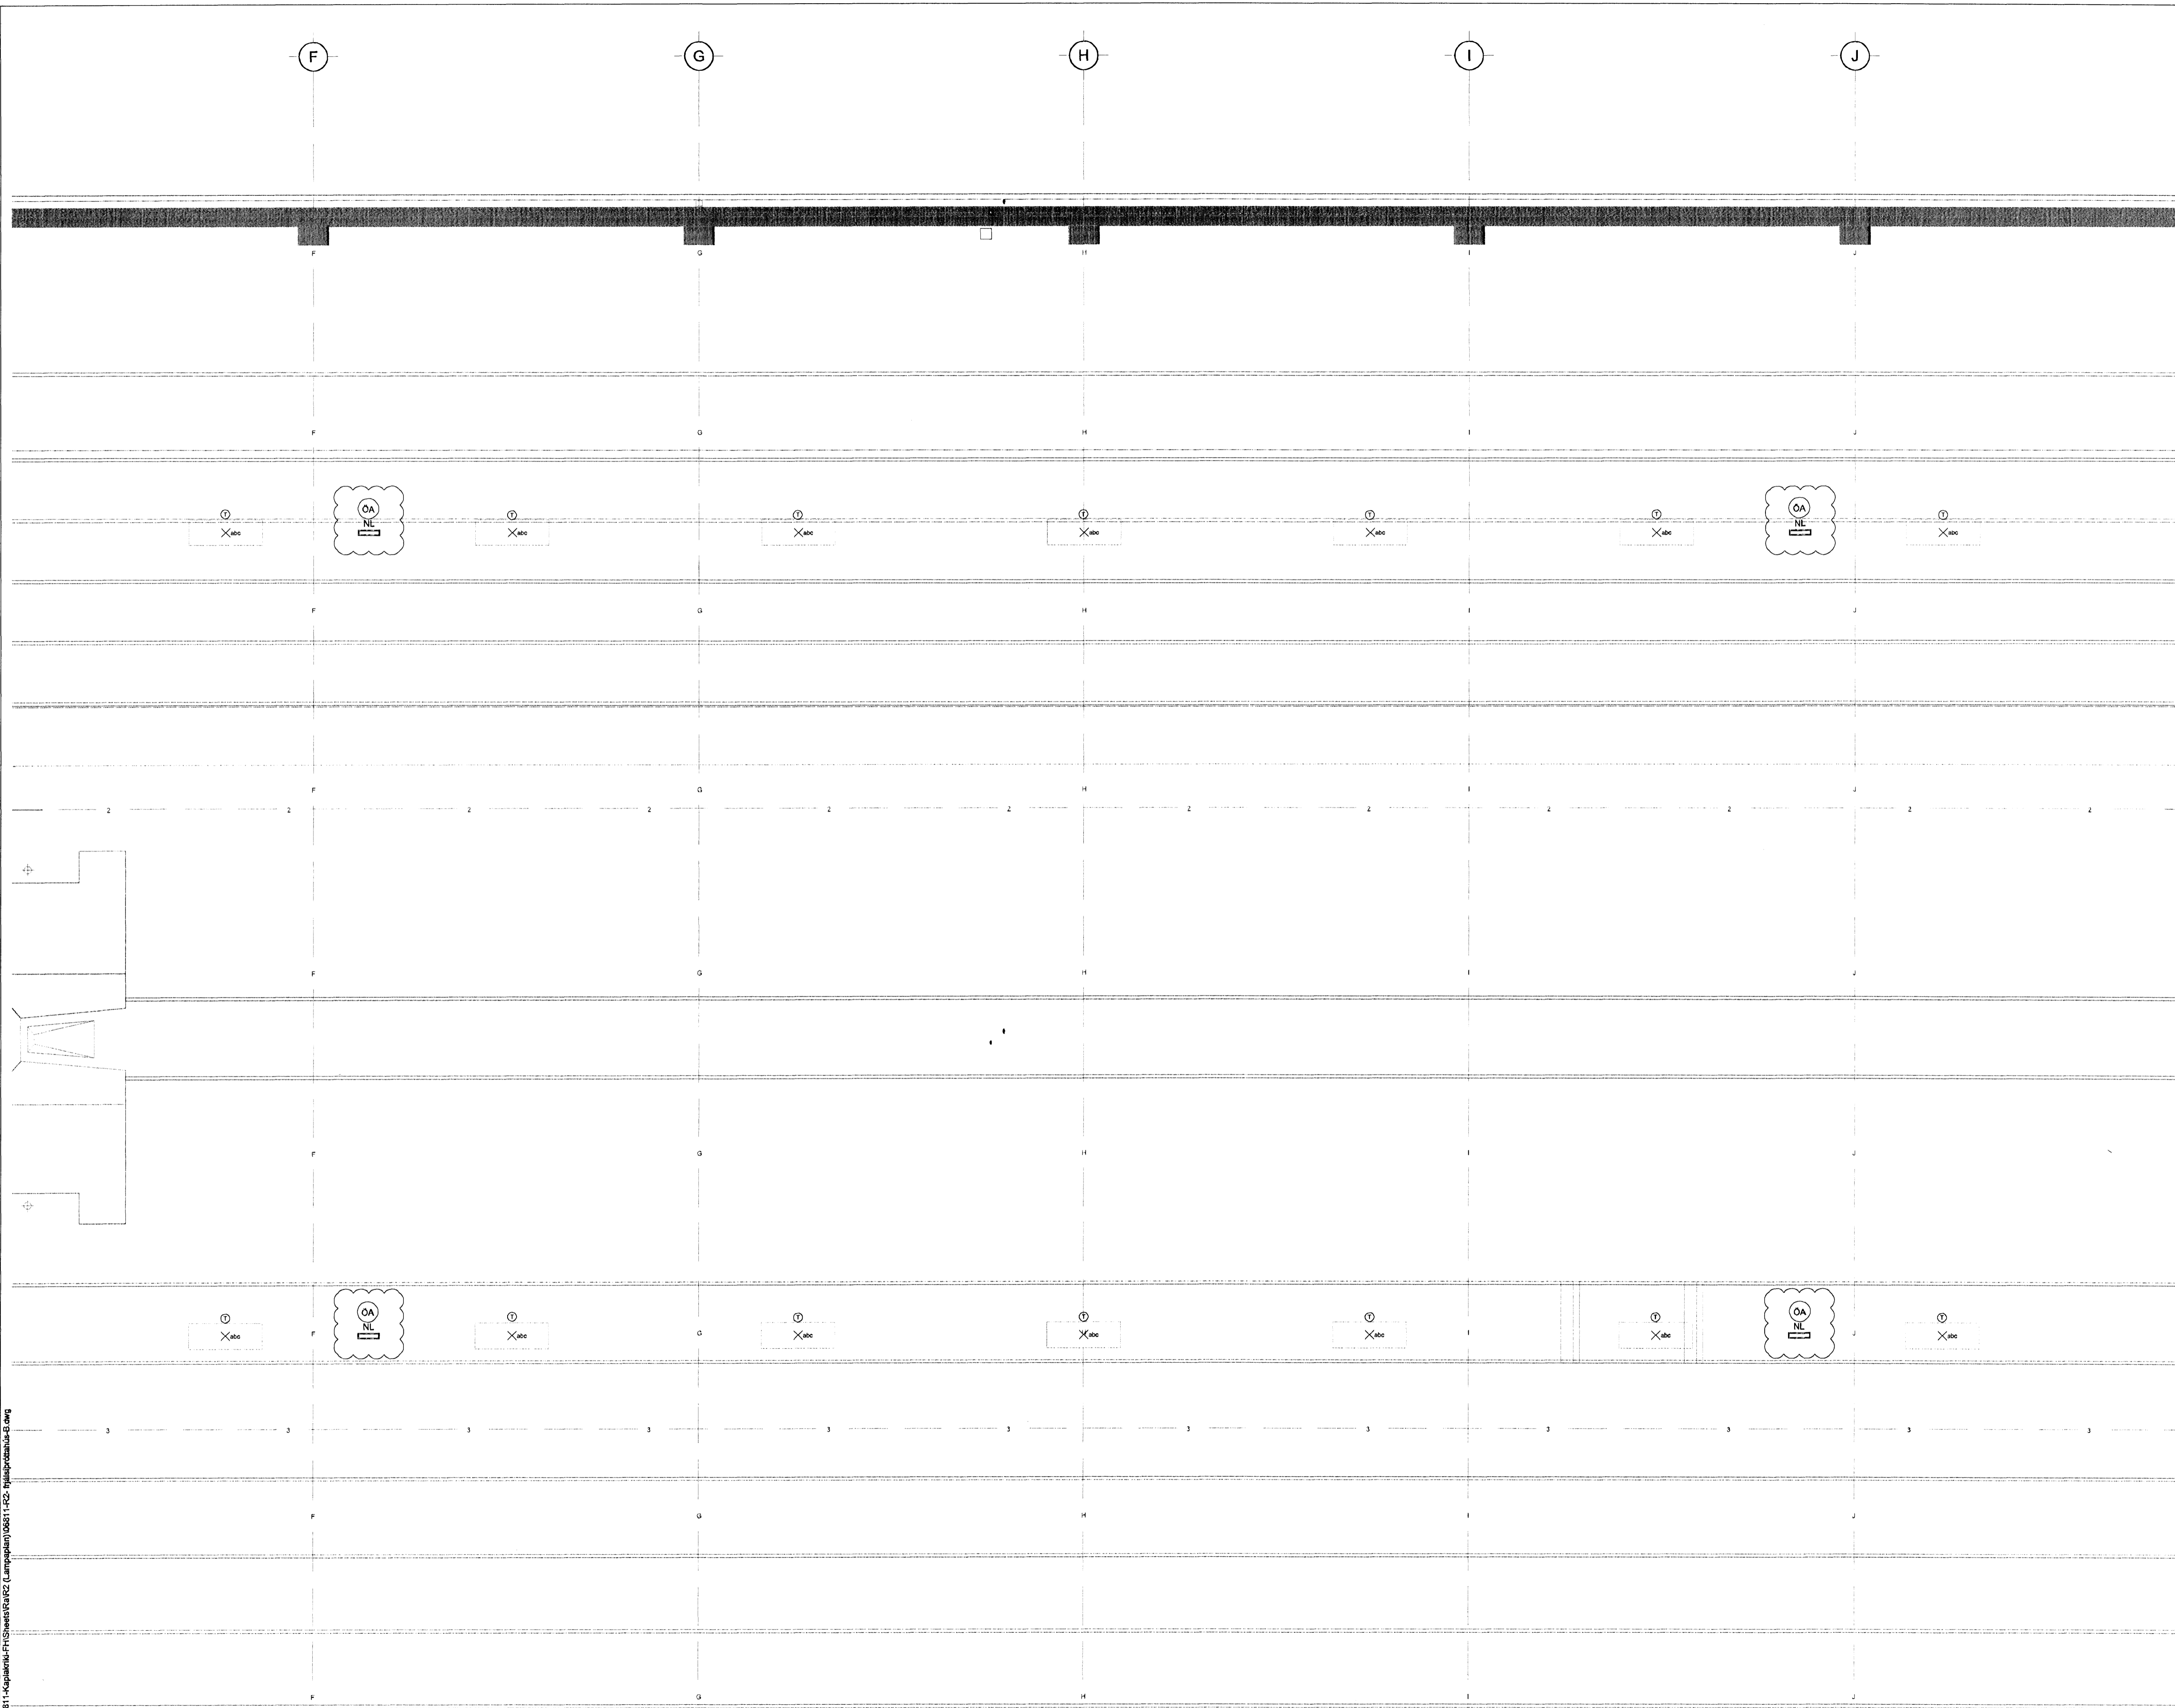

VERKFRÆÐISTOFA

BÆJARHRAUN 20 - 220 HAFNARFJÖRÐUR - KENNIT. 710798-2899
vsb@vsb.is Sími 585 8600 Fax 585 8610 www.vsb.is

Áritun sérhönnuðar
Örn Guðmundsson Kt: 220961 2739

Verkefni
KAPLAKRIKI
HAFNARFIRÐI

Verkhúsi
Rakkerfi
Lampaplan frjálssipróttahús
Grunnmynd

Hannað	Teiknað	Yfirfarir	Kvarði	Síða
RVK/HJ	RVK/HJ	ÖG	1:50	/ A1
Dags.	Verkefni	Teikning	Útgáfa	
18.03.2008	06811	B R202	A	

1 x 2 m
Opnast við brunaboð

