




1 x 2 m
Opnast við Brunaboð

H-1500

Móttelja
13.03.2010

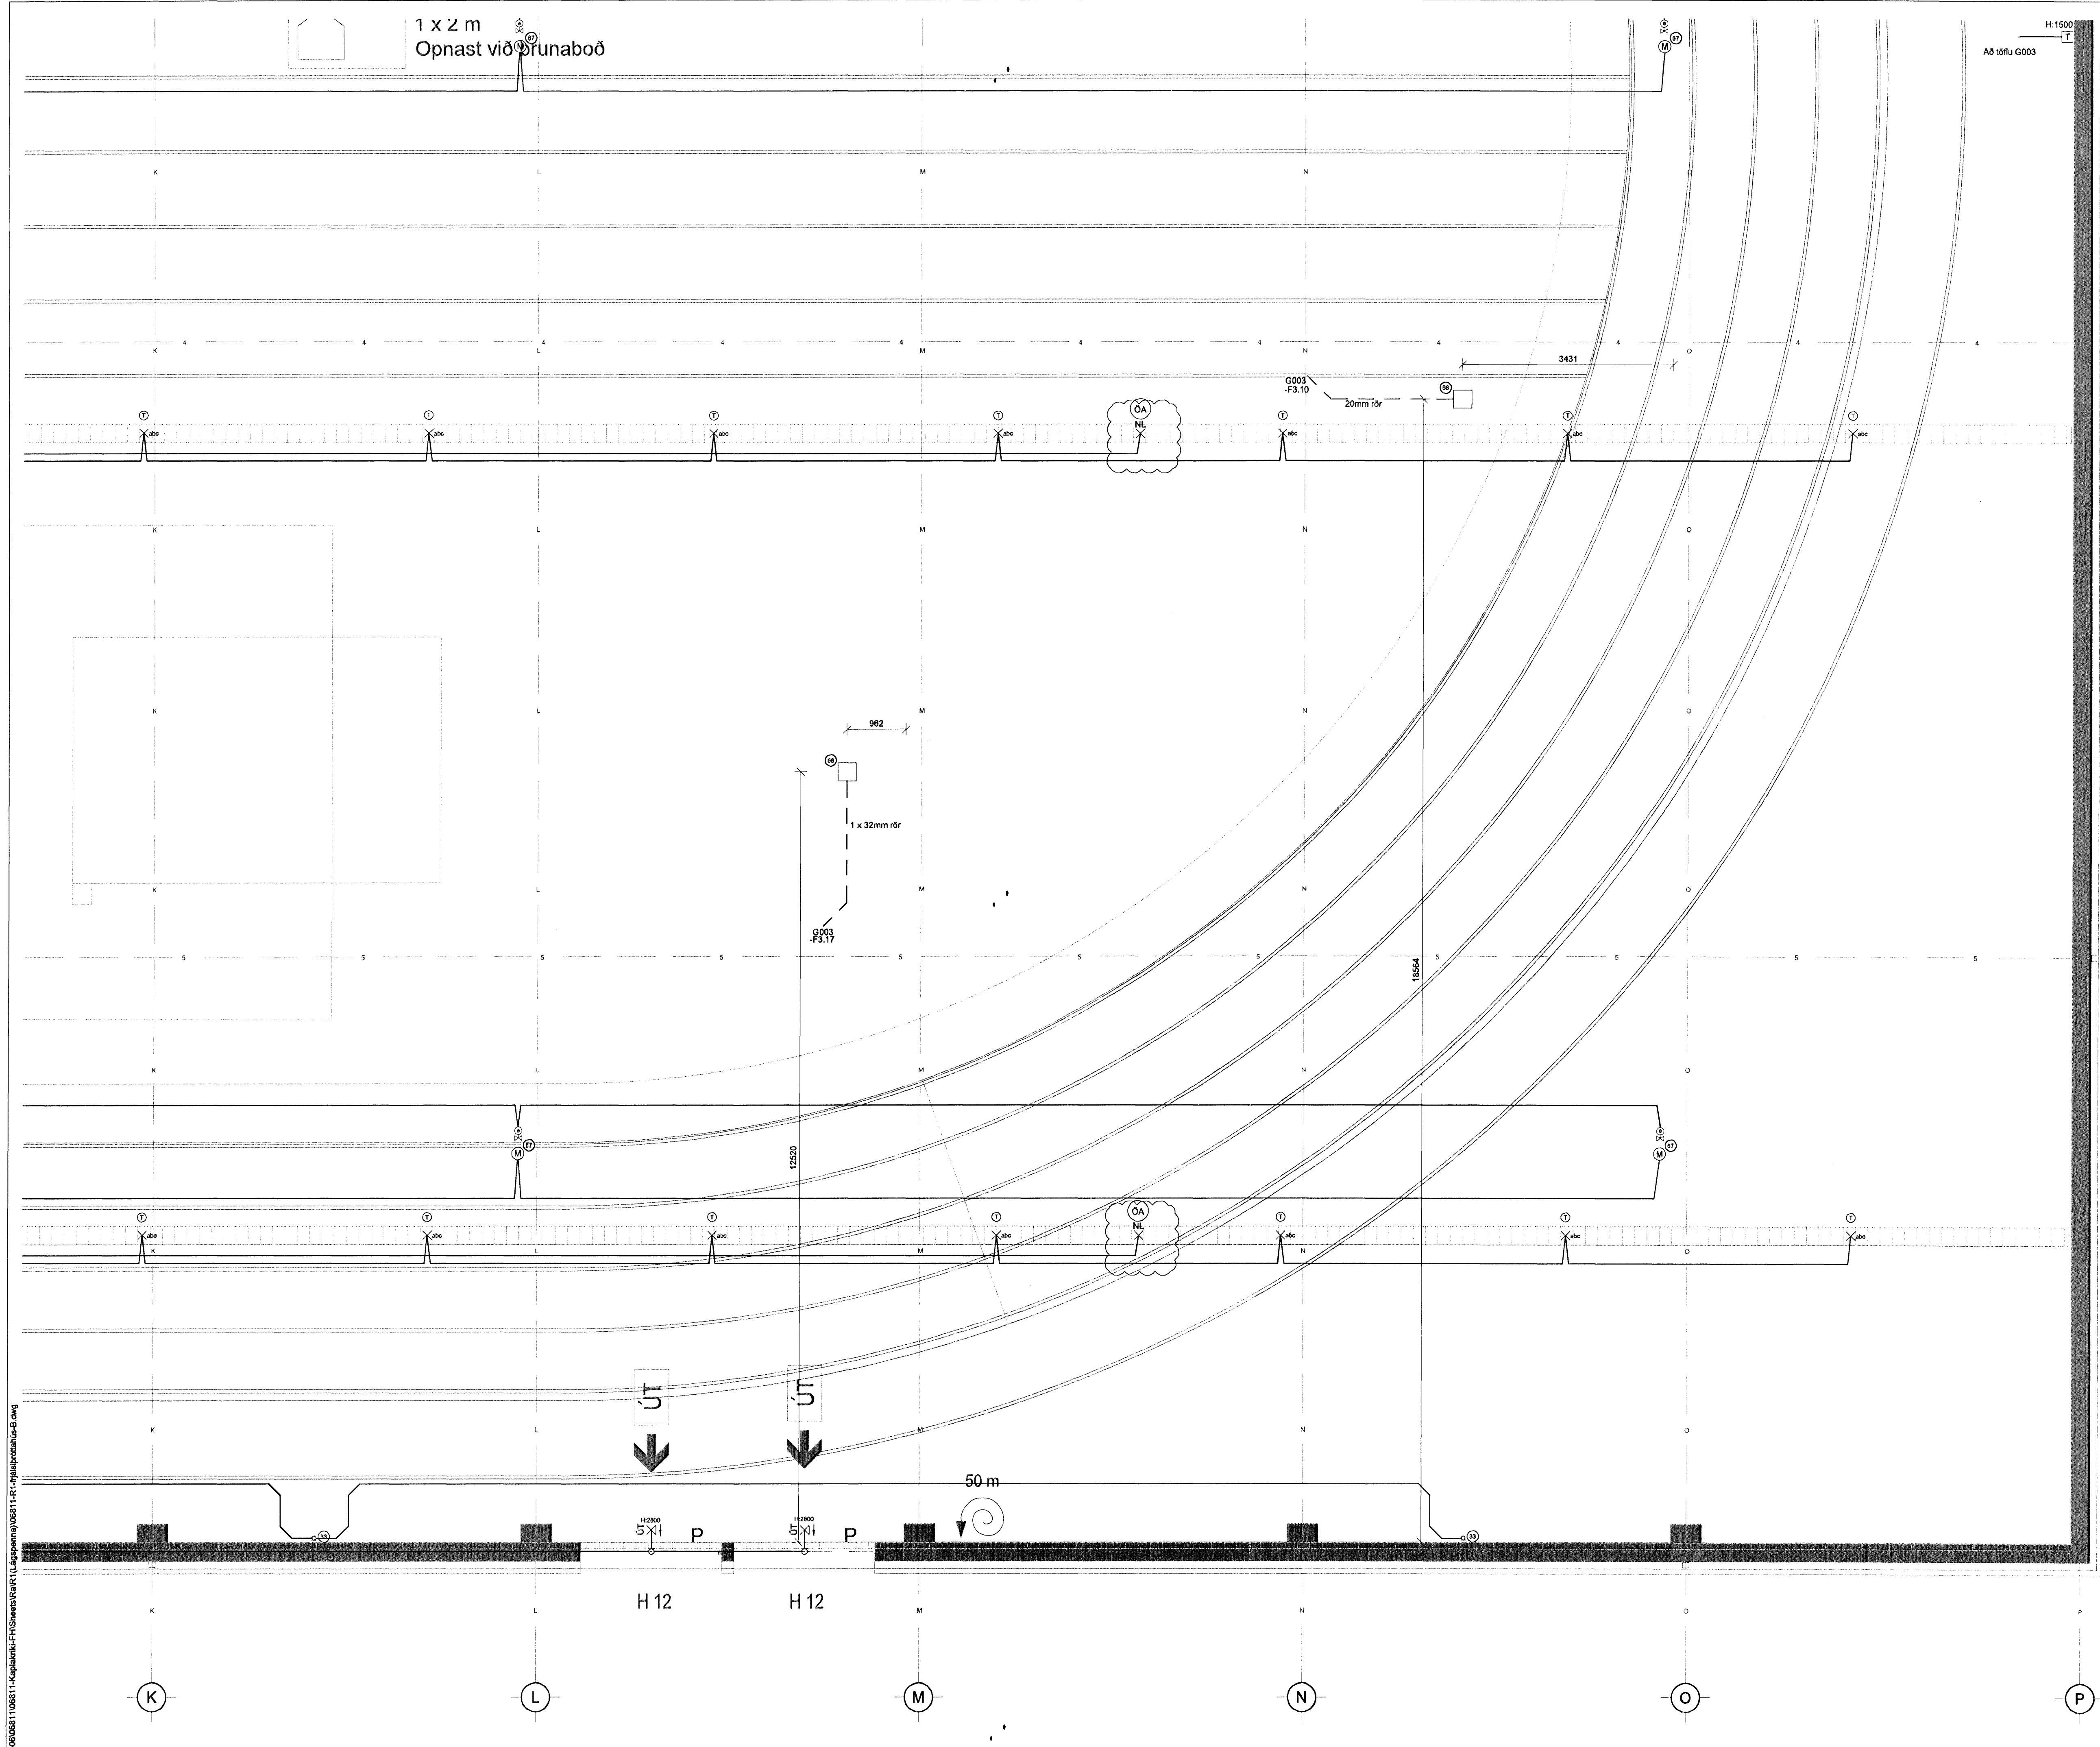

[Signature]
KAPLAKRIKI

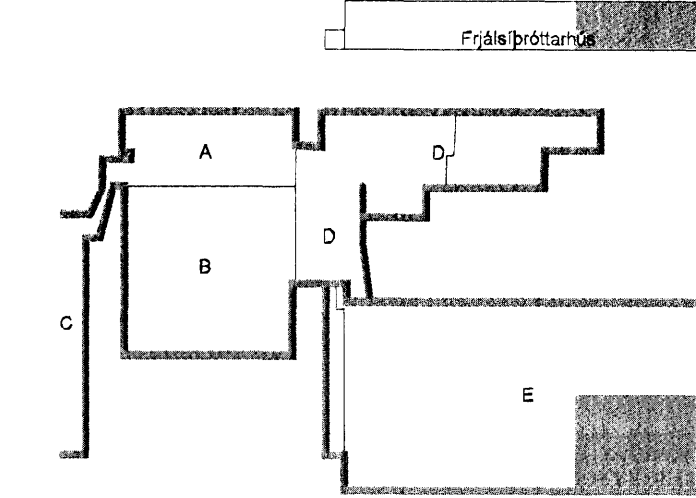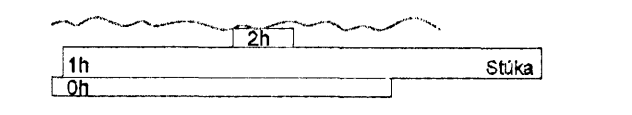

C	02.09.10	NL	BSG/ÓG
B	13.10.09	Gólfbox málað	BSG/ÓG
A	24.09.09	Bætt við gólfloð	BSG/ÓG
Útg.	Dags.	Skýring	Hannað/Yrirlanð

VSB

VERKFRÆÐISTOFA

BÆJARHRAUN 20 · 220 HAFNARFJÖRDUR · KENNIT. 710796-2899
vsb@vsb.is · Sími 688 8600 · Fax 585 8810 · www.vsb.is

Aritun sérhönnuðar Óm Guðmundsson Kt. 220981 2739				
Verkefni KAPLAKRIKI HAFNARFIRÐI				
Verkhúsi Rafkerfi Lágspenna frjálspípröðhús Grunnmynd				
Hannað	Teiknað	Yrirlanð	Kvarði	Síða
RVK/HJ	RVK/HJ	ÓG	1:50	/ A1
Dags.	Verkefni	Teikning		Útgáfa
18.03.2008	06811	B R106		C

V:\2008\06811\06811 - Kaplakriki\FH\Sheets\KAPRI\FH-Frjalspípröðhús-B.dwg