



Móttelid
13.09.2010

Opnast við brunaboð

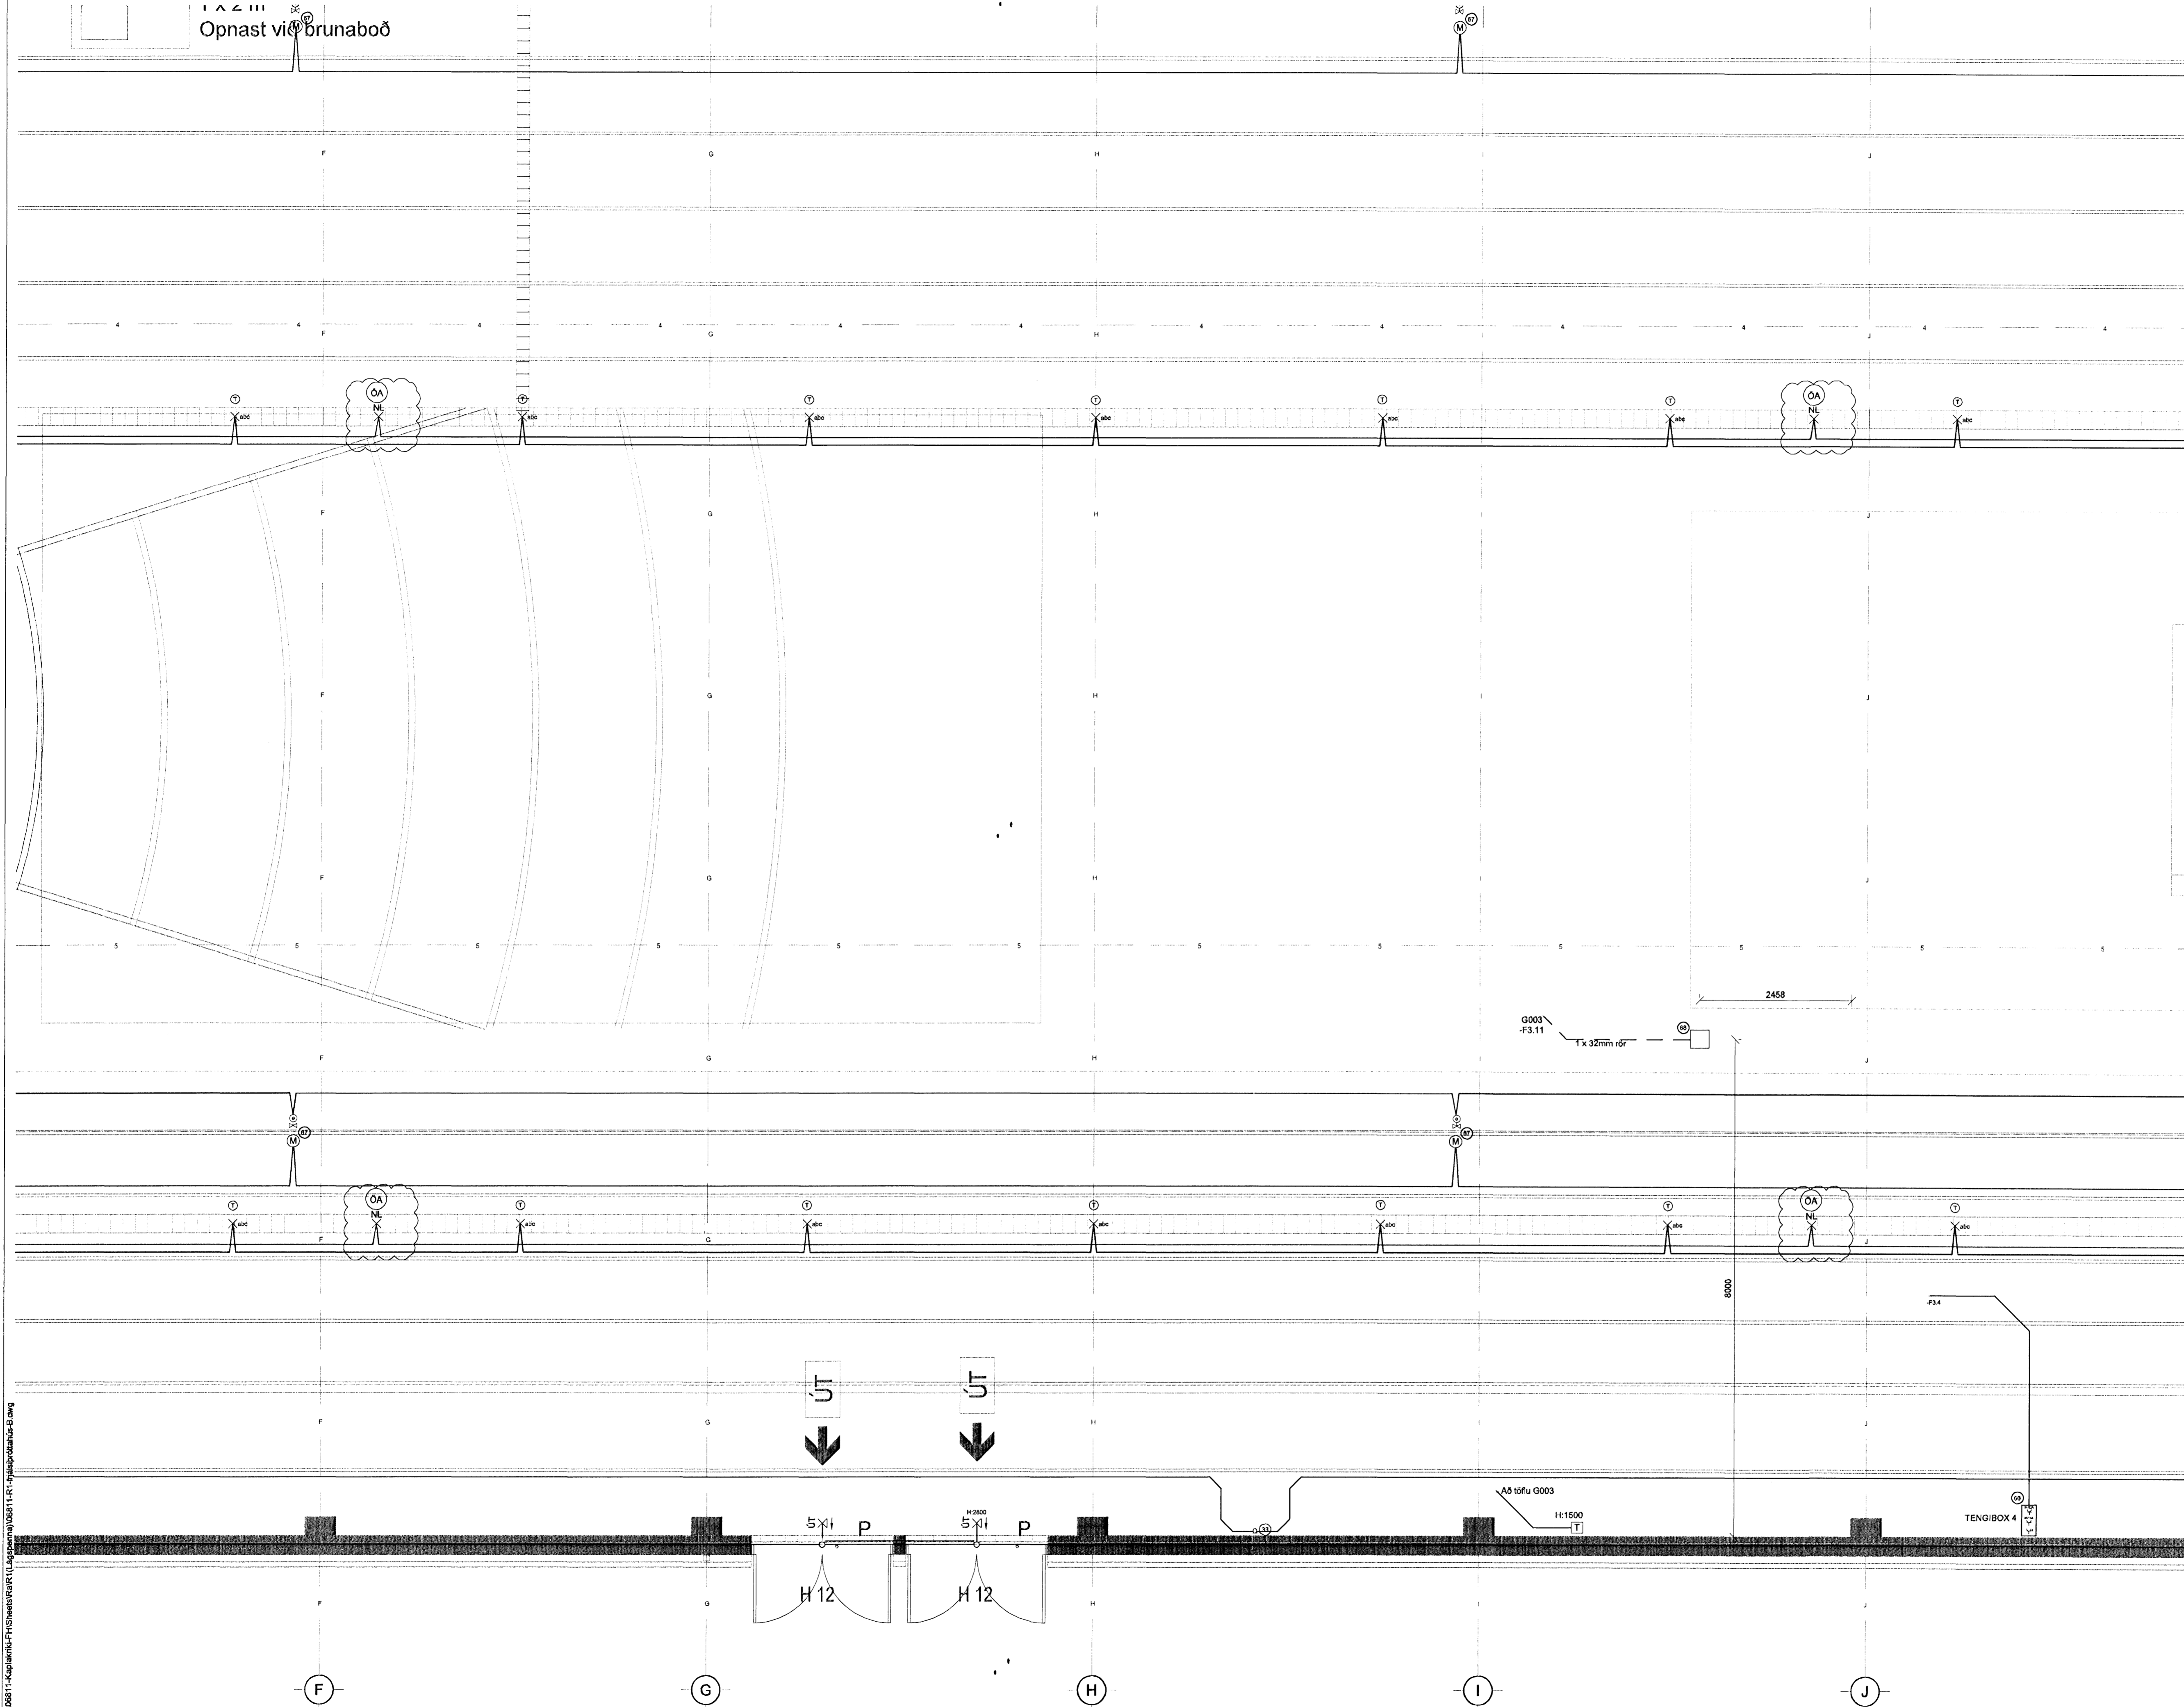

[Signature]
KAPLAKRIKI

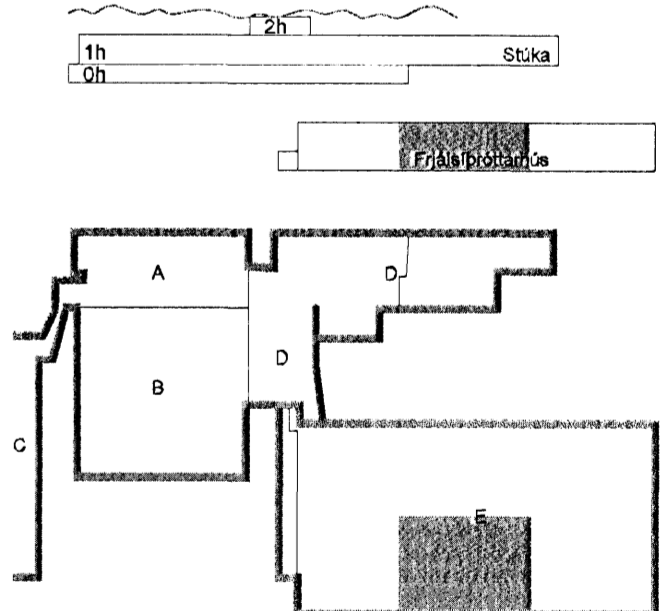

C	02.09.10	NL	BSG/ÓG
B	13.10.09	Gólfbox máttset	BSG/ÓG
A	24.09.09	Gólfbox færð	BSG/ÓG
Útg.	Dags.	Skýring	Hannað/Yfirfarð

VSB

VERKFRÆÐISTOFA

BÆJARHRAUN 20 · 220 HAFNARFJÖRÐUR · KENNIT. 710796-2899
vsb@vsb.is · Sími 585 8600 · Fax 585 8610 · www.vsb.is

Áritun sérhönnuðar			
Óm Guðmundsson Kt: 220981 2739			
Verkefni			
KAPLAKRIKI			
HAFNARFIRÐI			
Verkhúsi			
Rafkerfi			
Lágsþenna frjálsspróttahús			
Grunnmynd			
Hannað	Teknað	Yfirfarð	Kvarði
RVK/HJ	RVK/HJ	OG	1:50
Dags.	Verkefni	Tekning	Síða
18.03.2008	06811	B R105	/ A1
			Útgáfa
			C

V:\0006\06811\06811-Kaplakriki-FH-Sheets\06811-F1-R1-Fjalspróttahús-B.dwg