
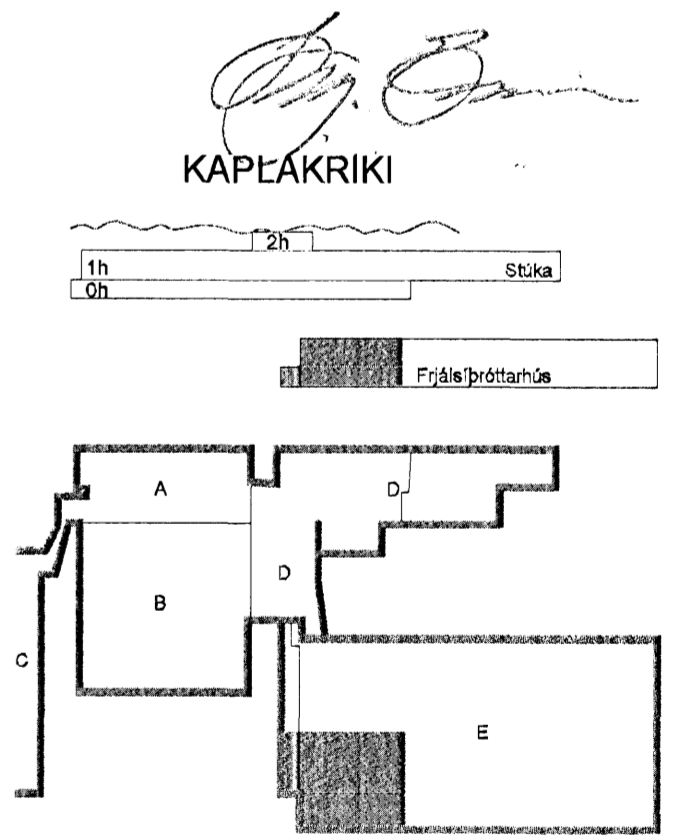


Mættedag
13.09.2010

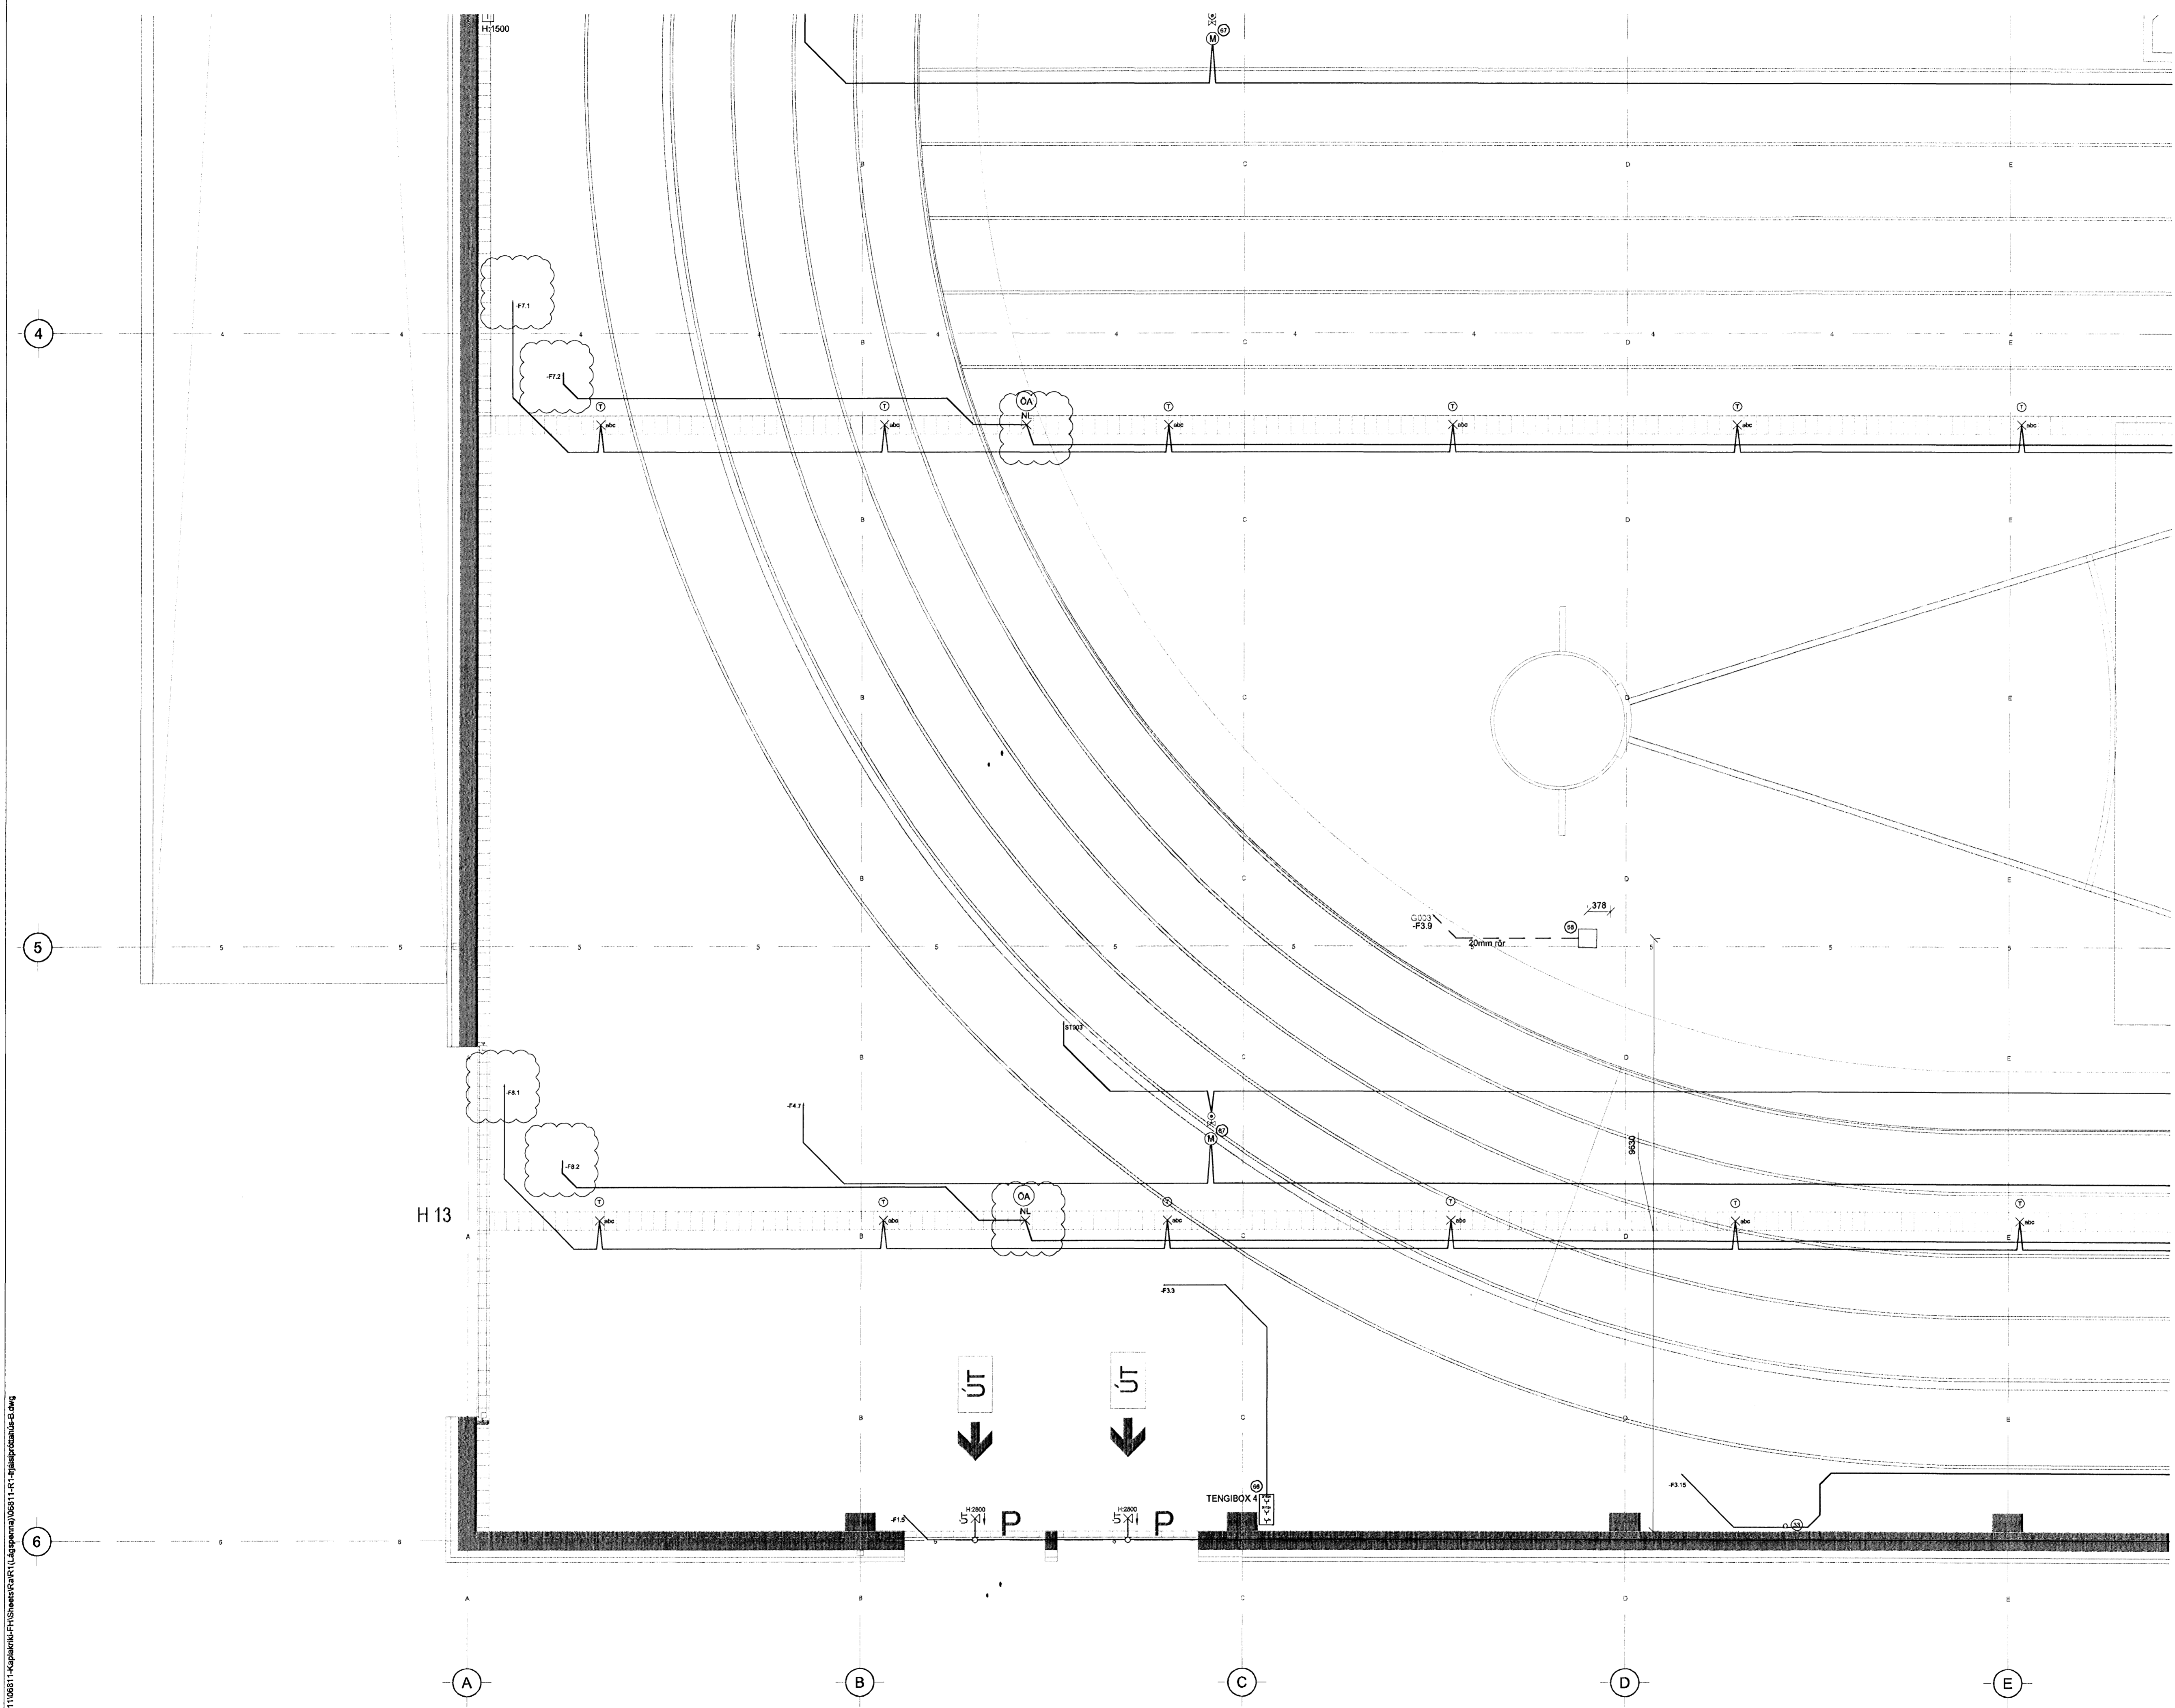

D	02.09.10	Greinaamerkingar og NL	BSG/ÓG
C	13.10.09	Gólfbox málsett	BSG/ÓG
B	24.09.09	Röðum fjálgæð	BSG/ÓG
A	17.09.08	Gólfplás færð til	SF/ÓG
Útg. Dags.	Skýring		Hannað/Yfirfarð

VSB
VERKFRÆÐISTOFA

BÆJARHRAUN 20 · 220 HAFNARFJÖRDUR · KENNIT. 710796-2899
vsb@vsb.is · Sími 685 8600 · Fax 585 8610 · www.vsb.is

Áritun sérhönnuðar
Óm Guðmundsson Kt: 220961 2739

Verkefni
KAPLAKRIKI
HAFNARFIRÐI

Verkhúsi
Rakkerfi
Lágspenna frjálspípróttahús
Grunnmynd

Hannað	Teiknað	Yfirfarð	Kvarði	Síða
RVK/HJ	RVK/HJ	ÓG	1:50	/ A1
Dags:	Verkefni	Teikning	Útgáfa	
18.03.2008	06811	B R104	D	

V:\2008\06811\06811-Kaplakriki-FH-SveinsGarR1\Lágspenna\06811_LR7_Rjafspjaldstahus-B.dwg