



Móttelud
13.09.2010

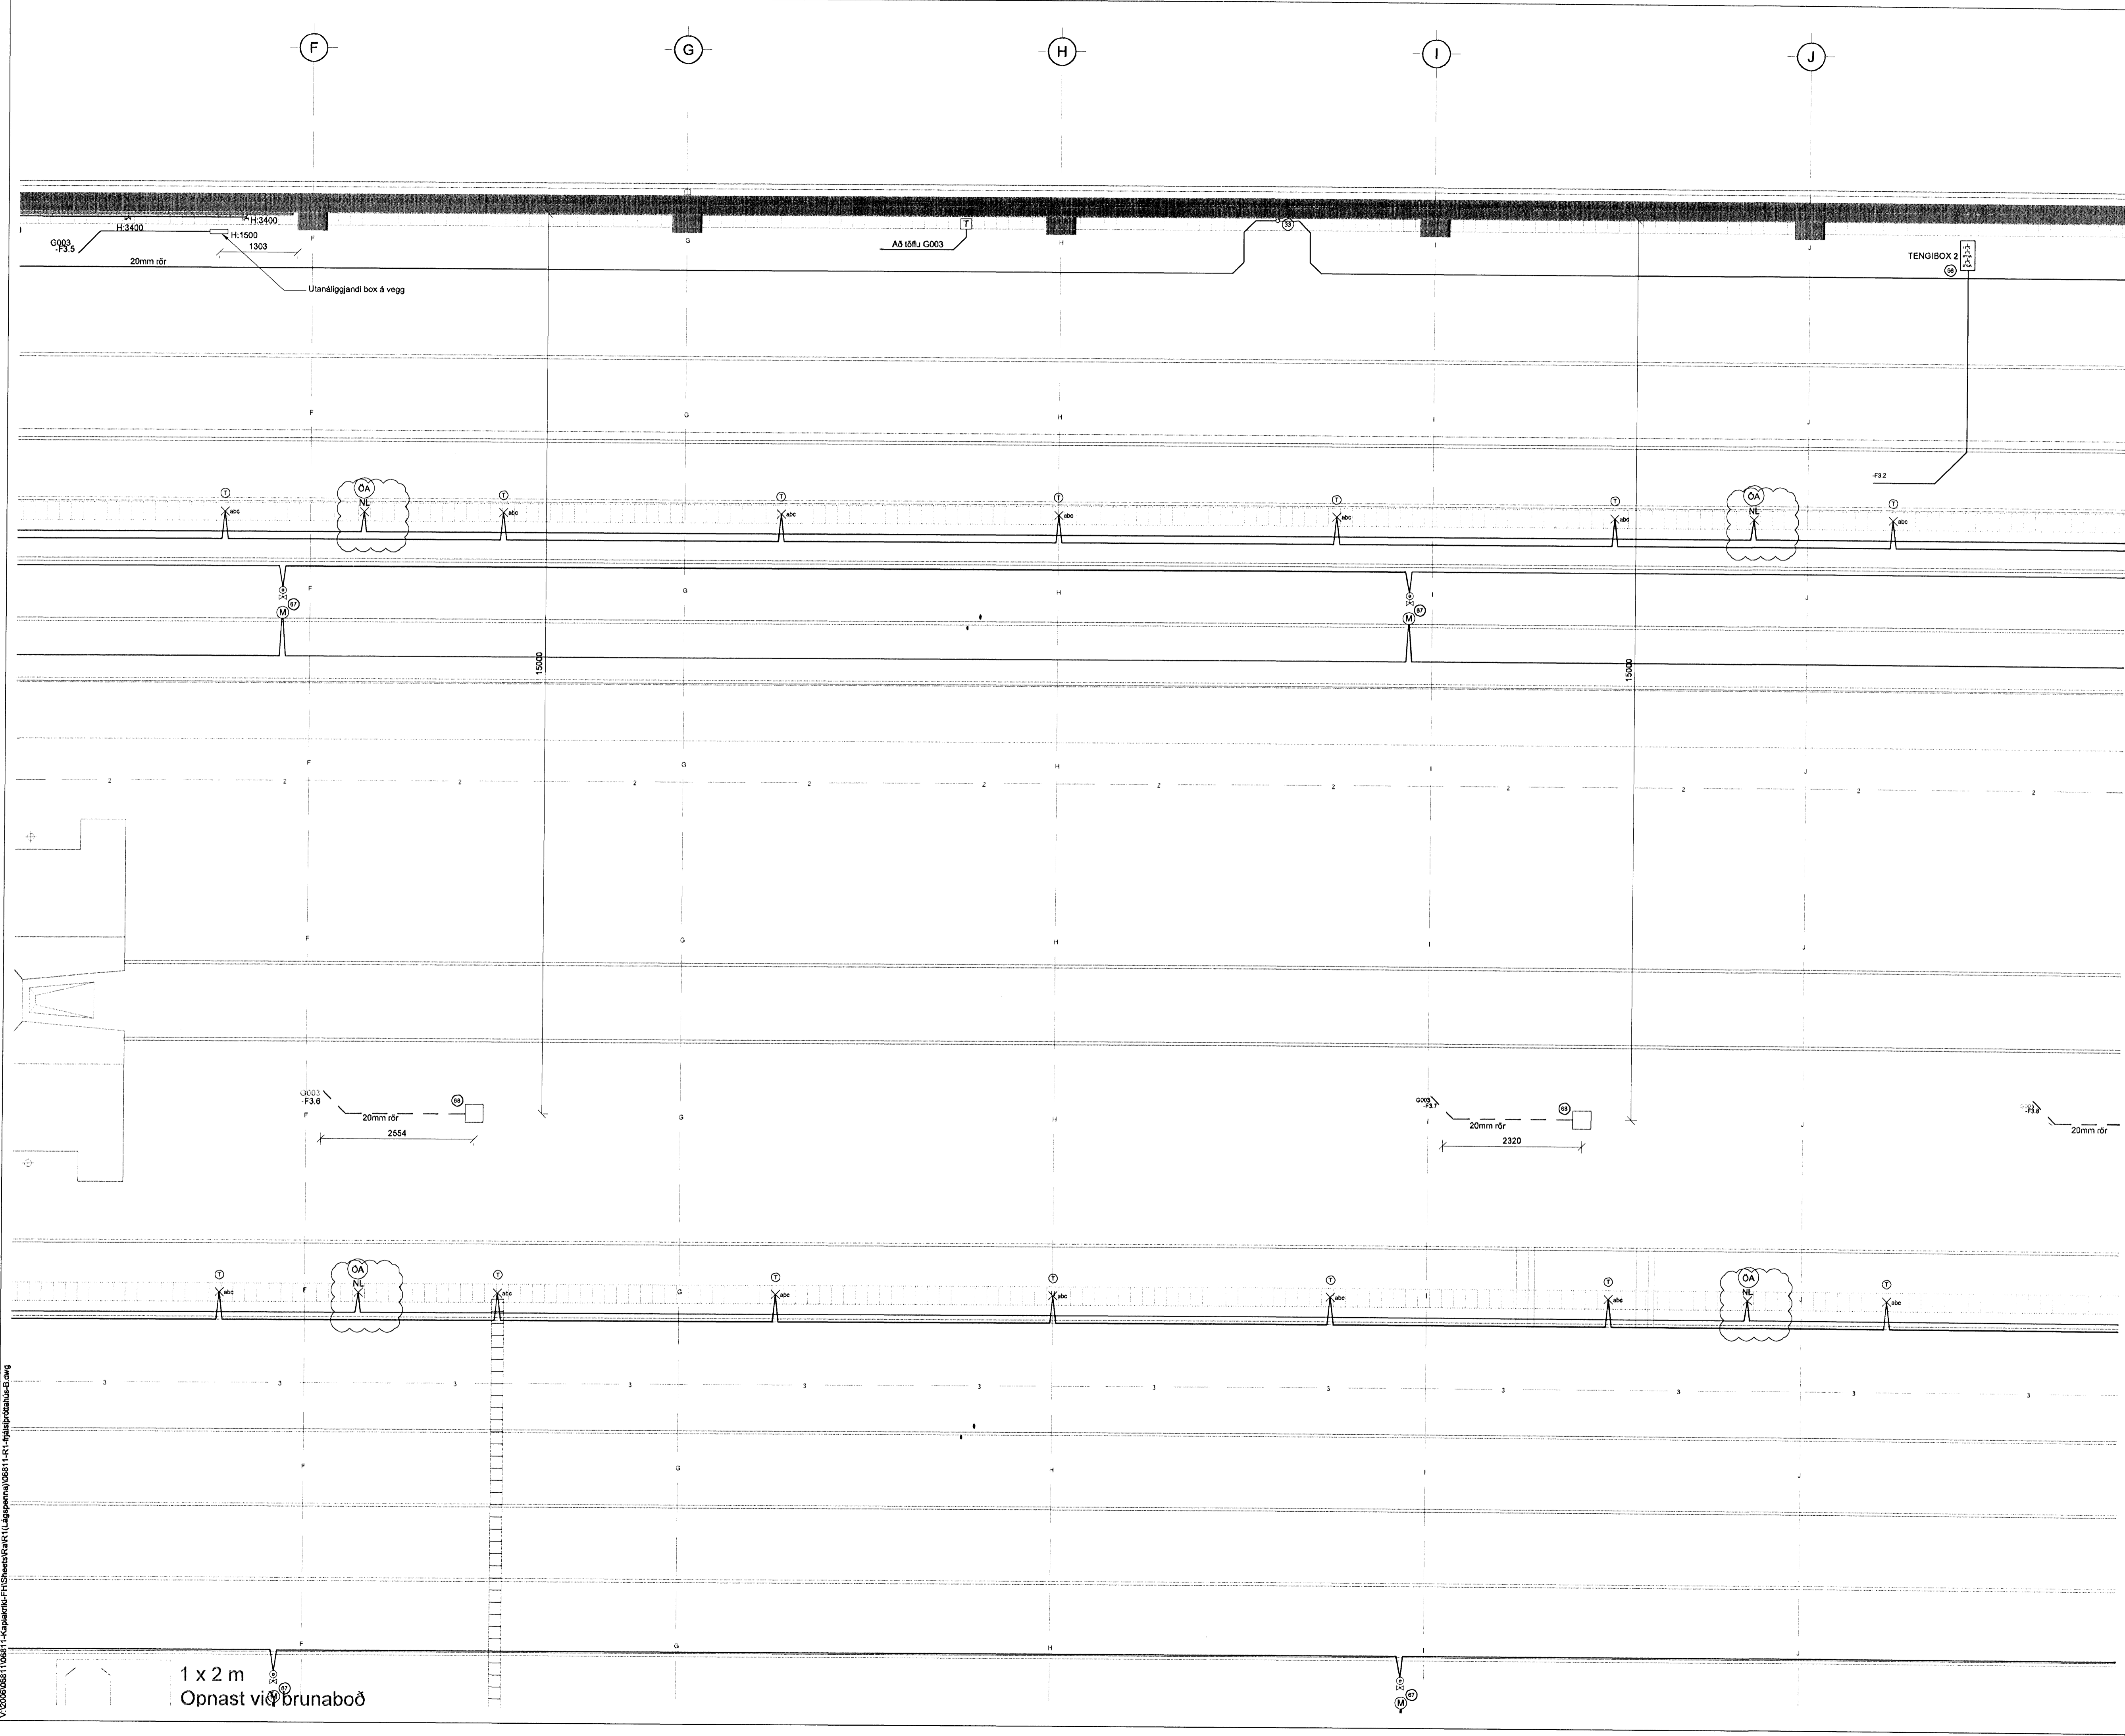

[Signature]

KAPLAKRIKI

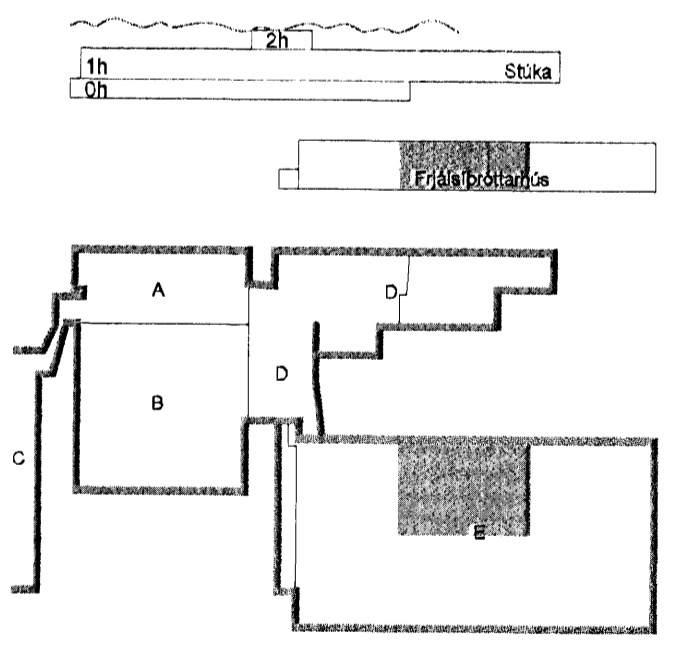

D	02.09.10	NL	BSG/ÓG
C	05.11.09	Box færð til	BSG/ÓG
B	13.10.09	Gólfbox málssett	BSG/ÓG
A	17.09.08	Gólfós færð til	SF/ÓG
Útg. Dags.	Skiýring		Hannað/Yfirfarið



VERKFRÆÐISTOFA

BÆJARHRAUN 20 · 220 HAFNARFJÖRDUR · KENNIT. 710796-2899
 vsb@vsb.is · Sími 585 8600 · Fax 585 8610 · www.vsb.is

Aftun séðhöfundur			
Örn Guðmundsson Kf: 220961 2739			
Verkhettli			
KAPLAKRIKI			
HAFNARFIRÐI			
Verkhliuti			
Rafkerfi			
Lágspenna frjalsþróttahús			
Grunnmynd			
Hannað	Teiknað	Yfirfarið	Kvarði
RVK/HJ	RVK/HJ	ÓG	1:50
Dags.		Verkhetti	Teikning
18.03.2008		06811	B R102
			Síða
			/ A1 -
			Útgáfa
			D

1 x 2 m
Opnast við Brunaboð

V:\2009081\0811-Kaplakriki-FH\Sheets\RVK\1-Lágspenna\06811-F1-Rafkerfi.stb-2.dwg