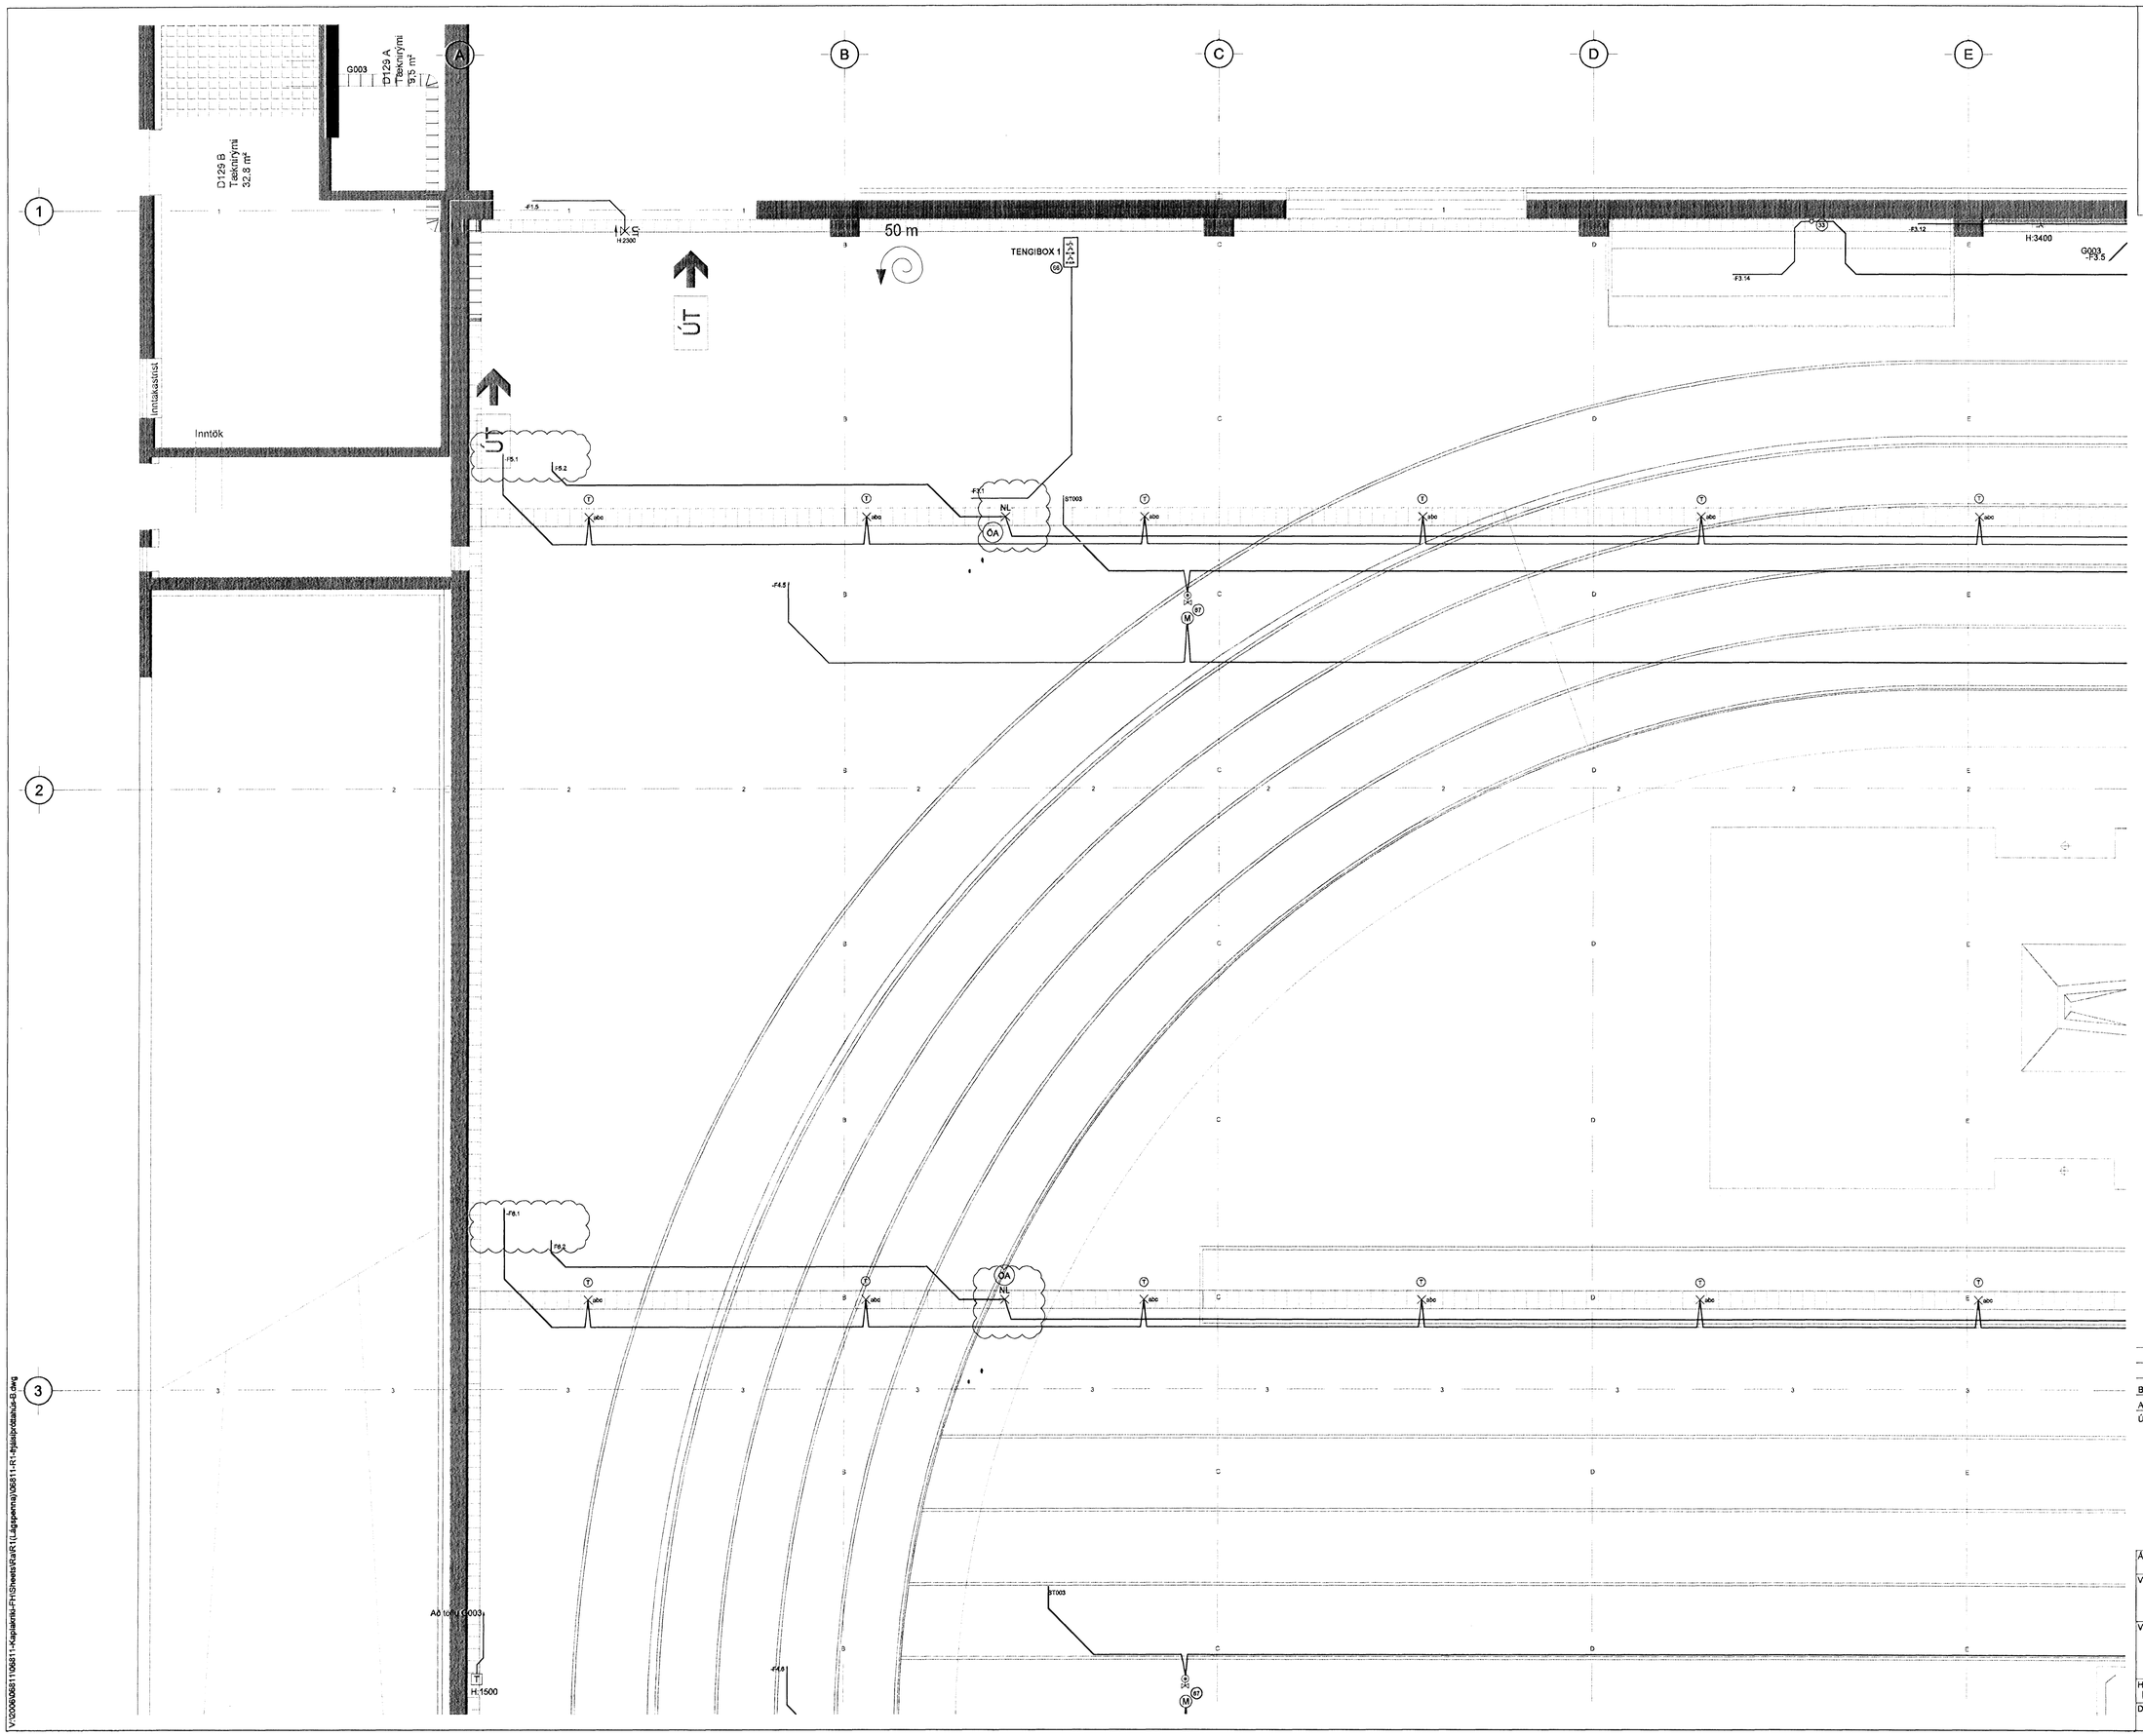

Móttekið
13.09.2010

KAPLAKRIKI

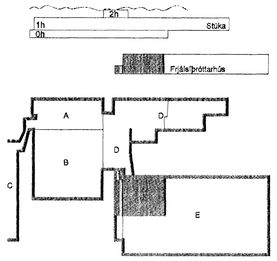

B	02.09.10	Greinamerkingar og NL	BSG/ÖG
A	17.09.08	Gólfdós færð til	SF/ÖG
Útg.	Dags.	Skýring	Hannað/Yfirfarið

VSB

VERKFRÆÐISTOFA

BÆJARHRAUN 20 · 220 HAFNARFJÖRÐUR · KENNIT. 710796-2899
vsb@vsb.is · Sími 585 8600 · Fax 585 8610 · www.vsb.is

Áritun sérhönnuðar
Óm Guðmundsson Kt: 220961 2739

Verkheiti
KAPLAKRIKI
HAFNARFIRÐI

Verkhluti
Rafkerfi
Lágspenna frjálsíþróttahús
Grunnmynd

Hannað	Teiknað	Yfirfarið	Kvarði	Síða
RVK/HJ	RVK/HJ	ÖG	1:50 / A1	-

Dags.	Verkefni	Teikning	Útgáfa
18.03.2008	06811	B R101	B

V:\2006\06811\06811-Kaplakriki-FH\Sheets\Ra\R1(Lágspenna)\06811-R1-frjálsíþróttahús-B.dwg