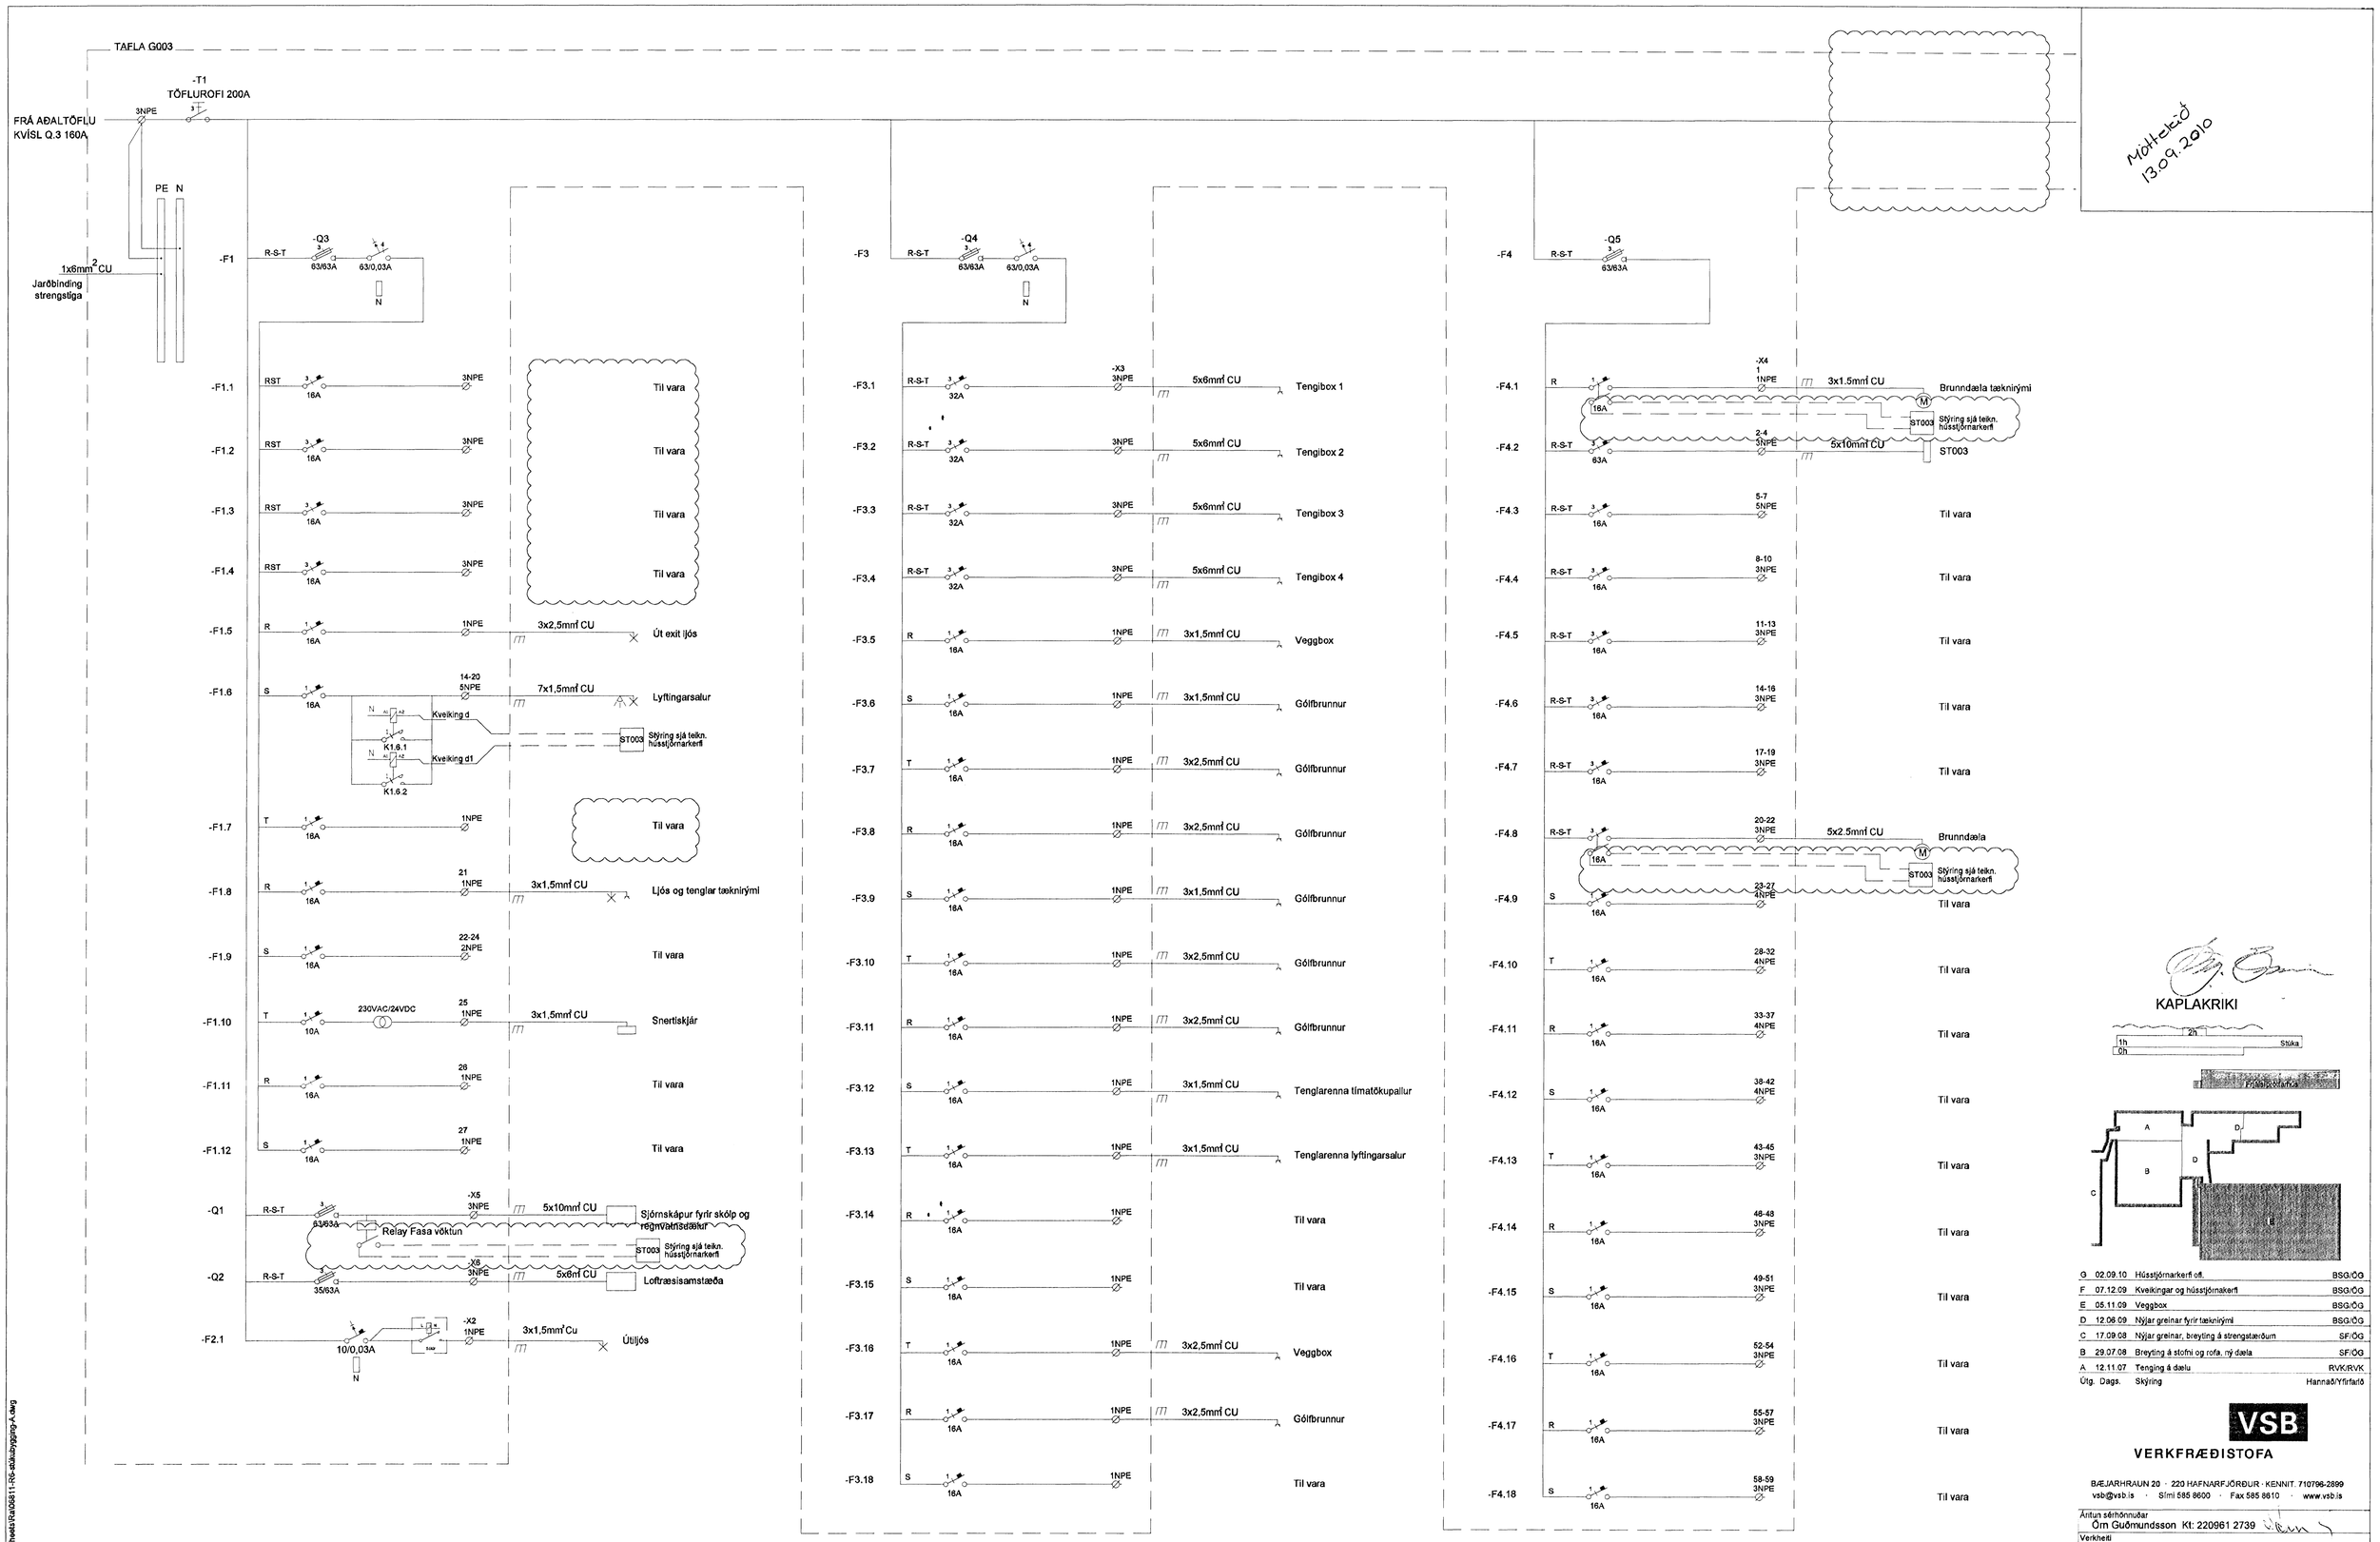

Móttekið 13.09.2010

KAPLAKRIKI

G	02.09.10	Hússtjórnarkerfi off.	BSG/ÓG
F	07.12.09	Kveikingar og hússtjórnakerfi	BSG/ÓG
E	05.11.09	Veggbox	BSG/ÓG
D	12.08.09	Nýjar greinar fyrir tæknirými	BSG/ÓG
C	17.09.08	Nýjar greinar, breyting á strengstærðum	SF/ÓG
B	29.07.08	Breyting á stofni og rofa, ný dæla	SF/ÓG
A	12.11.07	Tenging á dælu	RVK/RVK
Útg.	Dags.	Skýring	Hannað/Yfirfarið

VSB
VERKFRÆÐISTOFA
BÆJARHRAUN 20 · 220 HAFNARFJÖRÐUR · KENNIT. 710796-2899
vsb@vsb.is · Sími 585 8600 · Fax 585 8610 · www.vsb.is
Ábyrgð sérhönnuðar
Ólm Guðmundsson Kt: 220961 2739

Verkheiti
KAPLAKRIKI
HAFNARFIRÐI

Verkhluti
Rafkerfi
Einlínumyndir frjálsíþróttahús
Einlínumynd G003

Hannað	Teiknað	Yfirfarið	Kvarði	Stærð
RVK/HJ	RVK/HJ	RVK	/ A1	-

Dags.	Verkefni	Teikning	Útgáfa
30.04.2007	06811	B R603	G

V:\2006\06811\06811-Kaplakriki-FrhÍSheet\Raf\06811-R6-stöðluppgjöf-A.dwg