


Matl 7/4 CS

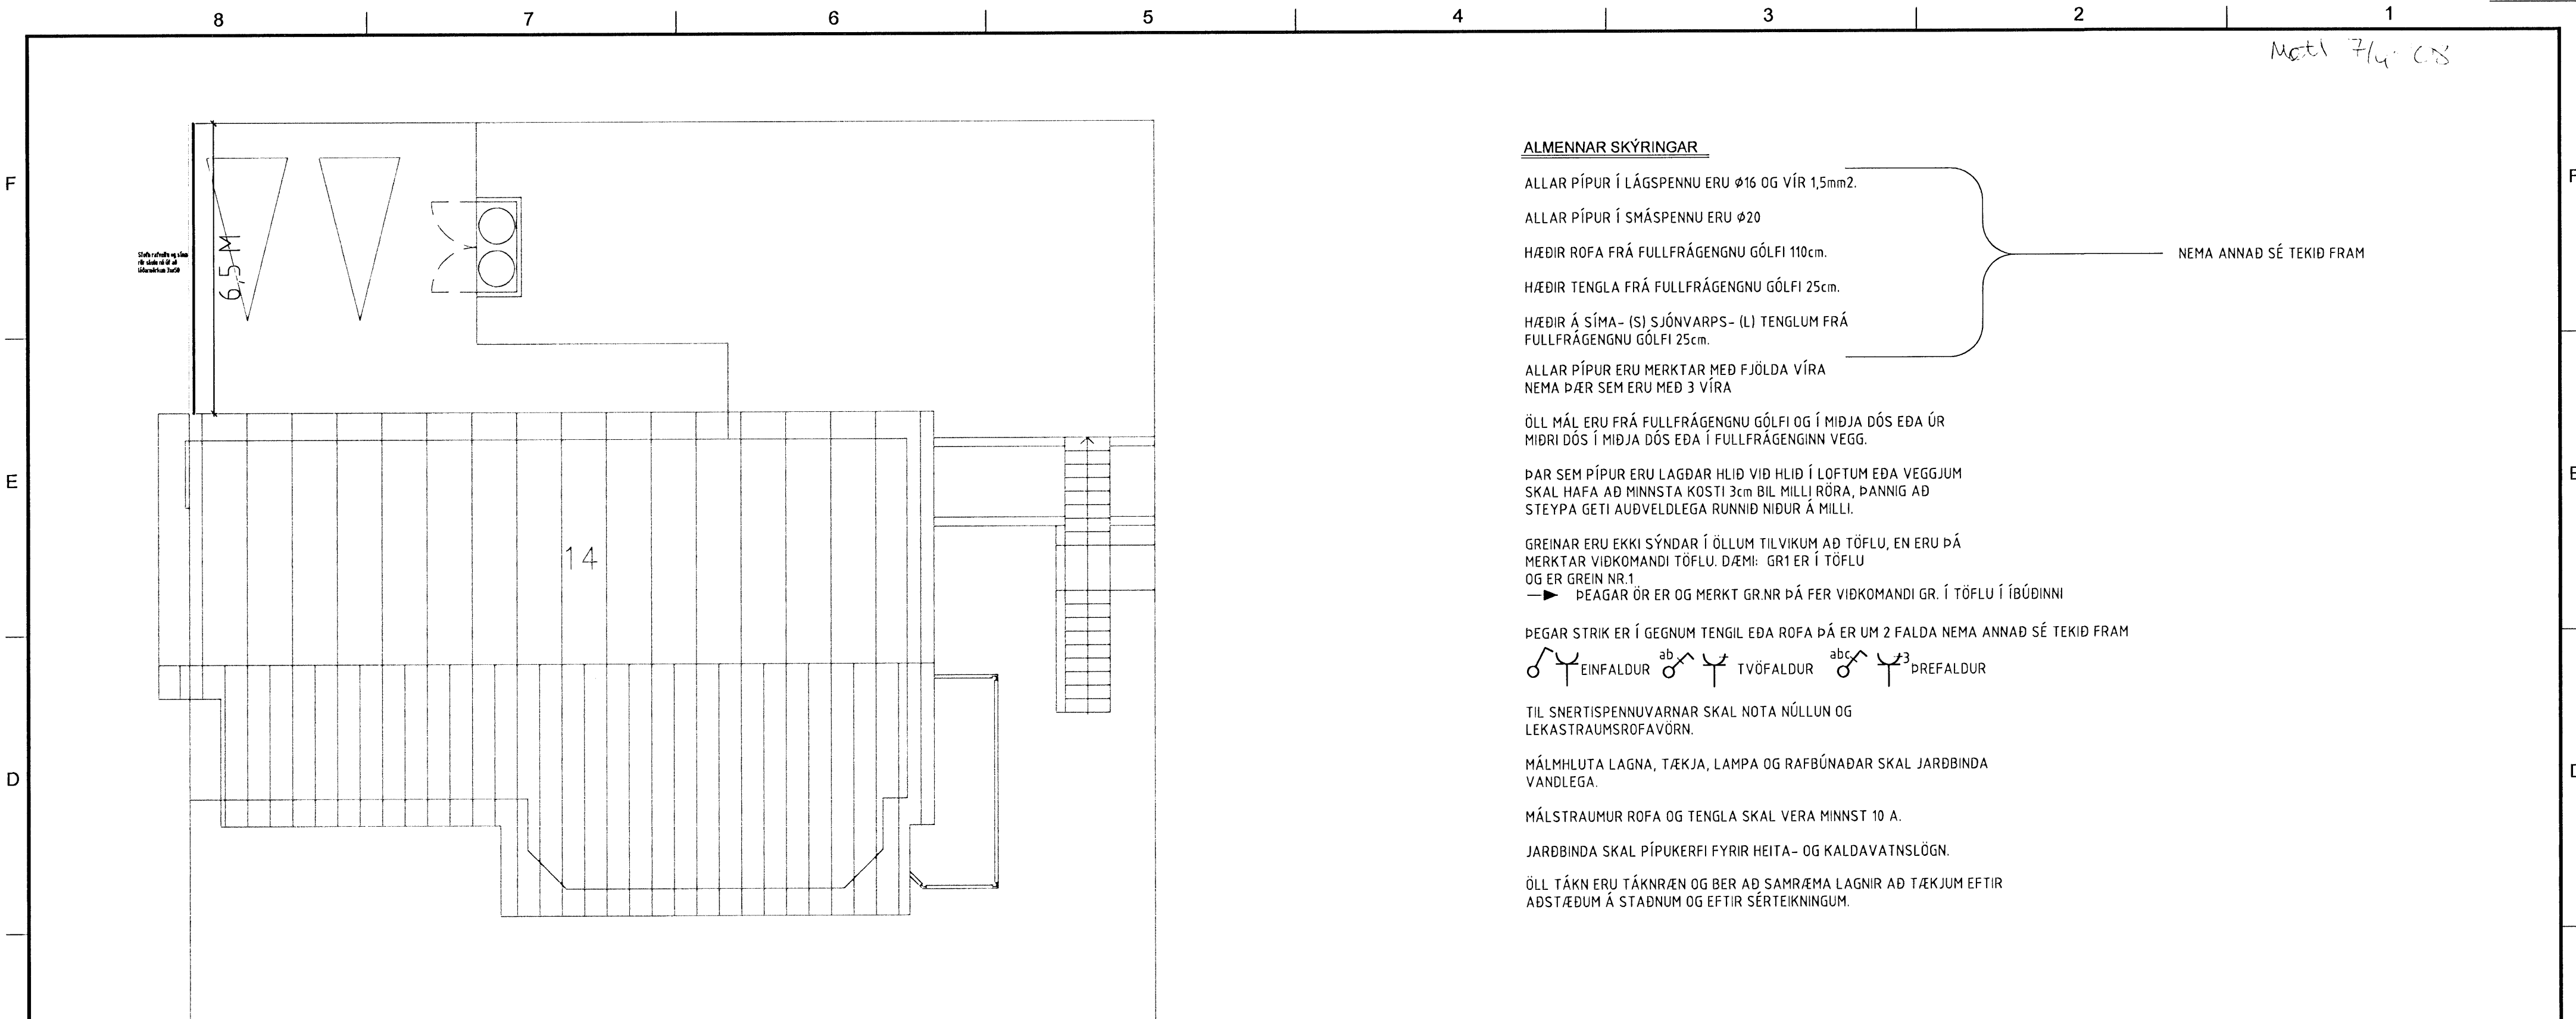

14

Afstöðumynd


ALMENNAR SKÝRINGAR

ALLAR PÍPUR Í LÁGSPENNU ERU Ø16 OG VÍR 1,5mm².
 ALLAR PÍPUR Í SMÁSPENNU ERU Ø20
 HÆÐIR ROFA FRÁ FULLFRÁGENGNU GÓLFI 110cm.
 HÆÐIR TENGLA FRÁ FULLFRÁGENGNU GÓLFI 25cm.
 HÆÐIR Á SÍMA- (S) SJÓNVARPS- (L) TENGLUM FRÁ FULLFRÁGENGNU GÓLFI 25cm.
 ALLAR PÍPUR ERU MERKTAR MEÐ FJÖLDA VÍRA NEMA ÞÆR SEM ERU MEÐ 3 VÍRA
 ÖLL MÁL ERU FRÁ FULLFRÁGENGNU GÓLFI OG Í MIÐJA DÓS EDA ÚR MIÐRI DÓS Í MIÐJA DÓS EDA Í FULLFRÁGENGINN VEGG.
 ÞAR SEM PÍPUR ERU LAGÐAR HLID VIÐ HLID Í LOFTUM EDA VEGGJUM SKAL HÁFA AÐ MINNSTA KOSTI 3cm BIL MILLI RÖRA, ÞANNIG AÐ STEYPA GETI AÐVELDLEGA RUNNID NIDUR Á MILLI.
 GREINAR ERU EKKI SÝNDAR Í ÖLLUM TILVIKUM AÐ TÖFLU, EN ERU ÞÁ MERKTAR VIÐKOMANDI TÖFLU. DÆMI: GR1 ER Í TÖFLU OG ER GREIN NR.1
 → ÞEAGAR ÖR ER OG MERKT GR.NR ÞÁ FER VIÐKOMANDI GR. Í TÖFLU Í ÍBÚÐINI
 ÞEGAR STRIK ER Í GEGNUM TENGL EDA ROFA ÞÁ ER UM 2 FALDA NEMA ANNAD SÉ TEKID FRAM


 EINFALDUR TVÖFALDUR ÞREFALDUR
 TIL SNERTISPENNUVARNAR SKAL NOTA NÚLLUN OG LEKASTRAUMSROFVÖRN.
 MÁLMHLUTA LAGNA, TÆKJA, LAMPA OG RAFBÚNAÐAR SKAL JARÐBINDA VANDLEGA.
 MÁLSTRAUMUR ROFA OG TENGLA SKAL VERA MINNST 10 A.
 JARÐBINDA SKAL PÍPUKERFI FYRIR HEITA- OG KALDAVATNSLÖGN.
 ÖLL TÁKN ERU TÁKNR/EN OG BER AÐ SAMR/EMA LAGNIR AÐ TÆKJUM EFTIR AÐSTÆÐUM Á STADNUM OG EFTIR SÉRTEIKNINGUM.

NEMA ANNAD SÉ TEKID FRAM

SETJA SKAL SÖKKULSKAUT Í GRUNN SJÁ NÁNARI ÚFÆRSLU Í TÆKNLEGR TENGSKILMÁLAR TEKNINGU D 11.1996 M1

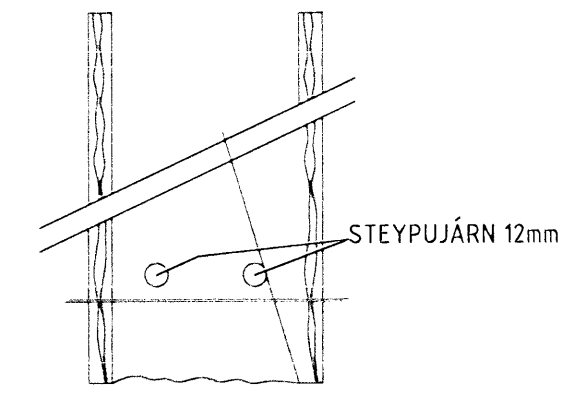


SNID AF STEYPUKLEMMUR
ENGINN MÆLIKVARDI

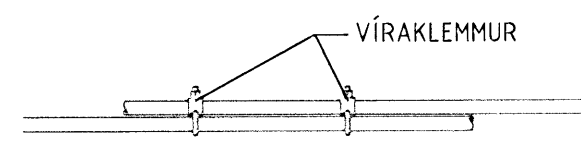

SAMTENGING STEYPUKLEMMUR
SETJA SKAL TVÖ VÍRLÁSA Á HVER SAMSKYFTI

Sökkulskaut

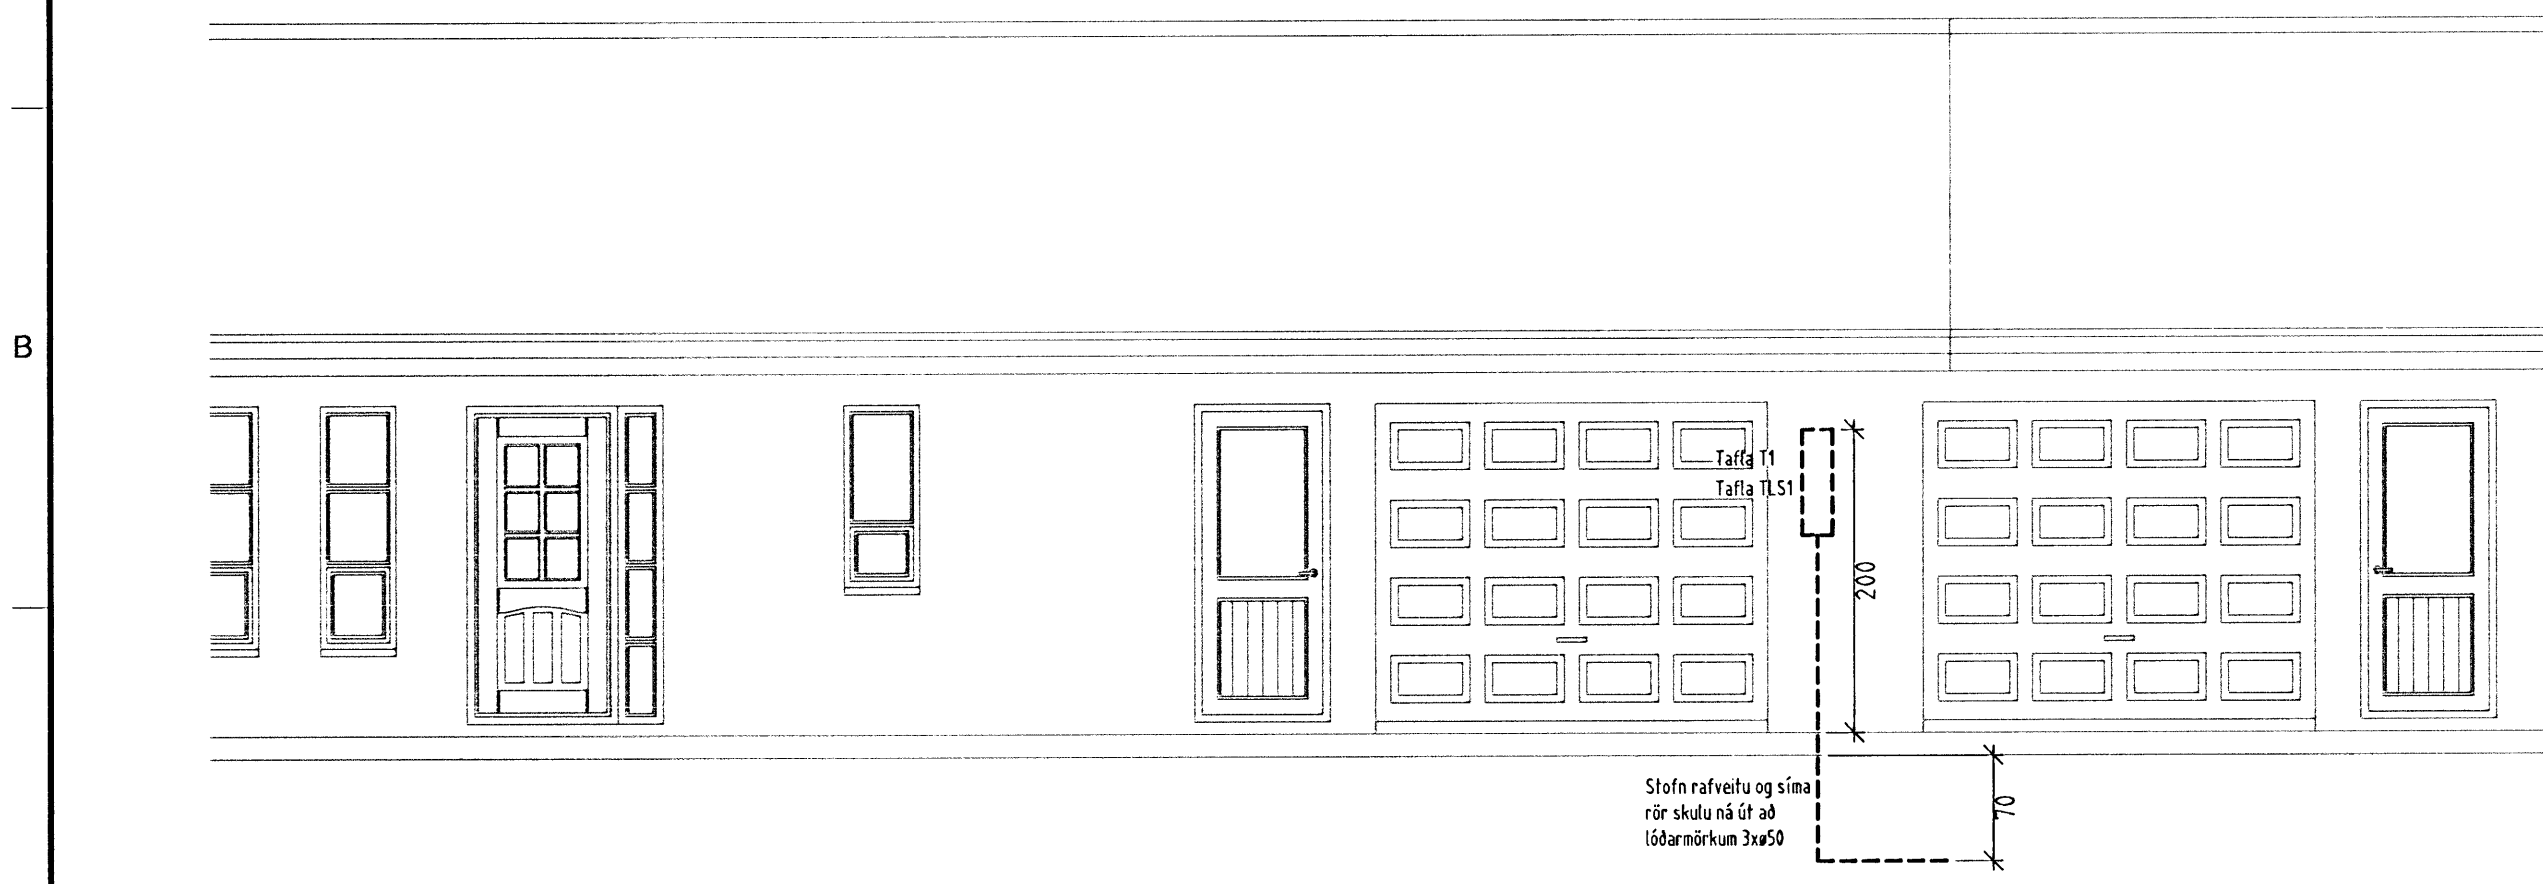

Snid

Verkeiti		
Fjólúas 14, 220 Hafnarfjörður		
Verkhlutu/Verknúmer		
Afstöðumynd, snið og almennar skýringar		
Blað nr.	Dags.	Kvarði
1/4	25. júlí 2007	1:50, 1:100
Yfirfarið		
Hönnuður		
Samræmingar hönnuður		
Breyting		
Reykjavíkurvegi 60 220 Hafnarfirði kt. 700402-5090 Sími 565 1846, fax 565 0940 gsm 898 0970 http://www.munus.is, e-mail munus@munus.is Hönnuður: Sigurjón Hardarson, kt. 060361-2749		