



Móðir
Sampykkt þann
24 OKT 2008
Eign: Jarulltrúinn í Hafnarfirði
F.H. Frólfur S. Gunnlaugsson

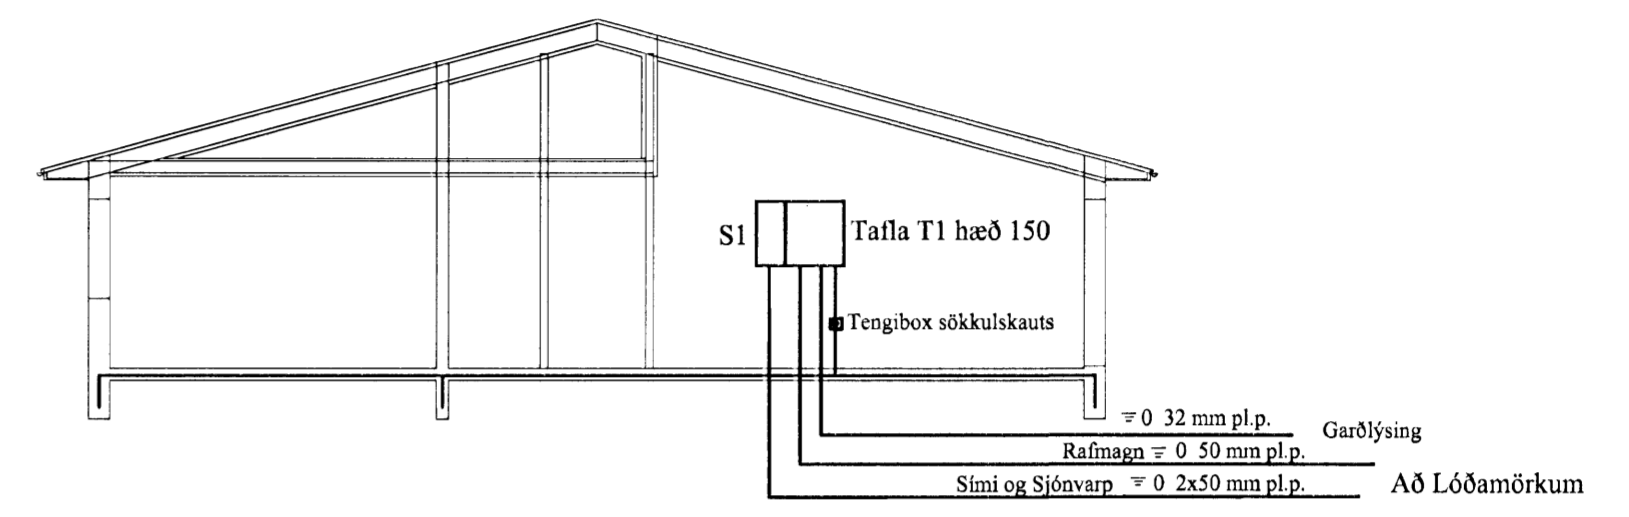

SNIÐ Í INNTAK M 1:100

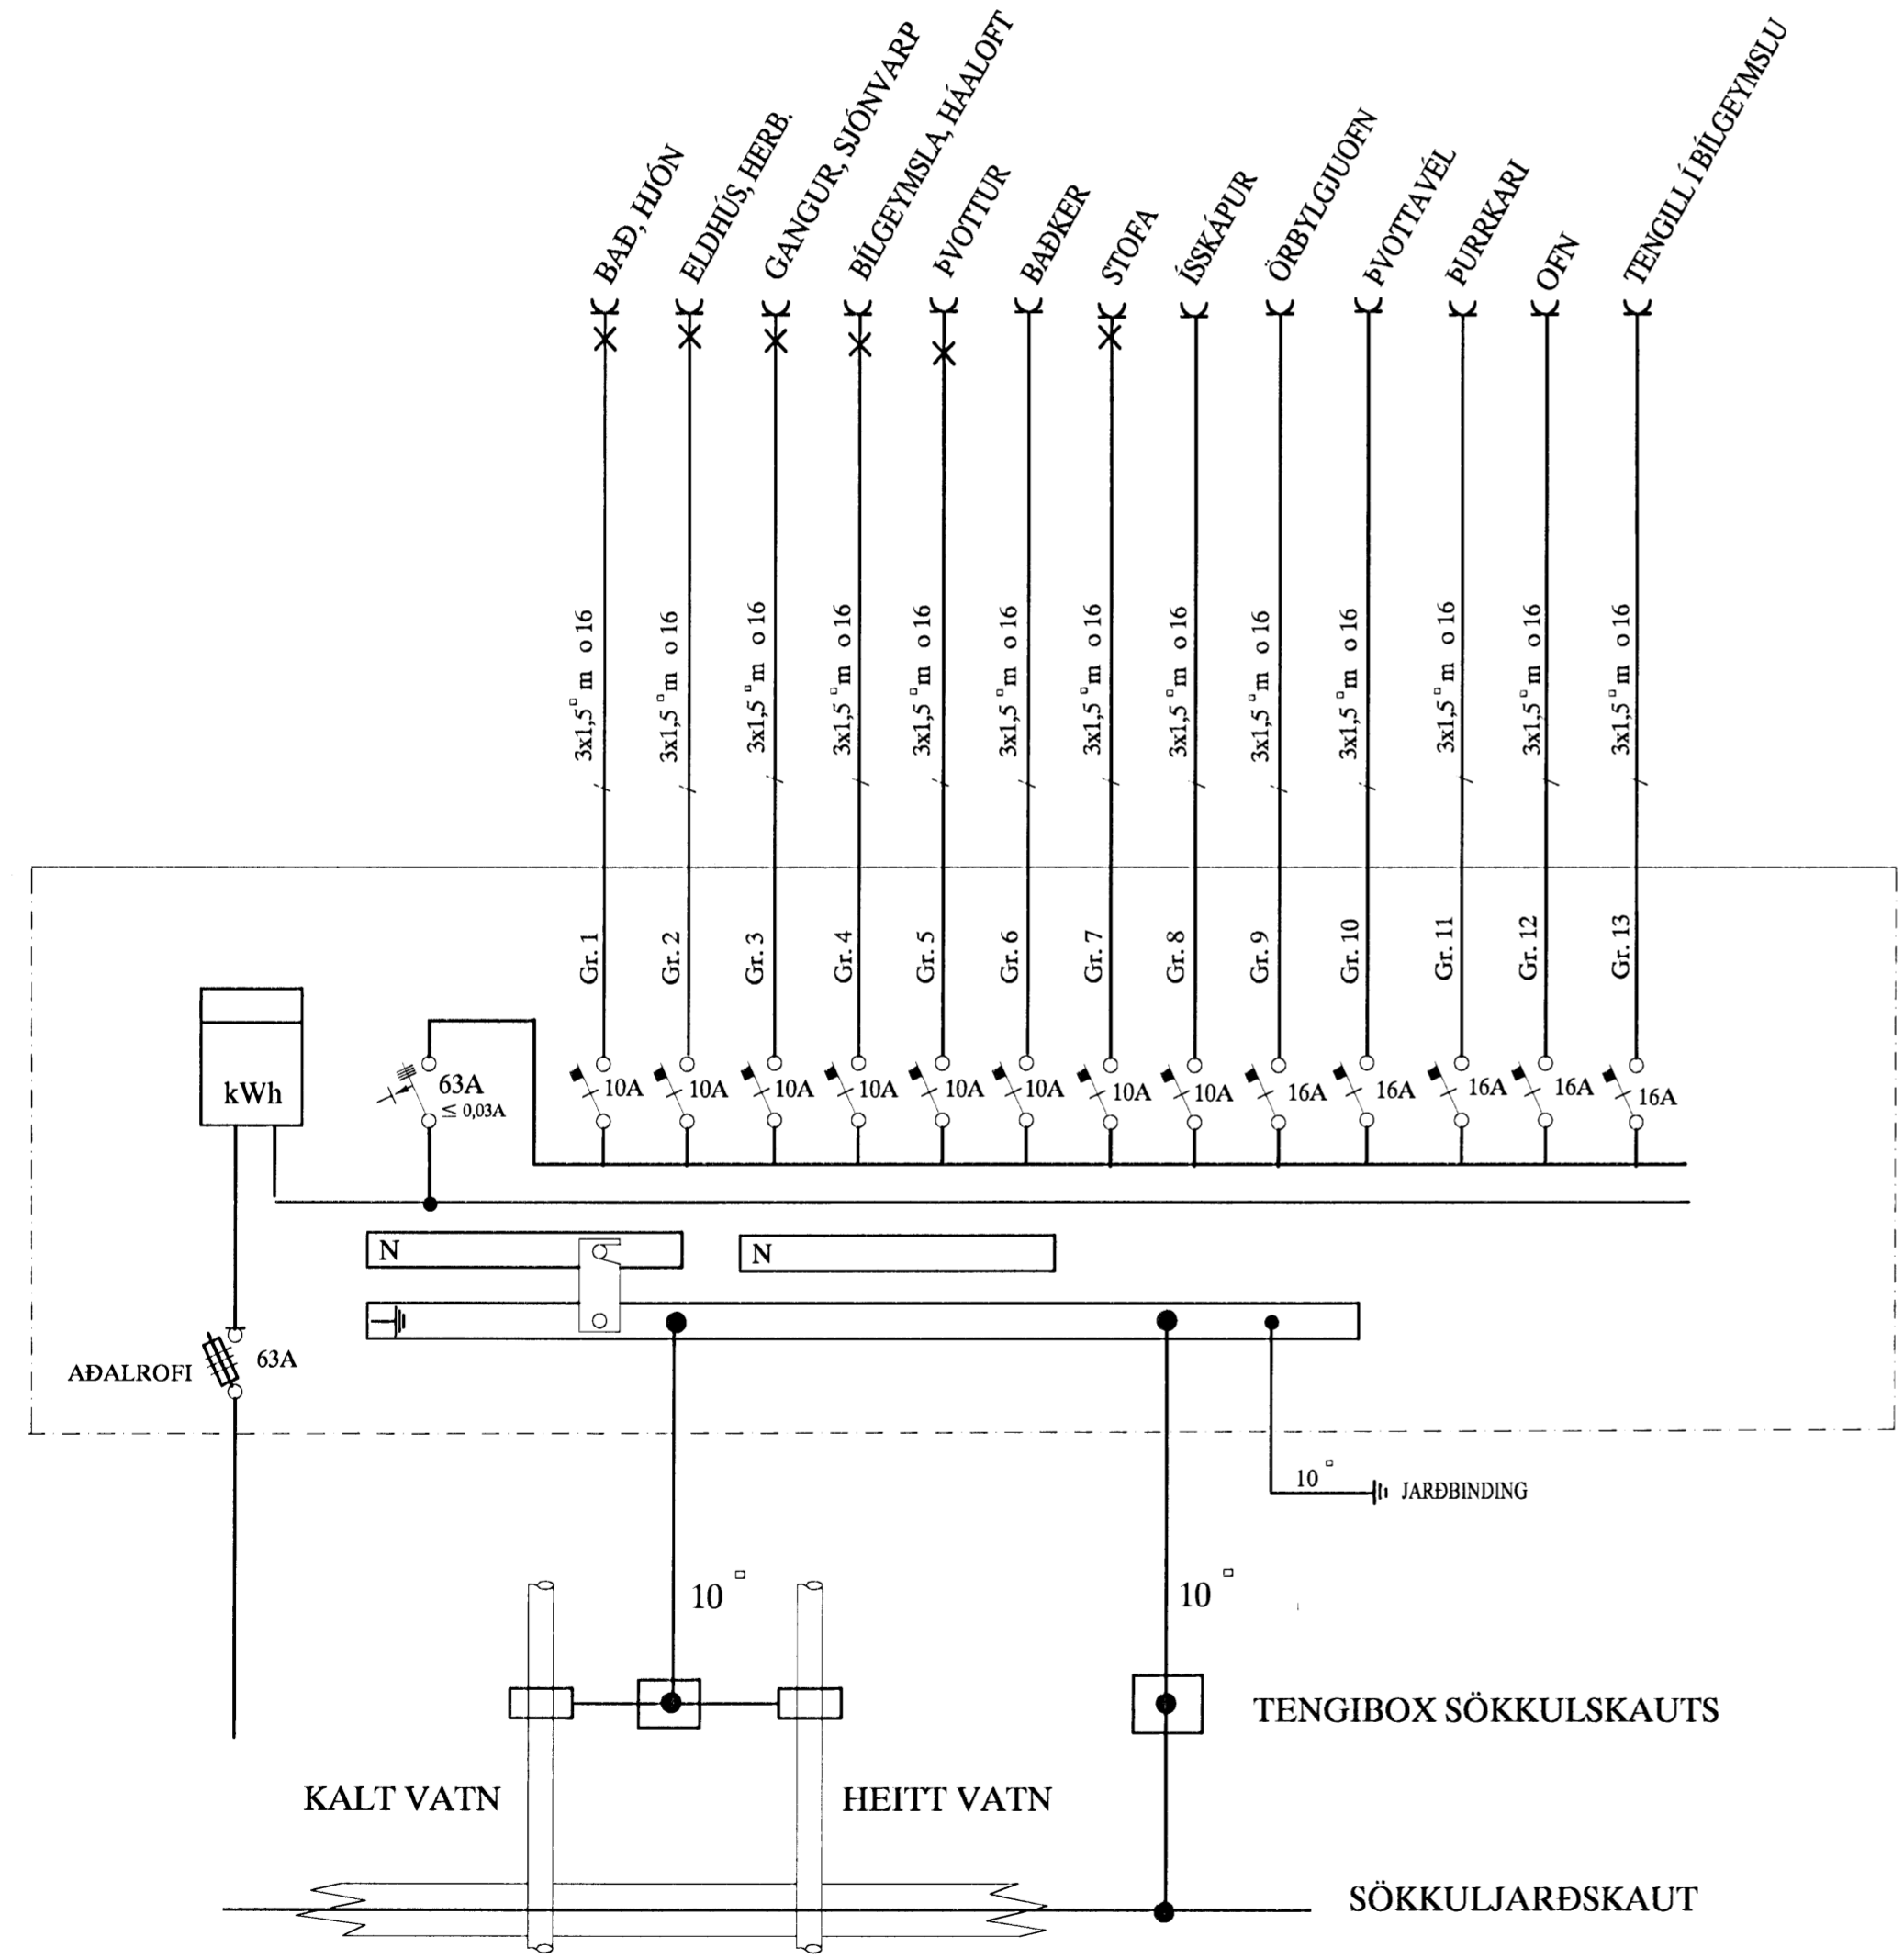

SKÝRINGAR

LAGNIR ERU HULDAR 16mm PLASTPÍPUR OG TAUGAR 3x1,5.
 HÆÐ Á ROFUM SÉ 105 sm.
 TENGLAR VIÐ ROFA SÉU Í SÖMU HÆÐ OG ROFAR.
 HÆÐ Á TENGLUM SÉ 20sm.
 HÆÐ Á VEGGLJÓSUM YFIR VÖSKUM SÉ 210sm.
 MÁLSTRAUMUR ROFA SÉ 10A, EN TENGLA 16A.
 F = BÆJARSÍMI, T+F = TÓLVA OG SÍMI, L = LOFTNET
 ° = HITANEMAR F. GÓLFHITA HÆÐ = 160sm
 ⊕ HÁTALARADÓSIR HÆÐ = 20sm, DS = DYRASÍMI HÆÐ = 130sm
 [R] REYKSKYNJARI jóniskur
 [R] REYKSKYNJARI optiskur
 [H] HITASKYNJARI
 ○ → HREYFISKYNJARI ÞJÓFAVARNAKERFIS HÆÐ = V/LOFT

14.10.08 / 250144-3737

				VALLARBYGGÐ 6 HAFNARFIRÐI				MKV. 1:100	
				SNIÐ, SKÝRINGAR OG EINLÍNUMYND				TEIKNR. 1	
								SÍÐASTA TNR.	
A	08.10.13	REYNDARTEIKNING	B.P.T.	T.S.	220146-2439	TERA S/F		TNR. 1 AP 3	
ÚTG.	DAGS		TEIKN.	HANNAÐ	SAMPYKKT	KENNTALA	EDMUND BELLERSEN TRAUSTI SVEINBJÖRNSSON	RAFMAGNSVERKFRÆÐISTOFA RAFMAGNSTEKNIFR. RAFMAGNSIÐNFR.	
								ÚTG. A	