


Skýringar
 XXX = nr. deill
 XX = nr. tekn.

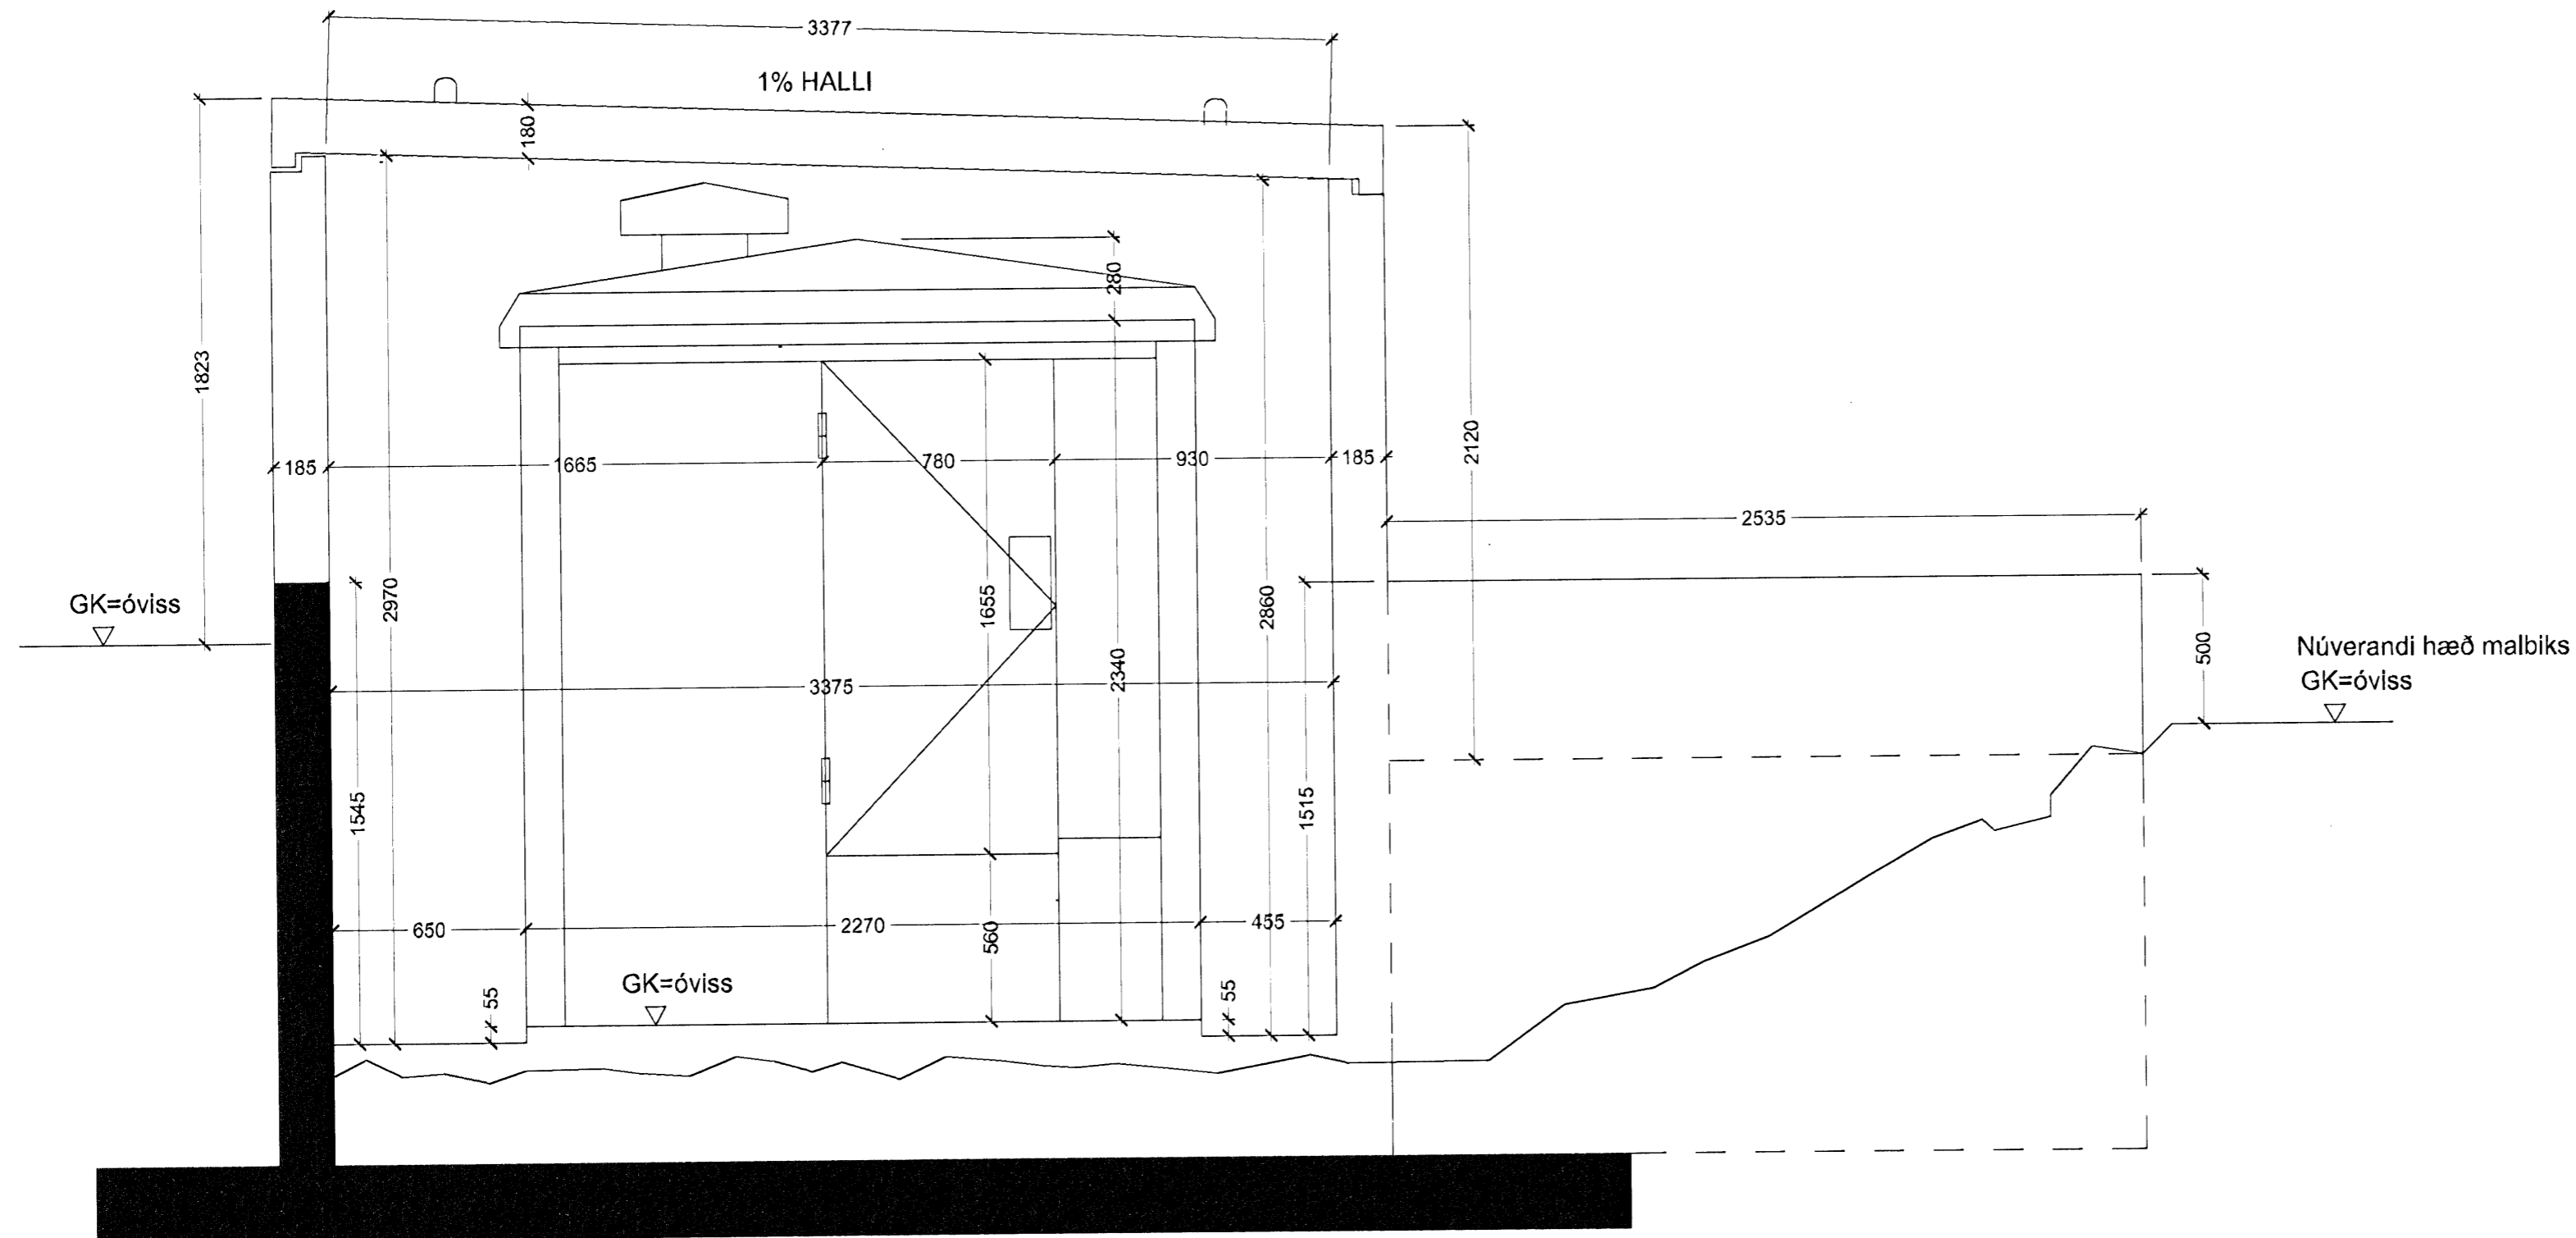

Vesturgafi-sýnt án gafilgrind og panill mkv.1:20


Útg. Tilv. Dags. Tokn. Skýring / Breyting. Samþ.vk. Dags.
 *Tilvísun: ÚTR: útgáfa innri nýrn. ÚSV: útgáfa samþ. verkkausa. ÚTF: útgáfa til framleiðanda.
 ÚTB: útgáfa / byggingarmynd. ÚTV: útgáfa verkefningar

Hítaveita Suðurnesja hf
 VERKKAUPI / EIGANDI
Spennistöð
 TEGUND VERKS

Ásvellir 2a
 GATASTADSETNING

LANDNÚMÉR: 214702
 STADGR.: 0440-0021
Snelðing - vestur gafi - uppæmeling á staðnum
 MKV.: 1:20
 BLAÐSTÆRÐ: ISO A2L
 ÚTGÁFA DAGS: 22.10.2008
 STOFN DAGS: 22.10.2008
 TEIKNAD: SH
 YFIRFARID: SH

0737 - 07 - 0 - A - (31) - 713 - 00
 VERKNR. MAPPA SVÆÐI ÁBYRGÐ SF3 NR. RADNR. ÚTGÁFA

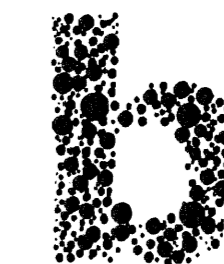

Jón Ólafur Ólafsson FAI
 kt: 090658-4099
 Sigurður Einarsson FAI
 kt: 0457-2789
 Sigurður Harðarson FAI
 kt: 030446-3999
BATTERIÐ | ARKITEKTAR
 Trönuhraun 1 | 220 Hafnarfjörð | Sí: 54 54 700 | batteri@arkitekt.is | www.arkitekt.is
 © BATTERIÐ | ARKITEKTAR
 ÖLL AFNOT OG AFRITUN TEIKNINGAR AD HLUTA EÐA Í HEILD ER HÁÐ SKRIFLEGU LEYFI HÖFUÐA