


Byggingafulltrúi Hafnarfjarðar
Afgreitt þann
12 FEB 2008
VPS.

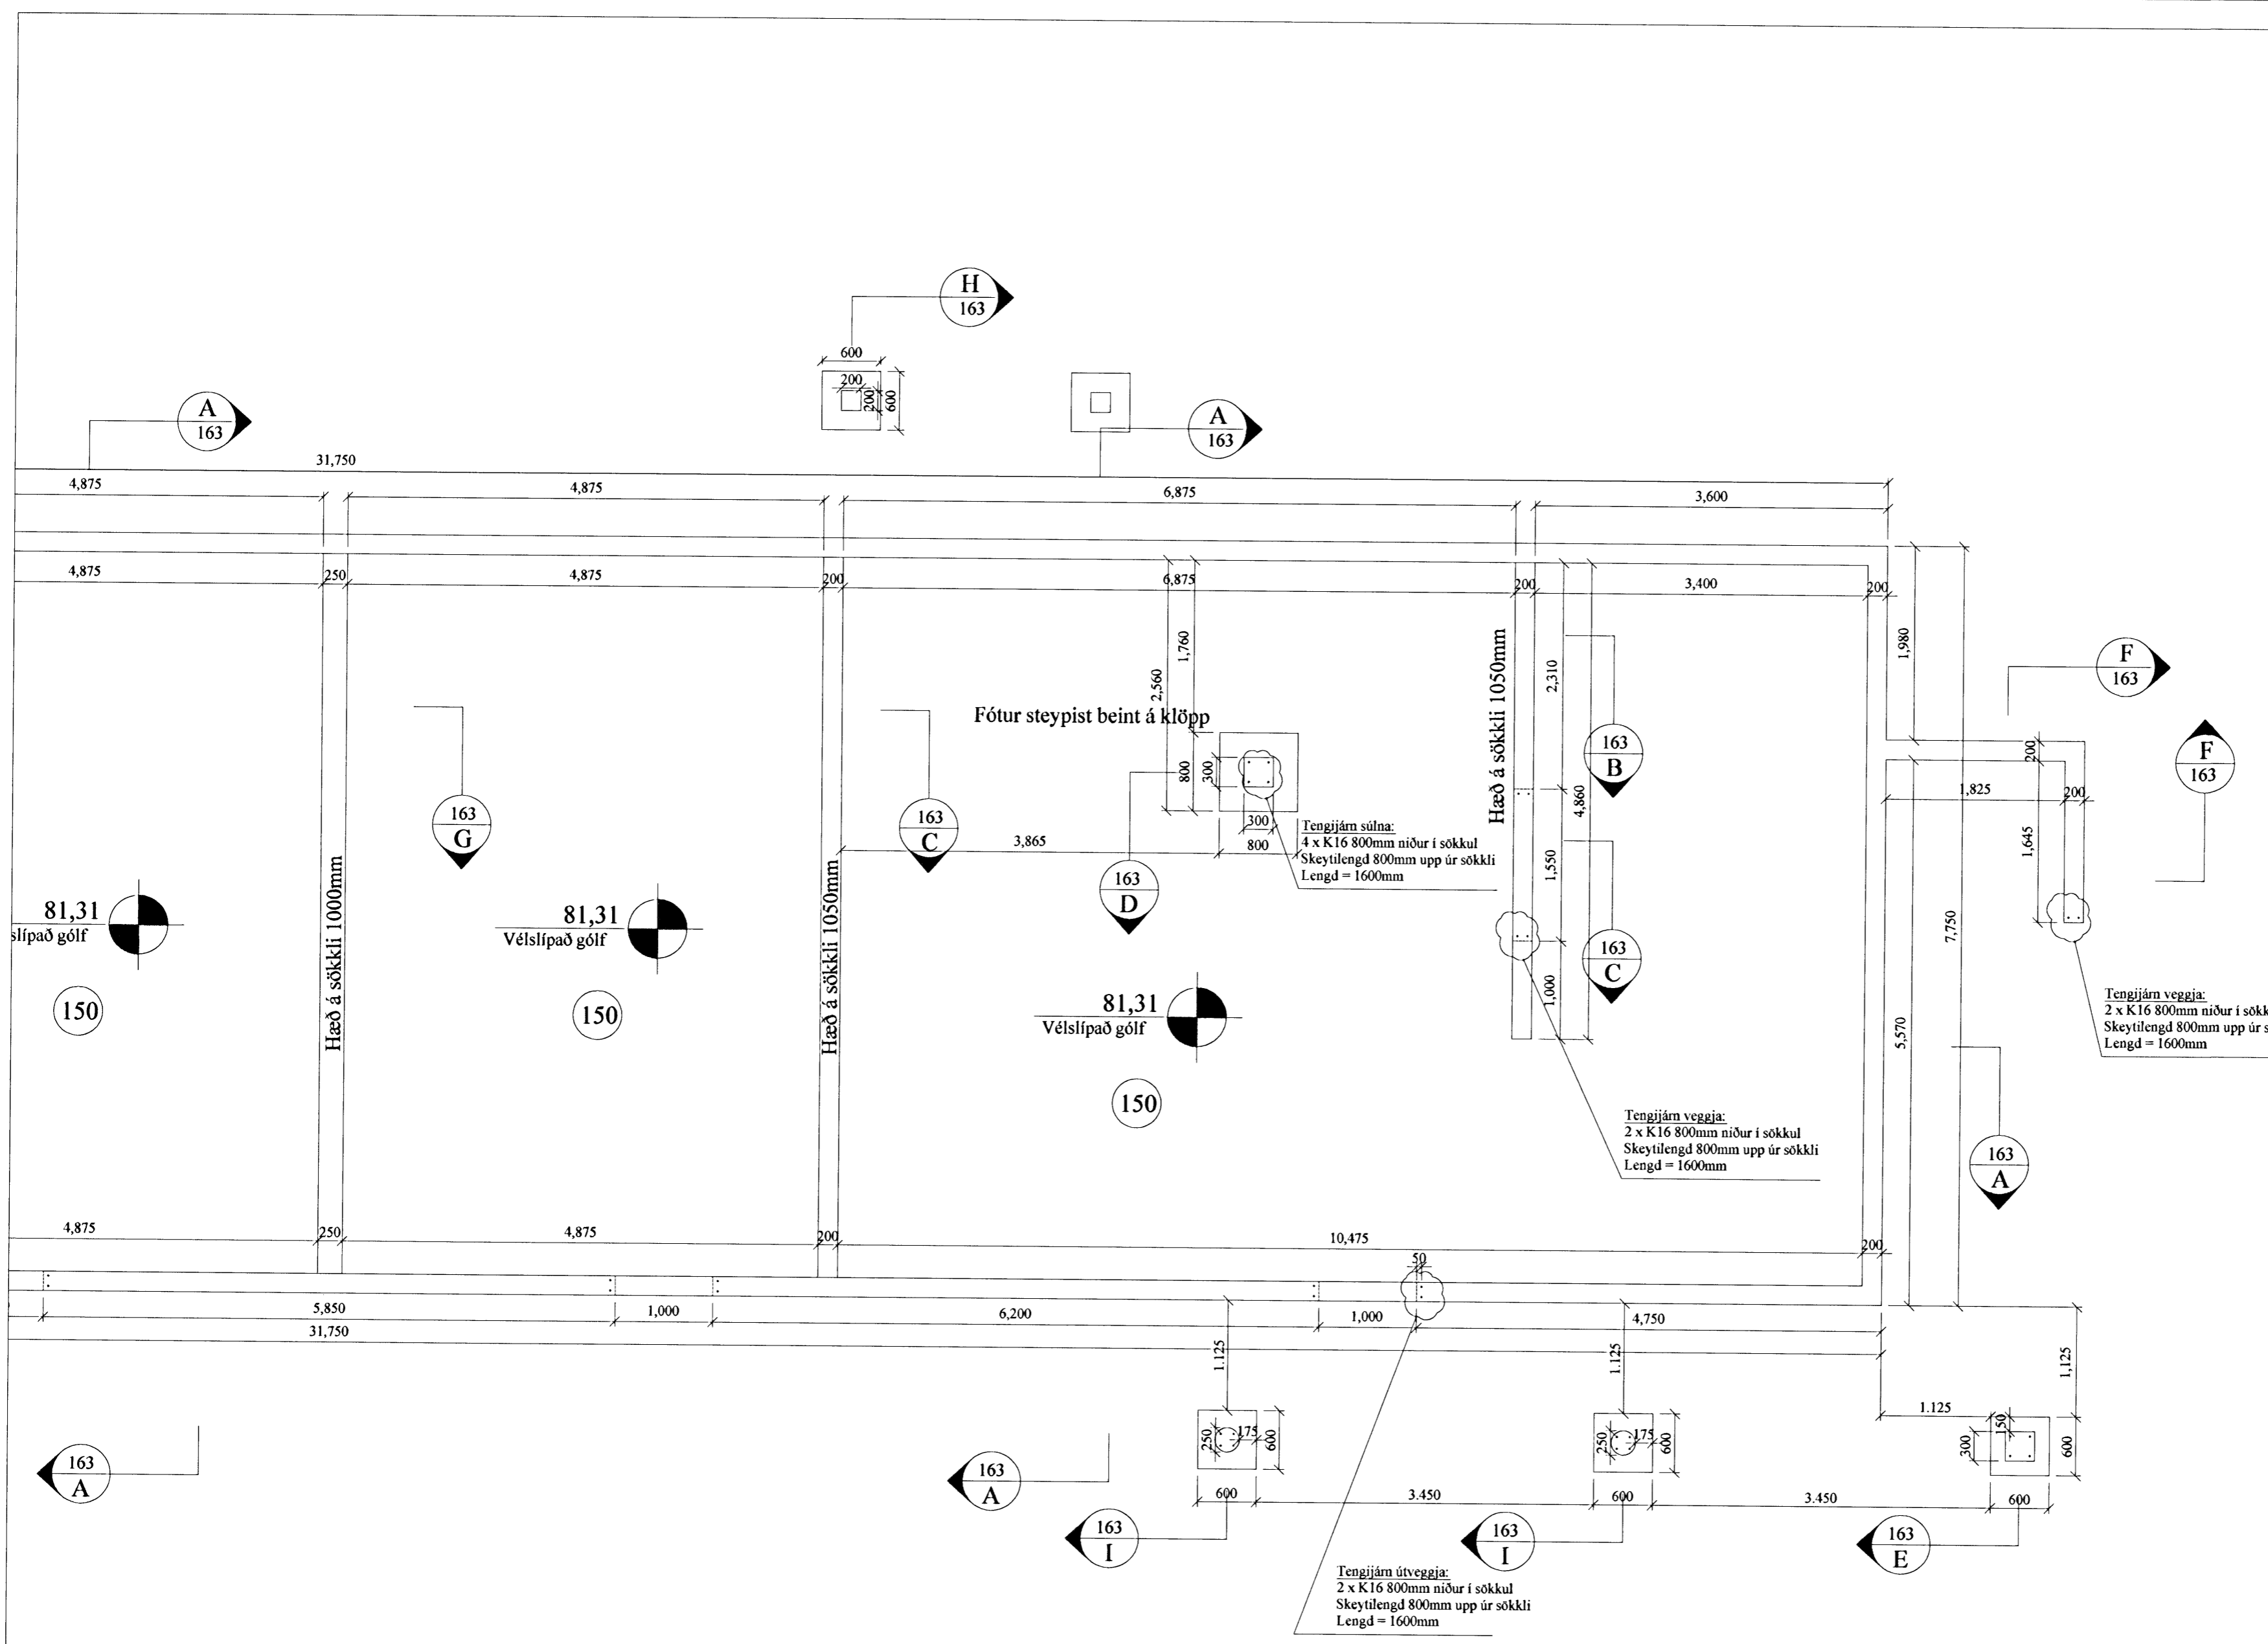

Almennt:

Öll mál skulu staðfest skv. aðalteikningum. Ef eitthvert misræmi er skulu aðalteikningar vera ráðandi, þó þer að láta hönnuði vita af misræmi. Öll mál eru í millimetrum, nema annað komi fram.

Skýringar - Steinsteypa og bendistál

Styrkleikaflokkar efnis:

Í sökklum, veggjum og botnplötu.

Steypa: C25/30-22-S3-2b
Bendistál: B500C

-Ef sökkull er steypur beint á klöpp má hæð hans fara niður í allt að 400mm frá efri brún plötu

Br. nr.	Dags.	Áf.	Breyting
(A)	30.11.07	JÁG	Steyptum súlum bætt við inngang
(B)	05.02.08	BL	Steyptum súlum bætt við undir svalir
(C)			
(D)			
(E)			

Hliðarás 15-17
220 Hafnarfjörður
Teikn nr: 162

Sérteikningar-Burðarvirki
Grunnmynd sökkuls
Frumstærð: A2

Dags: 30.11.2007 1:50 Ifann: AI
Samþ: 020162-3099 V.nr: 07 057 Teikn: AI

VGS
VERKFRÆÐISTOFA
GUÐJÓNS P. SIGFÚSSONAR EHF.
AUSTURVEGI 42, 2.HÆÐ,
800 SELFOSSÍ
S: 482 2805, F: 482 3818
NETFANG: VGS@VGS.IS