


Samþykkt þann
 11 MARS 2008
 Byggingarfulltrúinn í Hafnarfirði
 F.h. Hrölfur S. Gunnlaugsson

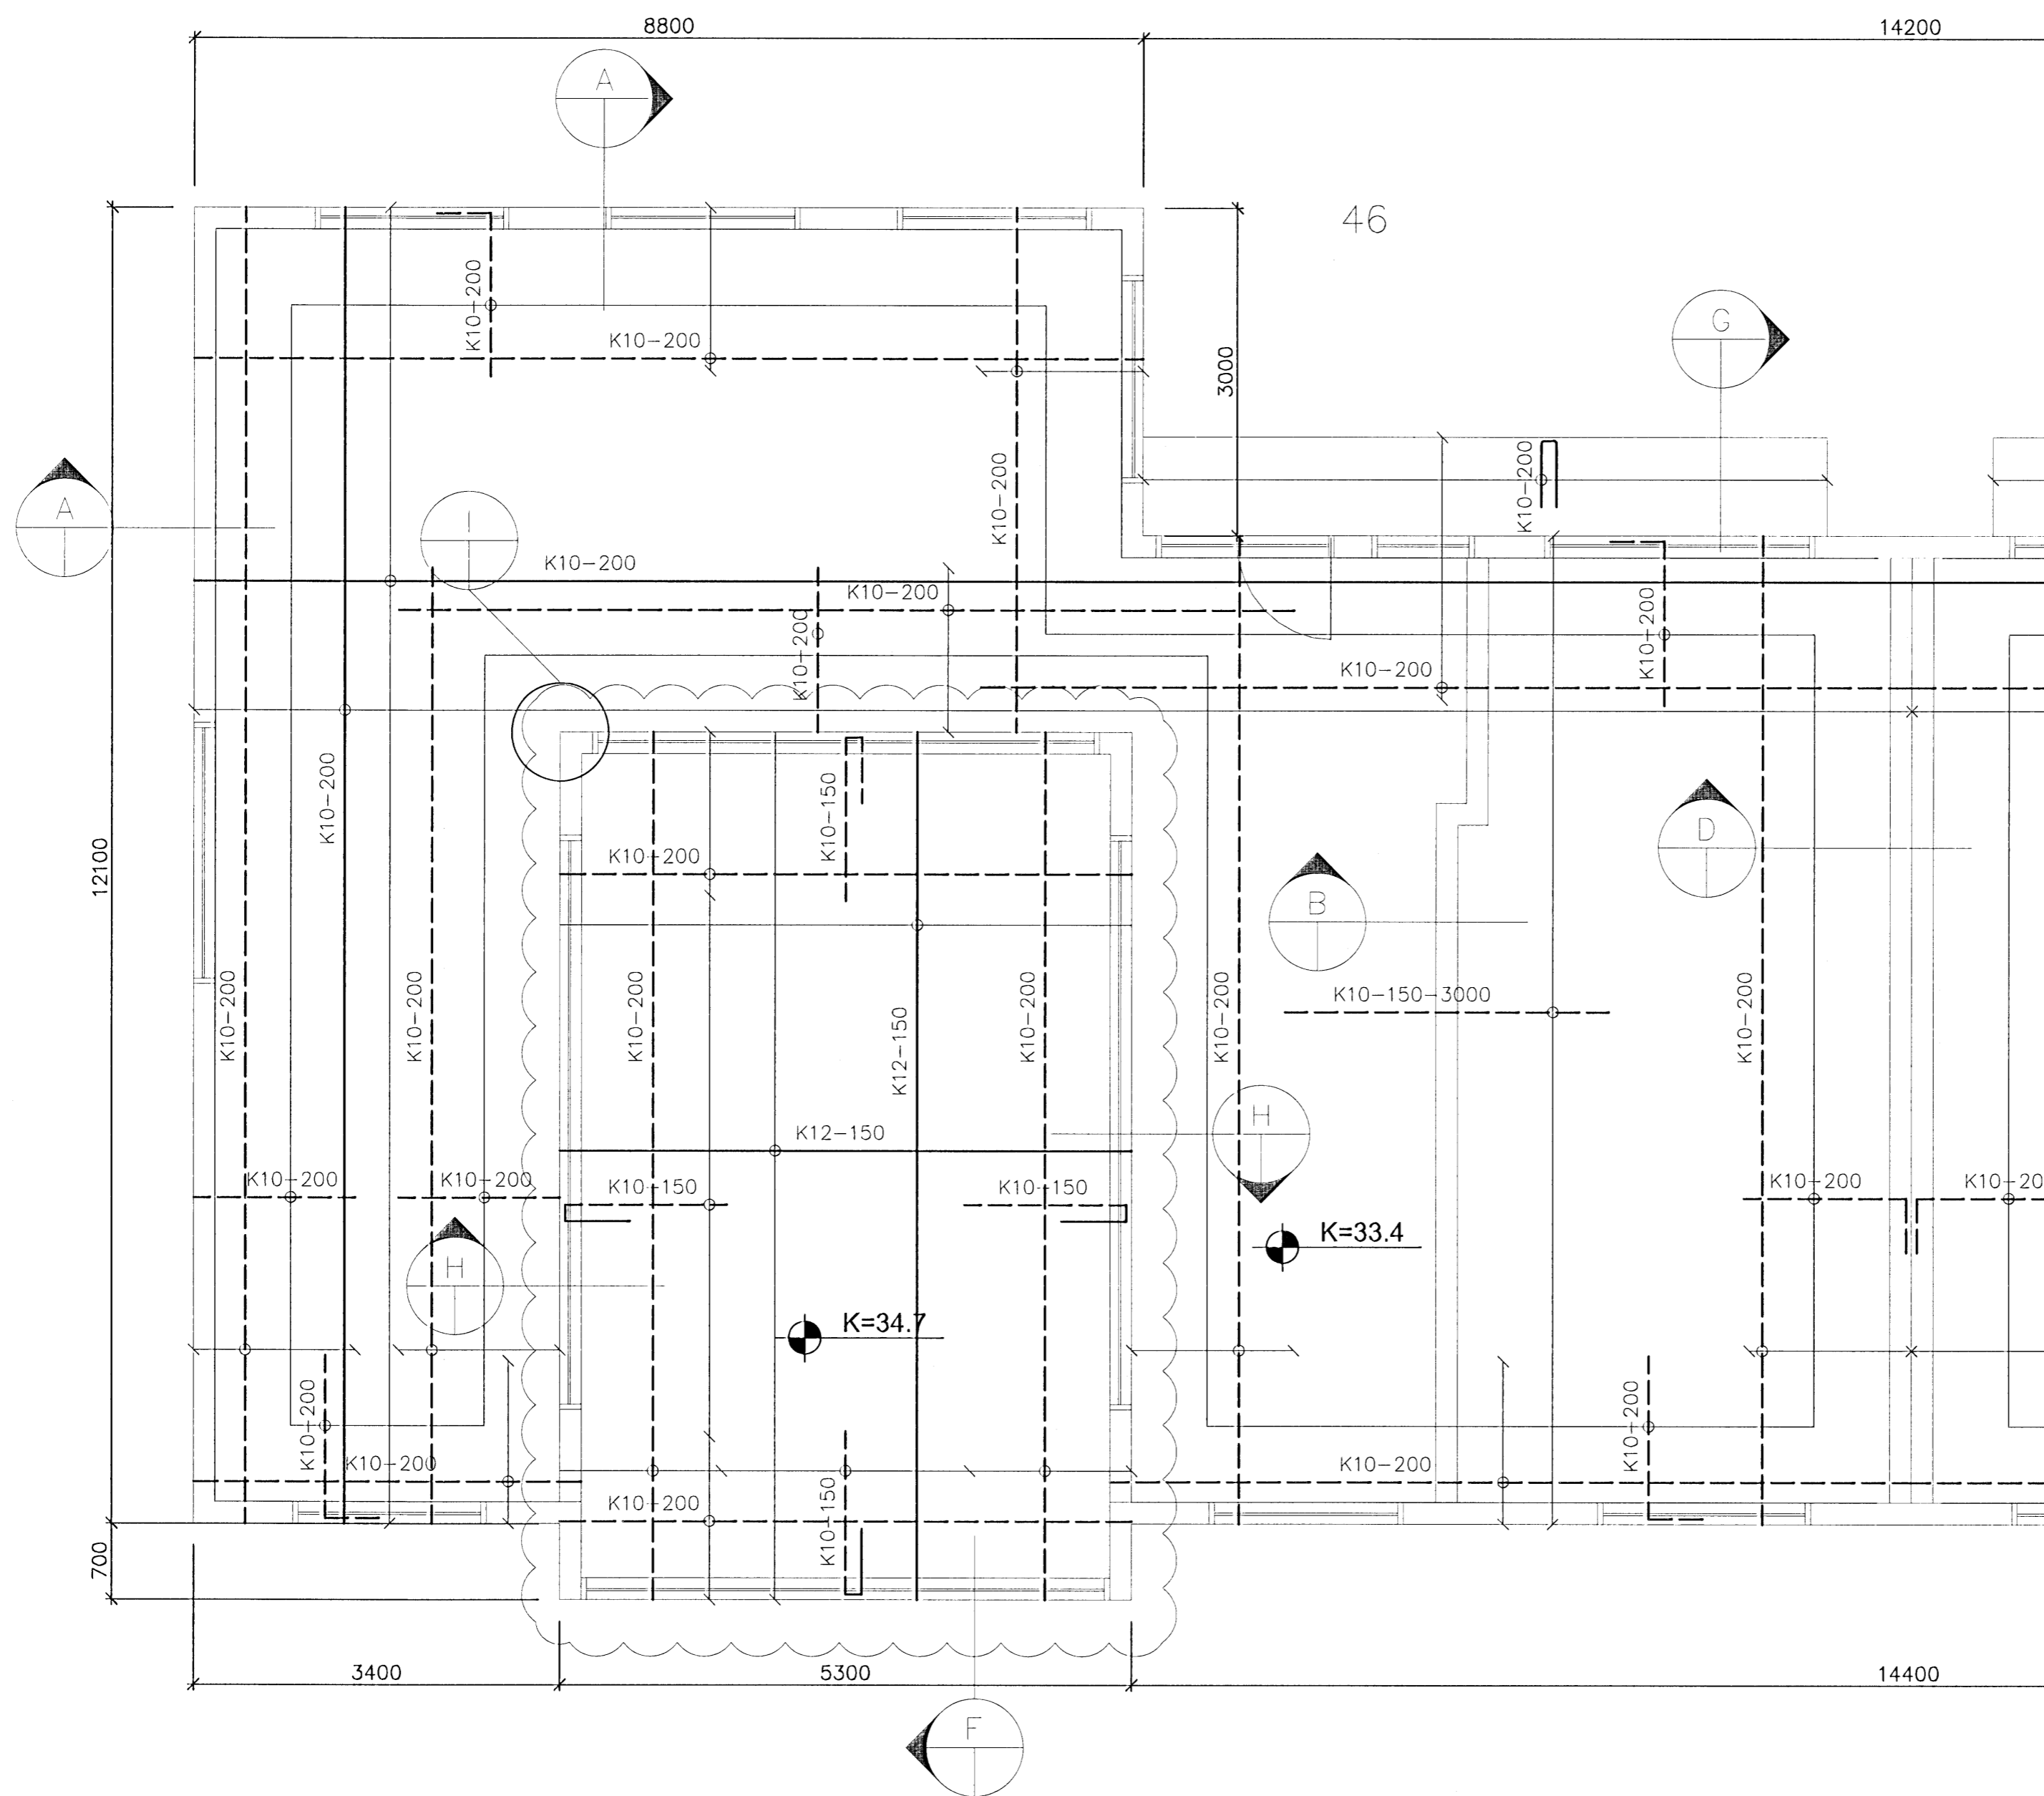

GRUNNMYND
 S. 1:50

SKÝRINGAR

Steypuþæði í botnplötu skal vera C-25.
 Járnun í plötu skal vera K10-300,
 leyfilegt er að nota K189 bendinet.

Steypuþæði í veggjum skal vera C-25,
 lámámarkssteypuhúla á jörnum 30mm og hæsta
 leyfilega v/s-tala skal vera 0,55.
 Lámámarks loftinnihald í allri steypu er 5%.
 Þykkt veggja skal vera 18cm nema annað sé tekið fram.
 2K12 skal leggja utan um öll op.
 Tengijárn í plötur skal vera K10-200-L=600+1500mm,
 lengri leggurinn skal vera í efribrún á plötu og járnþenda
 skal þvert á tengijárnin K10-200.
 Heimilt er að nota járnabakka á steypuskilum.

Steypuþæði í plötu yfir 1. hæð skal vera C30,
 lámámarkssteypuhúla á jörnum skal vera
 30mm og hæsta leyfilega v/s- tala skal vera 0,55.
 Lámámarks loftinnihald í allri steypu er 5%
 Vatnshalli að þakniðurföllum 10%
 Þykkt á plötu skal vera 20cm.
 Járnþending í plötu skulu vera K10-200 í báðar áttir í neðribrún
 nema annað sé tekið fram. Járnþending í efri brún skal vera
 tengijárn úr veggjum 1500 sem þenda skal þvert með K10-200,
 nema annað sé tekið fram.

Þess skal vandlega gætt að efni sem notuð eru í
 steypu valdi ekki frost- eða alkaliskemmdum
 Sigmál steypu skal vera á bilinu 6-8cm og aldrei fara yfir 10cm.
 Fjarlægðastuðull lofts skal vera jafnt eða minna en 0,25mm.
 Stálgæði skal vera S-500 í allri venjulegri járnþendingu

Í öllum atriðum skal farið eftir íslenskum byggingarreglugerðum.

Haukur Margeirsson byggingarverkfræðingur
 Verkfræðistofa - Suðurlandsbraut 8 - 108 Reykjavík
 Sími 562 2234 - GSM 699 8260 - Fax 552 3090
 kt. 070249 3919 - netfang: haukurm@simnet.is

Haukur Margeirsson
 Sími: 202-ARÁ 19053-5389

VERKHEITI	HNOÐRAVELLIR 46-50, HAFNARFJÖRÐUR		
HEITI TEIKN	PLATA YFIR 1. HÆÐ GRUNNMYND 1/3		
HANNAÐ	HM	DAGS.	OKTÓBER, 2007
TEIKNAD	ÞM	KVARDI	1:50
VERKNR.	070705		TEIKN. NR.
205-A			

DAGS.	TEIKNAD	BREYTINGAR
080305	ÞM	JÁRNUN Í PLÖTU VEGNA FJÖLGUN Á GLUGGUM