


Sambýkkt þann
11 MARS 2008
Byggingarfulltrúinn í Hafnarfirði
F.h. Hrölfur S. Gunnlaugsson

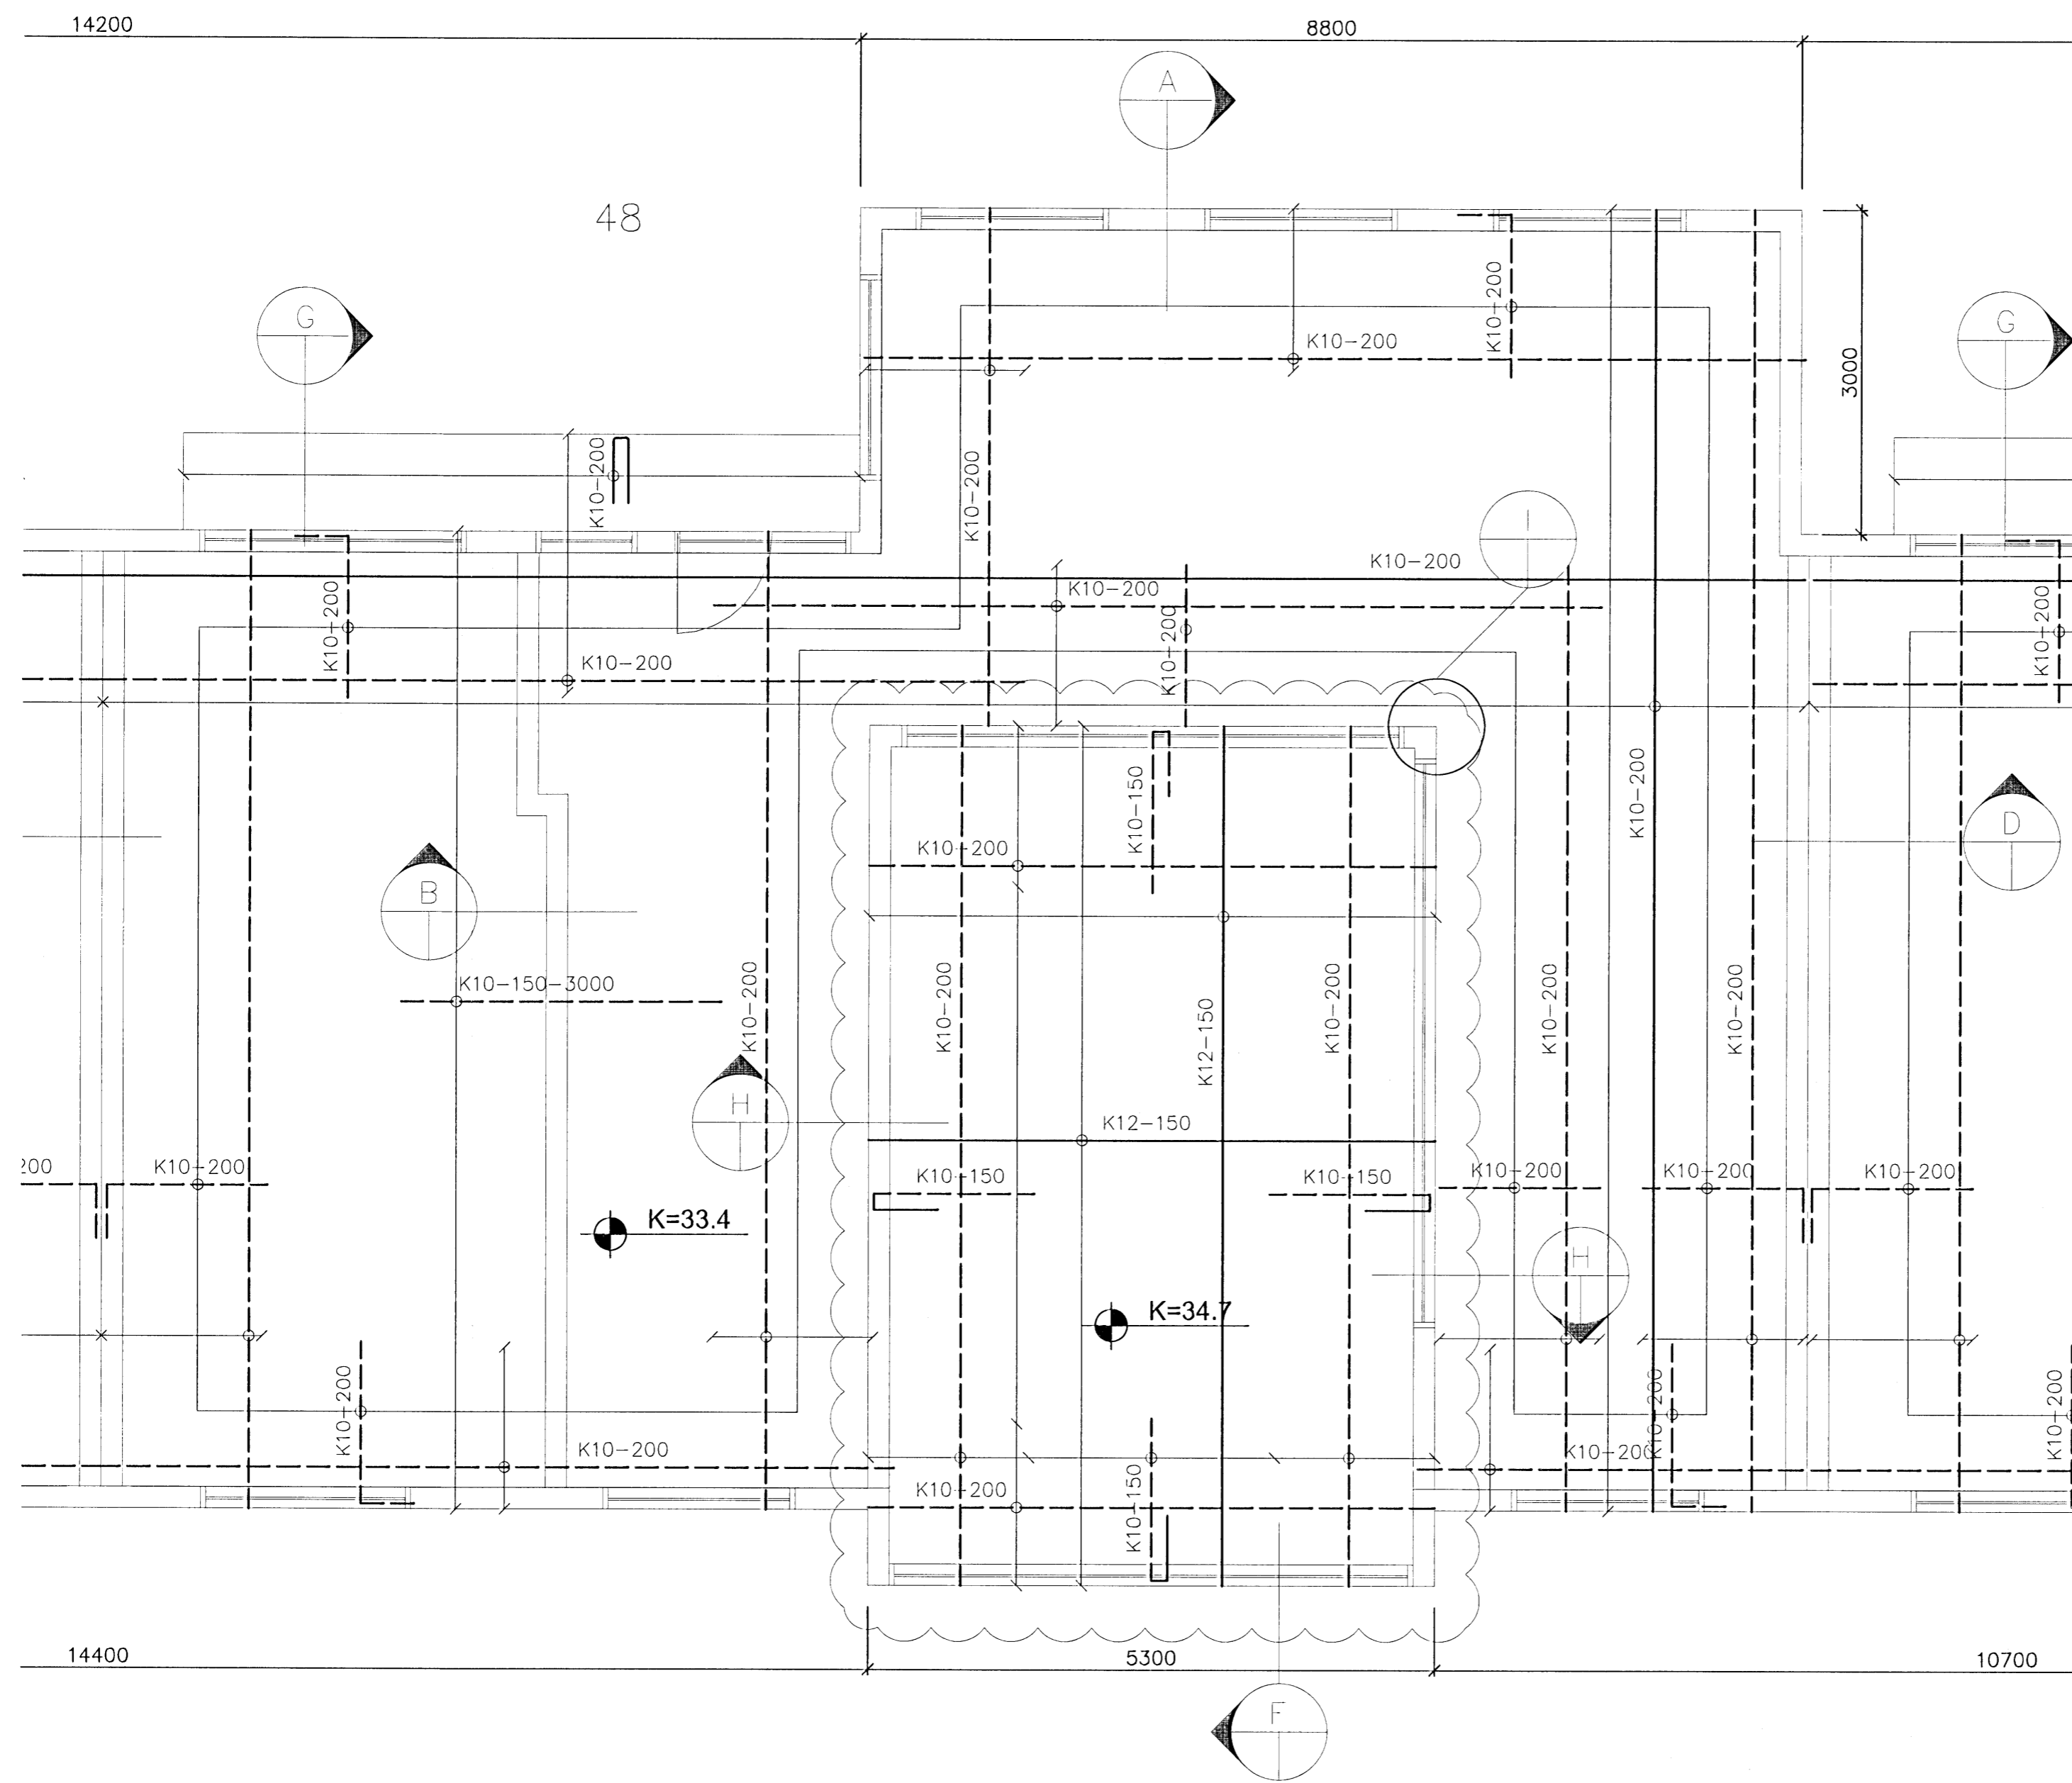

SKÝRINGAR
Steyppugæði í botnplötu skal vera C-25.
Járnun í plötu skal vera K10-300,
leyfilegt er að nota K189 bendinet.

Steyppugæði í veggjum skal vera C-25,
lámærkssteyppuhula á jörnum 30mm og hesta
leyfilega v/s-tala skal vera 0,55.
Lámærks loftinnihald í allri steypu er 5%.
Þykkt veggja skal vera 18cm nema annað sé tekið fram.
2K12 skal leggja utan um öll op.
Tengijárn í plötur skal vera K10-200-L=600+1500mm,
lengri leggurinn skal vera í efribrún á plötu og jörnbenda
skal þvert á tengijárnin K10-200.
Heimilt er að nota jörnbakka á steypuskilum.

Steyppugæði í plötu yfir 1. hæð skal vera C30,
lámærkssteyppuhula á jörnum skal vera
30mm og hesta leyfilega v/s- tala skal vera 0,55.
Lámærks loftinnihald í allri steypu er 5%
Vatnshalli að Þakniðurföllum 10%
Þykkt á plötu skal vera 20cm.
Jörnbending í plötu skulu vera K10-200 í báðar áttir í neðribrún
nema annað sé tekið fram. Jörnbending í efri brún skal vera
tengijárn úr veggjum 1500 sem benda skal þvert með K10-200,
nema annað sé tekið fram.

Þess skal vandlega gætt að efni sem notuð eru í
steypu valdi ekki frost- eða alkalískemmdum
Sigmál steypu skal vera á bilinu 6-8cm og aldrei fara yfir 10cm.
Fjarlægðastuðull lofts skal vera jafnt eða minna en 0,25mm.
Stálgæði skal vera S-500 í allri venjulegri jörnbendingu

Í öllum atriðum skal farið eftir íslenskum byggingarreglugerðum.

GRUNNMYND
S. 1:50

Haukur Margeirsson byggingarverkfræðingur
Verkfræðistofa - Sudurlandsbraut 8 - 108 Reykjavík
Sími 562 2234 - GSM 699 8260 - Fax 552 3090
kt. 070249 3919 - netfang: haukurm@sinnnet.is

Haukur Margeirsson

VERKHEITI			
HNOÐRAVELLIR 46-50, HAFNARFJÖRÐUR			
HEITI TEIKN			
PLATA YFIR 1. HÆÐ			
GRUNNMYND 2/3			
HANNAD	HM	DAGS.	OKTÓBER, 2007
VERKNR.		VERKNR.	070705
TEIKNAD	ÞM	KVARDI	1:50
TEIKN. NR.		TEIKN. NR.	206-A

DAGS.	TEIKNAD	BREYTINGAR
080305	ÞM	JÁRNUN Í PLÖTU VEGNA FJÖLGUN Á GLUGGUM