



Matt. 9/6 2008  
Kjölfur

Afstöðumynd 1 : 500

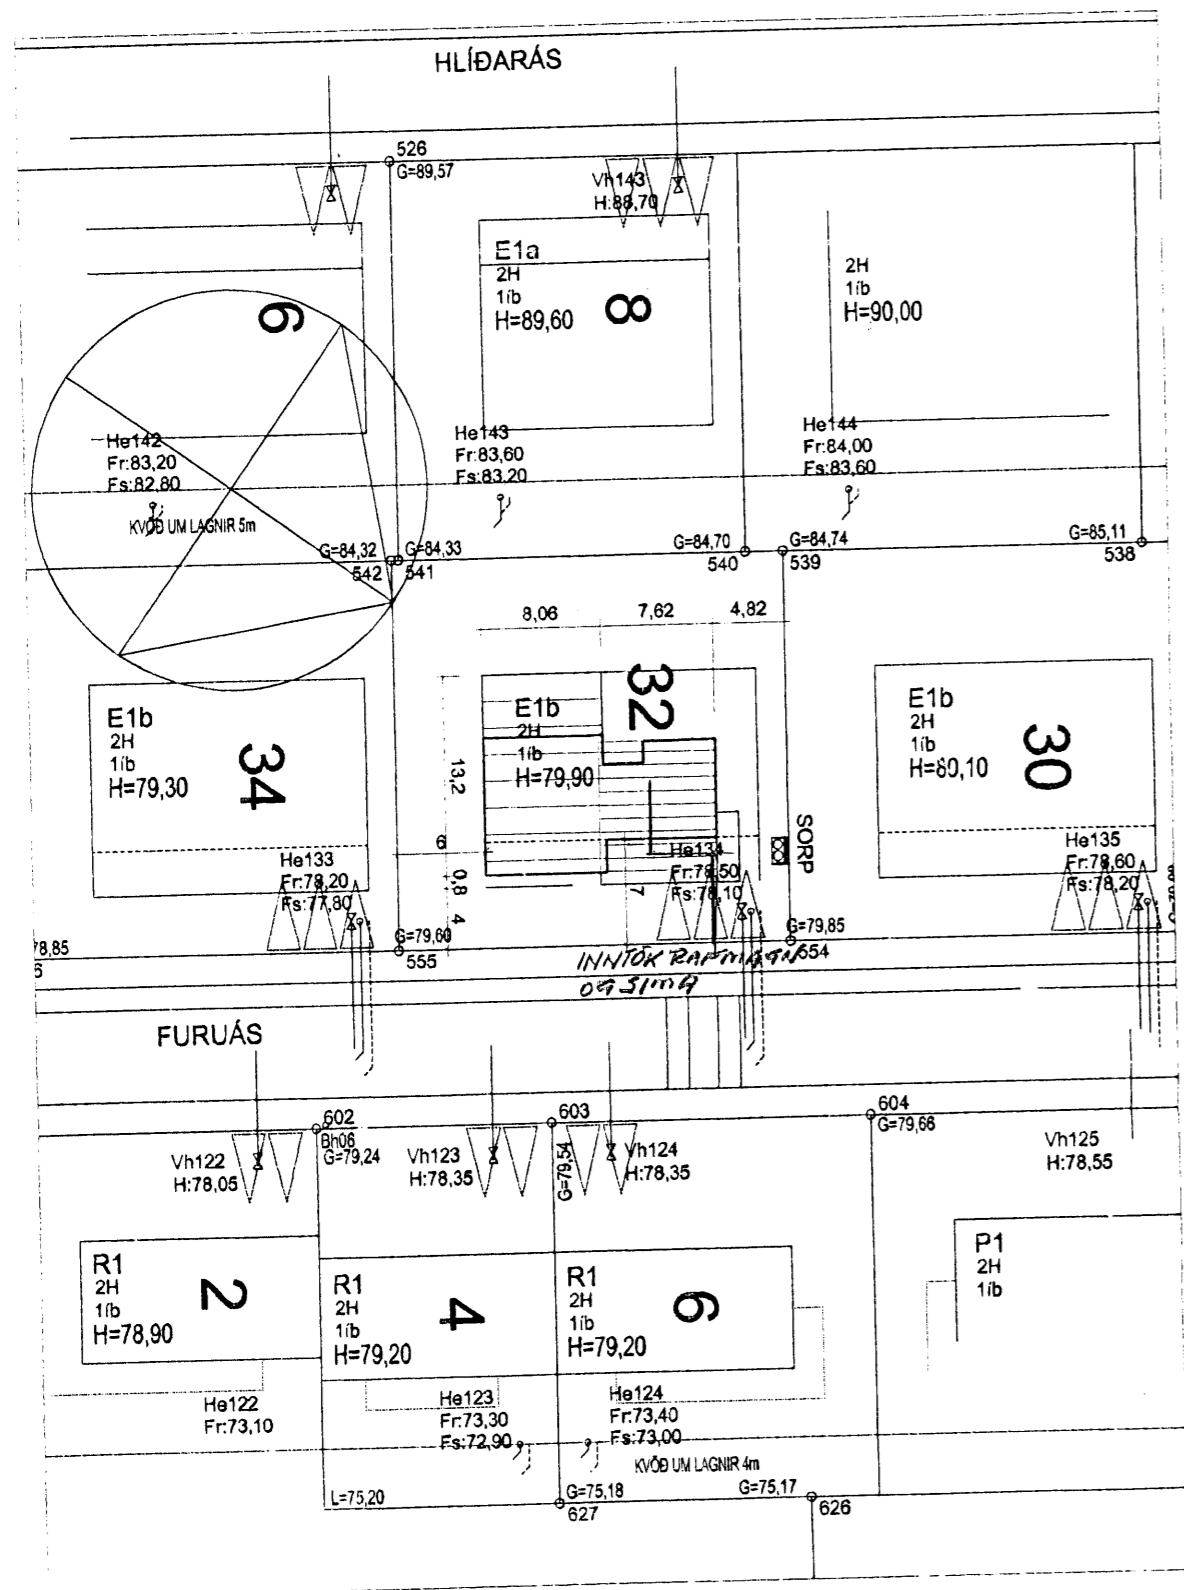

Haf.

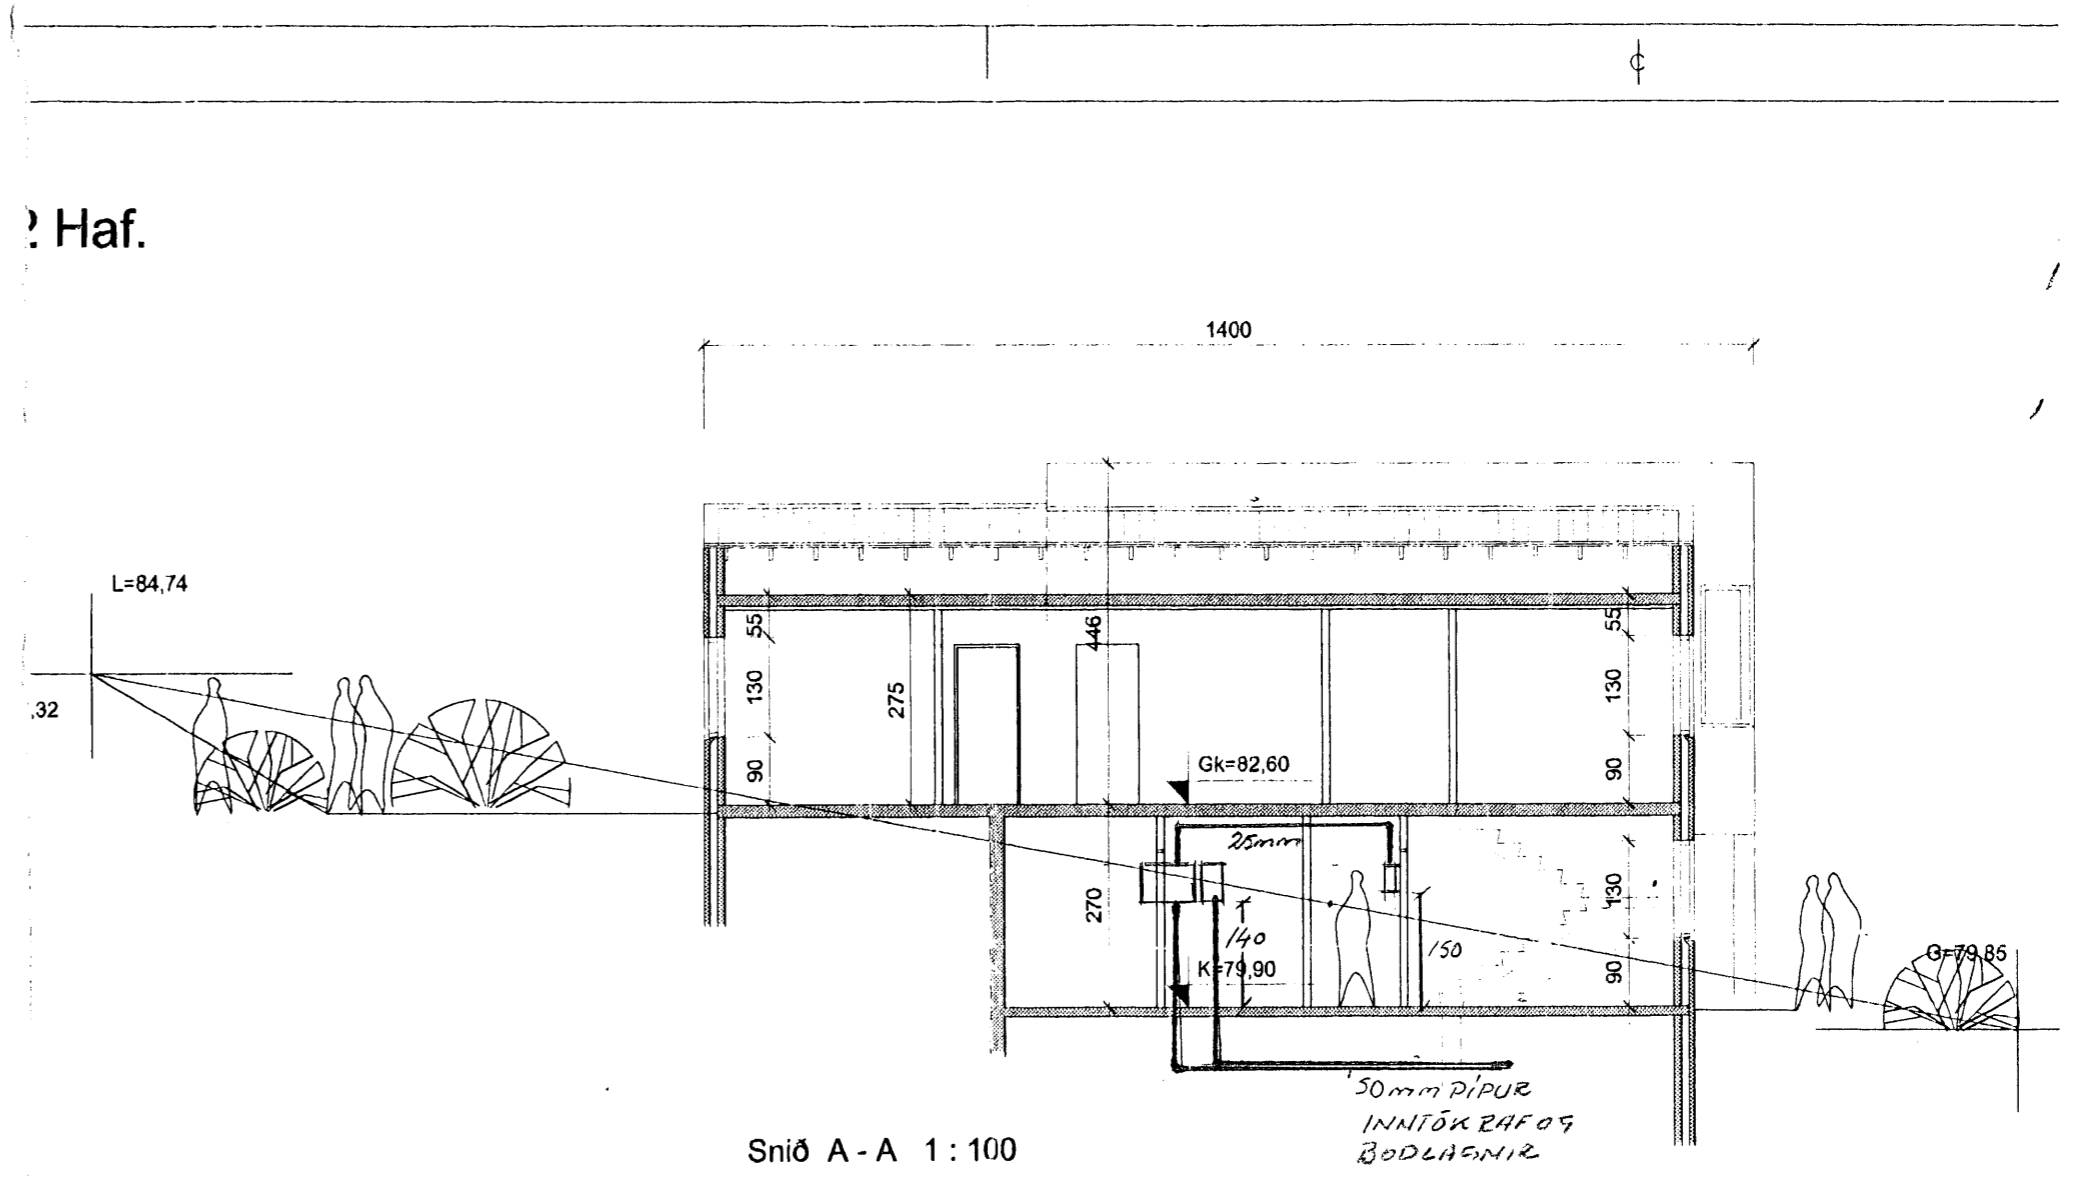

Snið A - A 1 : 100

Hannað: Ásgr	Yfirfarið: Ásgr	Samþykkt: <i>[Signature]</i>	Dags.: 21.10.2008	Mál: 1:50
Skinfaxi ehf rafmagnsráðgjöf		Grundarsmára 14 201 Kópavogur Símar: 554 6058, 899 4750 Net: skinfaxi@skinfaxi.is Vefur: www.skinfaxi.is kn: 271239-7899		FURUÁS 32 HARURPIRÐI
Raflagnir			Útgáfa: A	Blað: 2/4