



Sambykktíðinn  
 29 JUL 2009  
 Byggingfulltrúinn í Hafnarfirði  
 F.h. Sigurður Steinar Jónsson

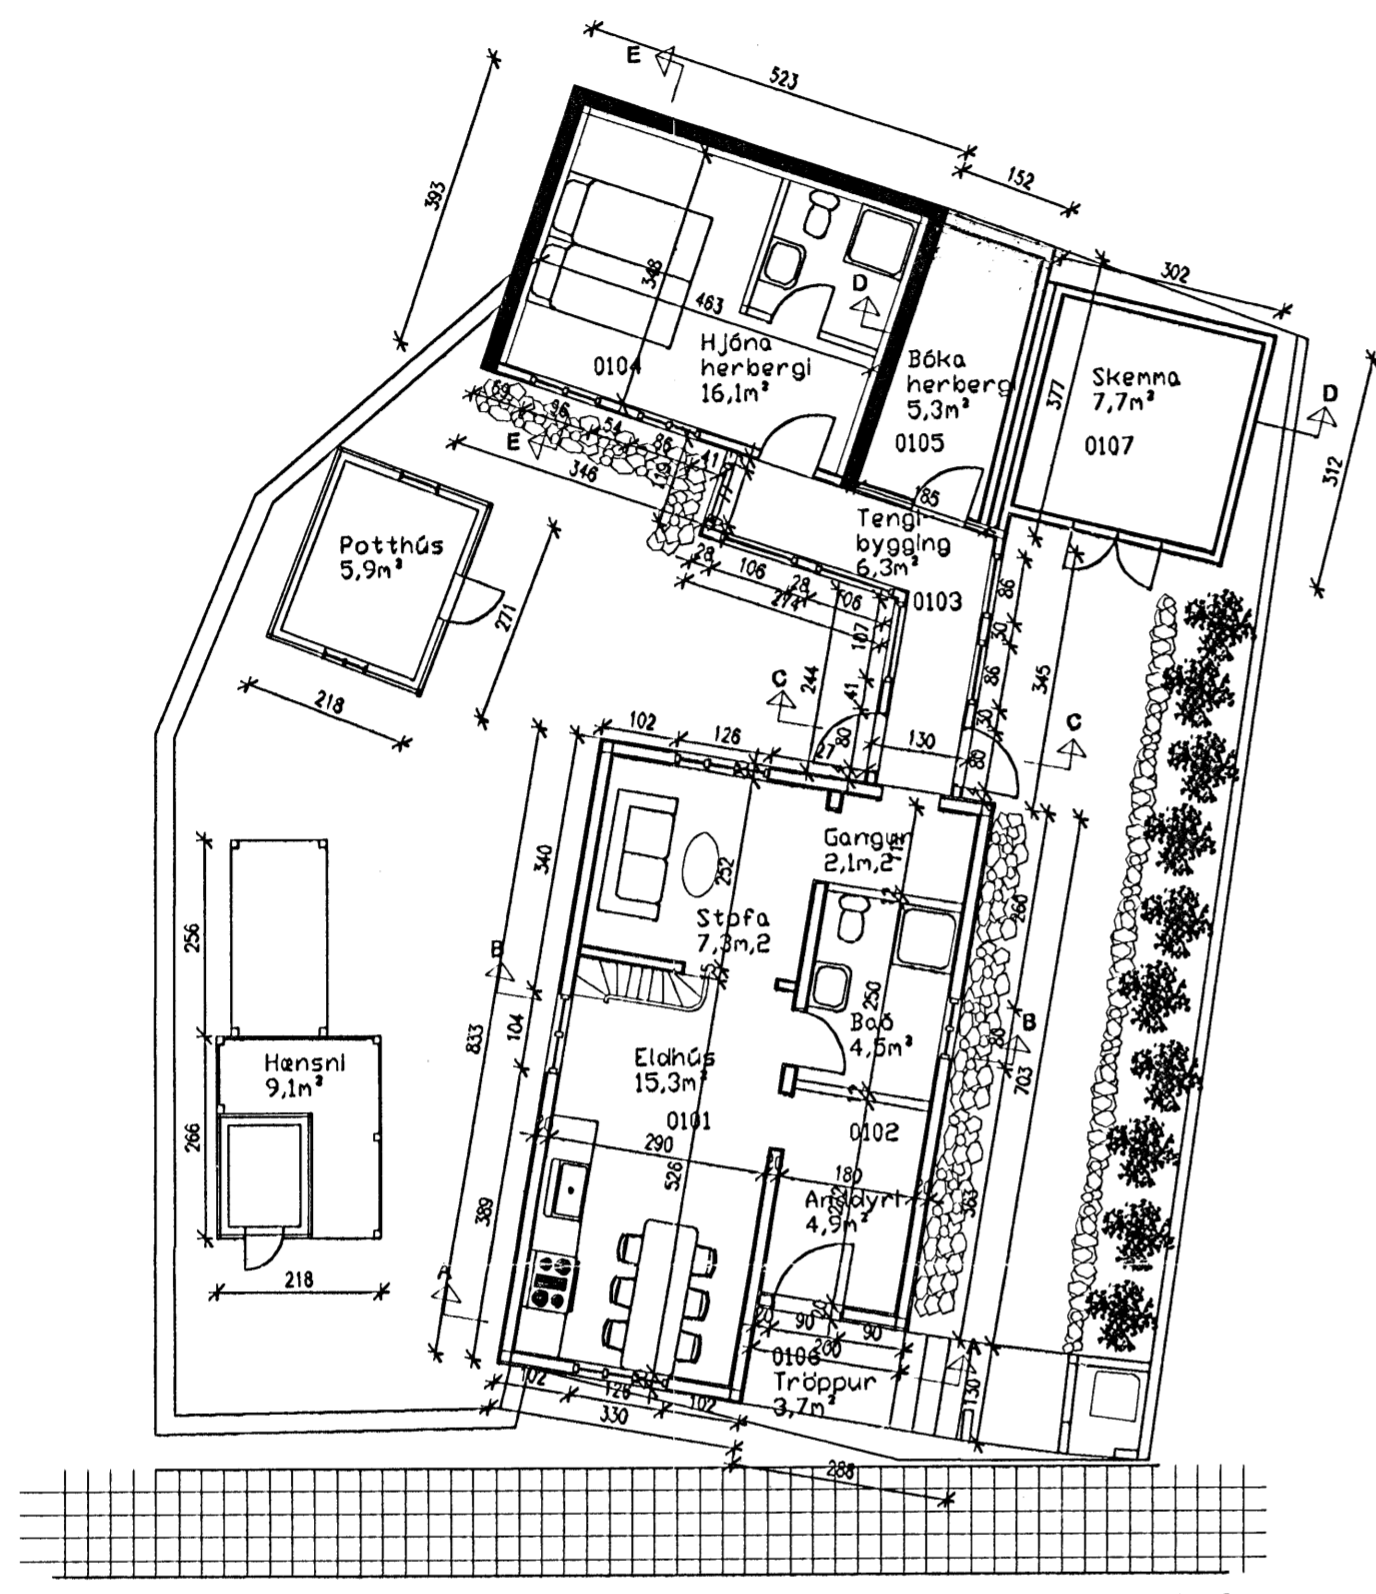


Austurgata

Grunnmynd  
 Hæðar  
 1:100

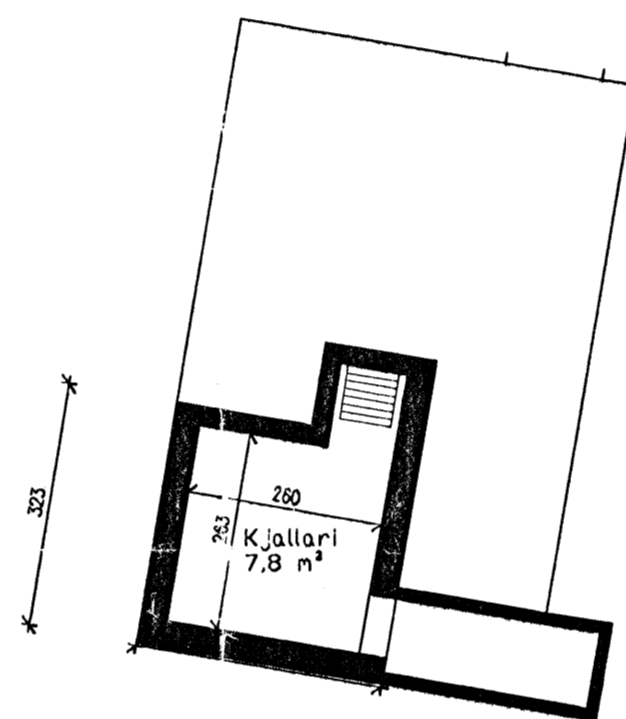

Grunnmynd  
 Kjallara  
 1:100

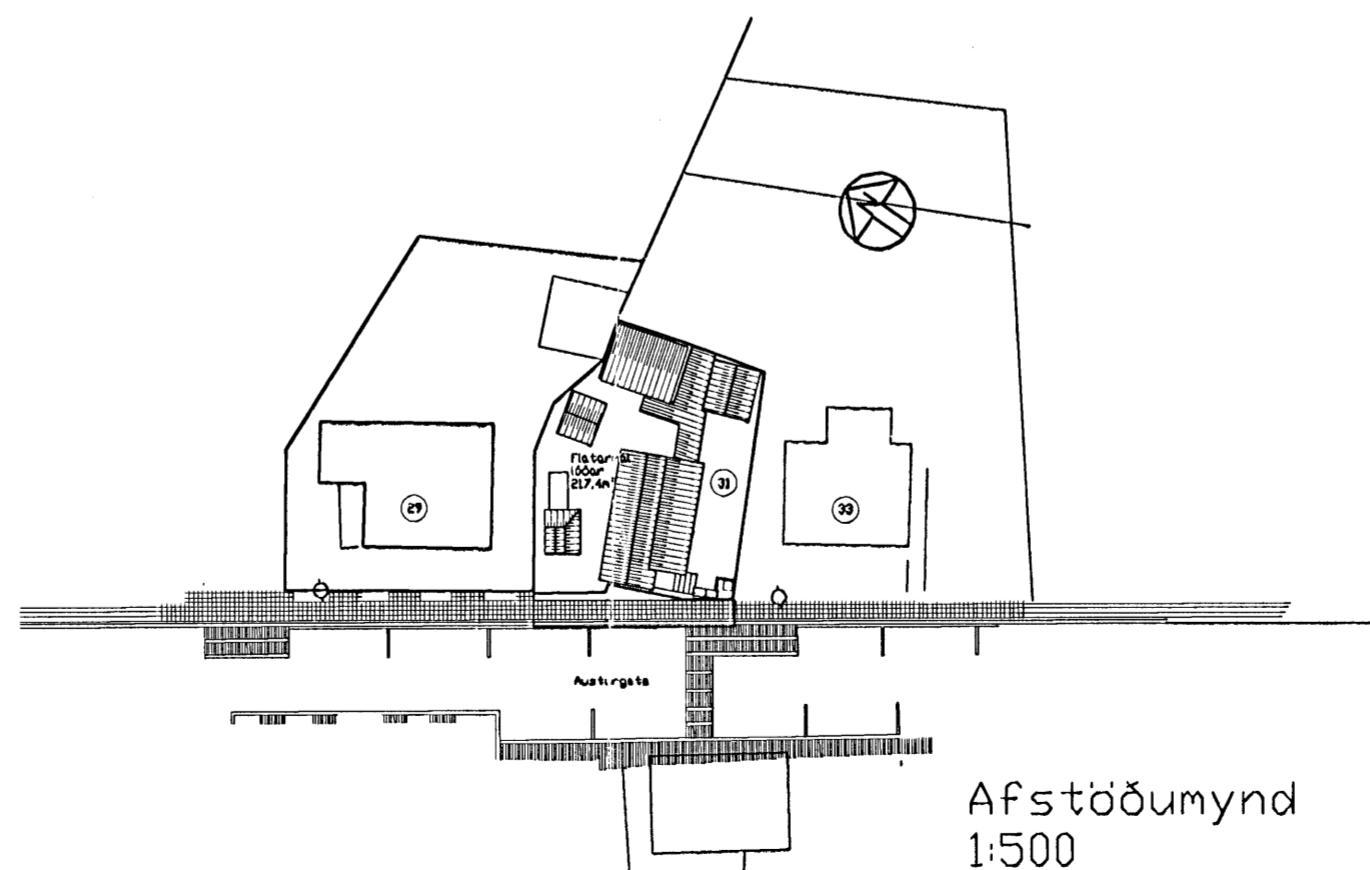

Afstöðumynd  
 1:500

Byggingarlýsing

Húsið Hagakot hefur byggst í mörgum áföngum. Elsti hlutinn er upprunalega reistur 1892. Sá hluti stendur á hlöðnum Kjallara og er einföld trégrindarbygging. Sunnan við þennan elsta hluta var síðar byggð útbygging í sama stíl, þó á steiptum grunni. Bakhýsi, steinsteipt á þrjá vegu, byggingarár óvíst, var breytt í íbúðarhúsnæði 1995. Síðan hafa húsin verið tengd saman með lágreistri trégrindarbyggingu á steinsteiptum grunni. Í suðausturhorni lóðarinnar er skemma sem ekki er innangengt í úr húsinu. Skemman er upphituð og einangruð trégrindarbygging á steinsteiptum grunni. Yngsti hlutinn er yfirbygging skotsins milli skemunnar og steinsteipta bakhússins, í dag nýtt sem bókaherbergi. Tvöfaldur útveggur er milli skemmu og bókahýmis, á milli veggjanna er renna sem tekur við regnvatni. Allar eru þessar byggingar klæddar bárujárni, bæði þök og veggir, nema tengibyggingin sem er klædd láréttri borðaklæðningu. Á lóðinni norðanverðri standa tvær minni byggingar, hæsnahús og potthús. Hæsnahúsið er að mestu leyti opið, þ.e. vírnet í stað veggja þó er innsti hluti þess lokaður. Torfbak er á hæsnahúsi. Potthýsið er byggt yfir heitan pott sem er steinsteiptur. Það er einangruð trégrindarbygging, einnig með torfbaki. Þessar teikningar eru reyndarteikningar eftir uppmælingu.

171139-2159 22.12.2005

VERKFRÆÐISTOFA HALLDÓRS HANNESSONAR  
 GUNNARSSUNDI 10 HAFNARFIRÐI

Austurgata 31 Hafnarfirði  
 Grunnmyndir og afstöðumynd  
 Byggingarlýsing

Míkva. 1 : 100 / 1:500
Reiknað: H H
Teiknað: J H
Kl. hönnuðar:

Verk: Austurgata 31 Teikn.nr.: 2 Dags: 05.12. 2005