

Skráningartafli: Eyrartröð 7-9  
Landnúmer: 120339  
Matshlutanúmer: 01

Skrásetjari: Kristján Þórarinnsson  
Kennitala: 100457-7849

Útgáfa: 4.01t Dags: 28.9.2009


Uppskipting og lýsing					Stærðir												
D0 Lokun	D1 Rými hæð-röð	D2 Notkun texti	D3 Höfuð- fleckun	D4 Eignar- hald	D5 Botnflötur m²	D5M Milliflötur m²	D6 Stigar m²	D7 Op m²	D8 Brúttóflötur m²	D9 Brúttóflötur sh < 1,8	D10a Salarhæð min	D10b Salarhæð max	D11 Brúttó rúmmál m³	D12 Nettóflötur m²	D16 Brt flátmál m²	Reknilata skiptarúmmáls	D17 Skipta- rúmmál m³
<b>Matshluti</b>					1.066,2	47,5	2,0	2,0	1.111,7	0,0			5.317,1	1.018,4	1.111,7		4.874,608
<b>Botn</b>													213,2				
	01	1. hæð			1.066,2	47,5	2,0	2,0	1.111,7	0,0			5.103,9	1.018,4	1.111,7		
A	0101	Fiskverkun	N	0101	383,1				383,1		4,20	5,44	1.846,3	367,2	383,1	4,82	1.769,904
A	0102	Vinnusalur	N	0101	300,0		2,0		300,0		4,20	6,00	1.411,3	284,0	300,0	4,70	1.334,800
A	0103	Matvælaíðnaður	N	0103	383,1				383,1		4,20	5,44	1.846,3	367,2	383,1	4,82	1.769,904
A	0104	Skrifstofa	N	0101		47,5		2,0	45,5						45,5		

Athugasemdir

Sameignir sumra

Eignarhald

Eignar- hald	Notkun texti	Brt flátmál m²	Skiptarúmmál Séreign m³	Séreign og sameign m³
0101	Fiskverkun	728,6	3.104,704	3.104,704
0103	Matvælaíðnaður	383,1	1.769,904	1.769,904
<b>Alls</b>		<b>1.111,7</b>	<b>4.874,608</b>	<b>4.874,608</b>

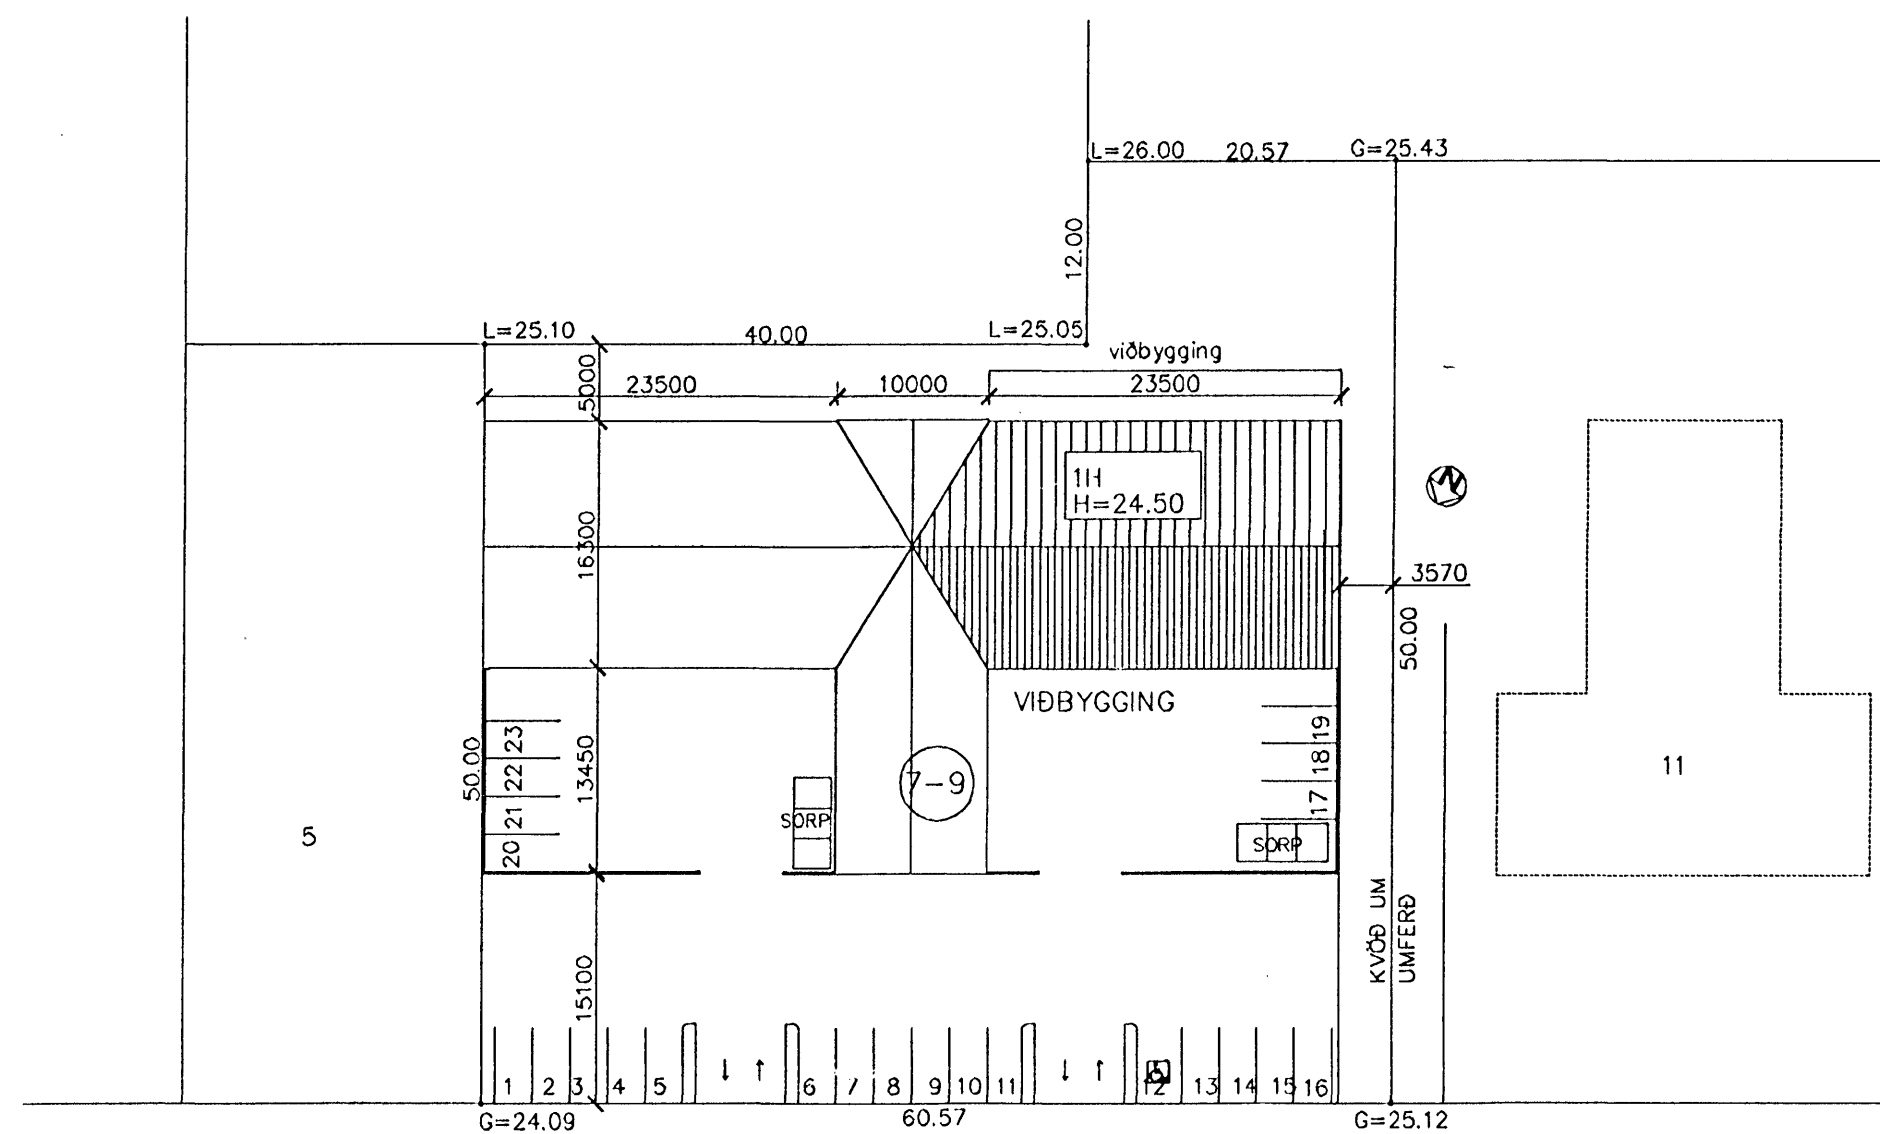

Stuðst var við upprátt eftir Sigurð Þorleifsson nr. 0-03 dags. í júlí 2000.

Nr.	Breyting	Dags.
	Skráningartöflu breytt þannig að í húsinu	28.09.2009
	eru tvær eignir í stað einnar.	

2.10.09  
GÞ  
HEILBRIGÐISEFTIRLIT'S  
HAFNARFIJARDAR-  
OG KÖNUNGSSTOFU  
Skráningartöflu 7-9

29. sept. 2009

Mkv. 1500 Dags. 29. sept. 2009

Afstöðumynd og skráningartafli. Teikn. nr. 0-03

Hönnuður Kristján Þórarinnsson BÍ kt - 100457-7849  
S-897-8477 og 565-5227 kristjan@fastrik.is

Sampykkt þann  
07 OCT 2009  
Byggingafulltrúinn í Hafnarfirði  
F.h. Sigurður Steinar Jónsson