



HRINGBRAUT

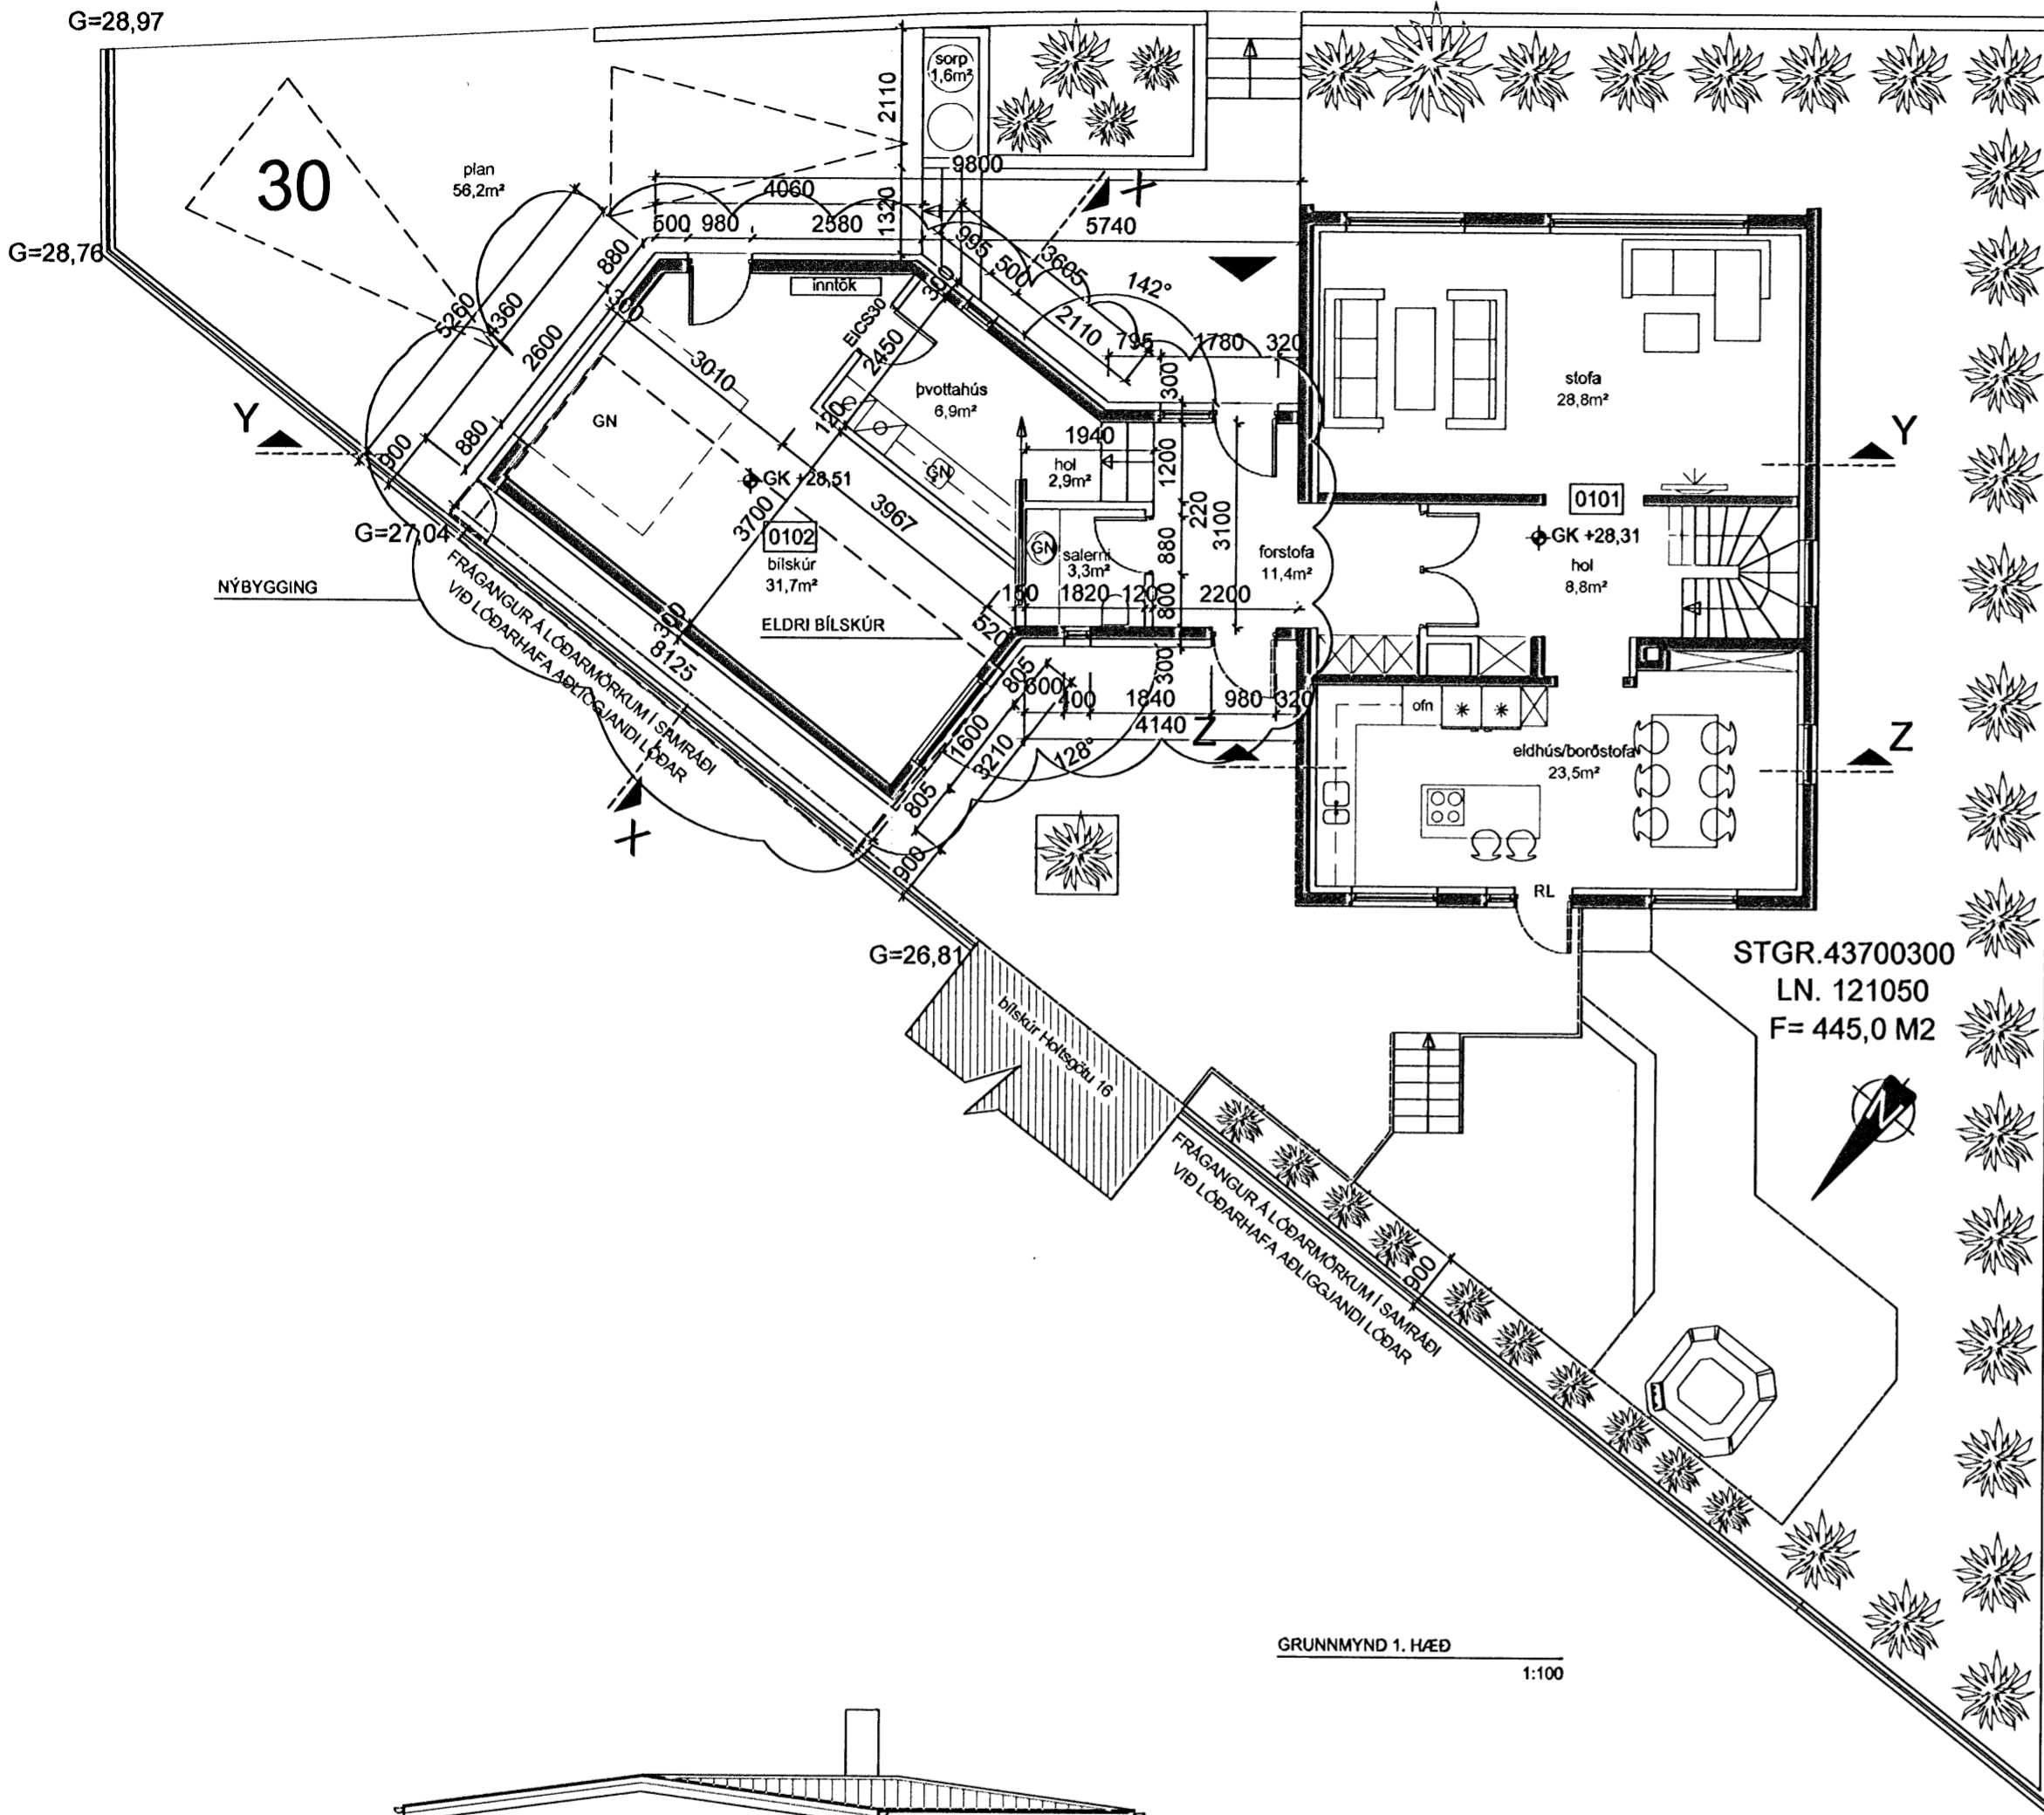


STGR.43700300
LN. 121050
F= 445,0 M2

GRUNNMYND 1. HÆÐ
1:100

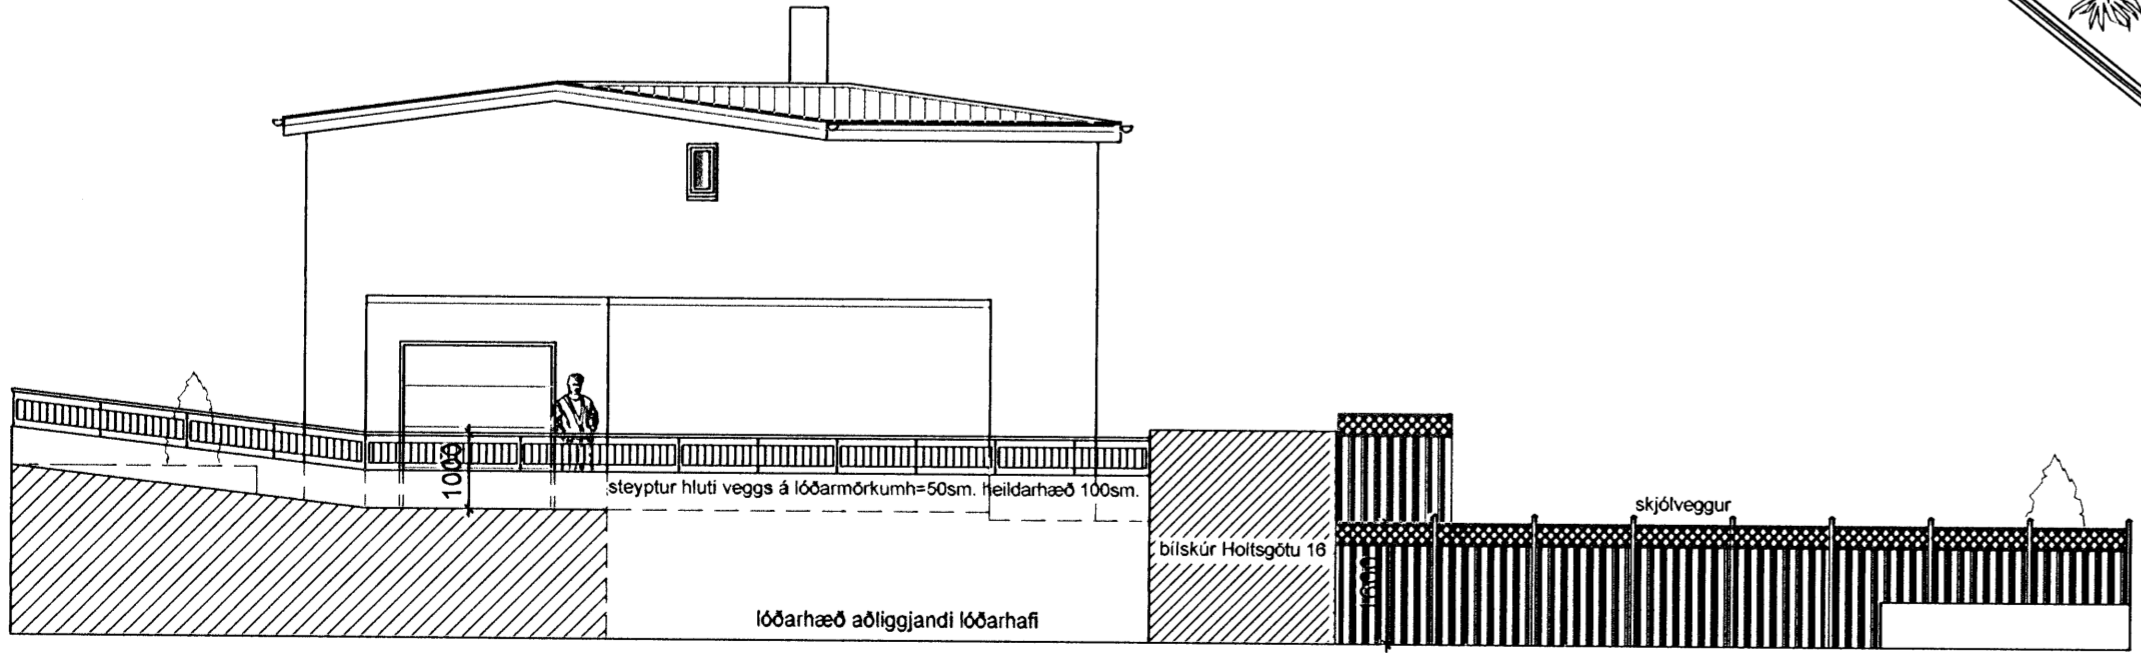


ÚTLIT AUSTUR
1:100

FRÁGANGUR Á LÓÐARMÖRKUM Í SAMRÁÐI
VIÐ LÓÐARHAFNA AÐLIGGJANDI LÓÐAR

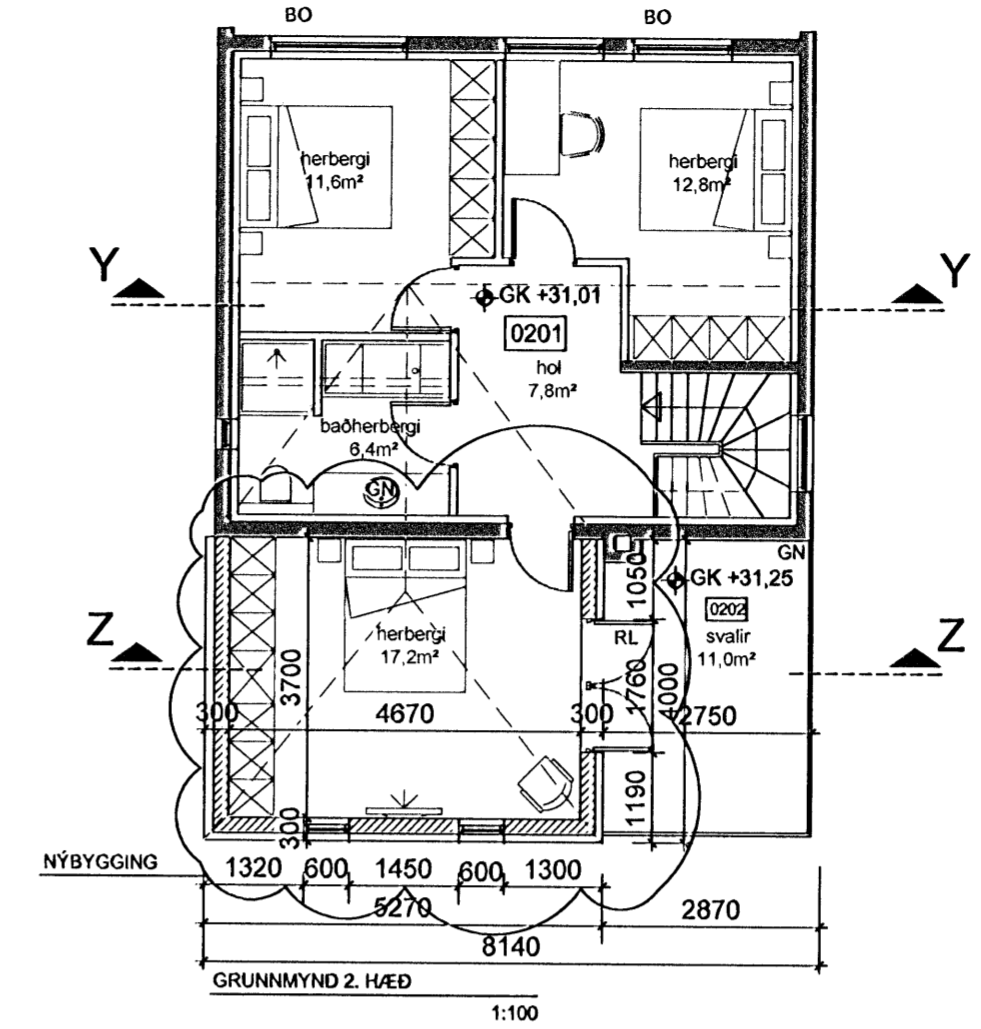

GRUNNMYND 2. HÆÐ
1:100

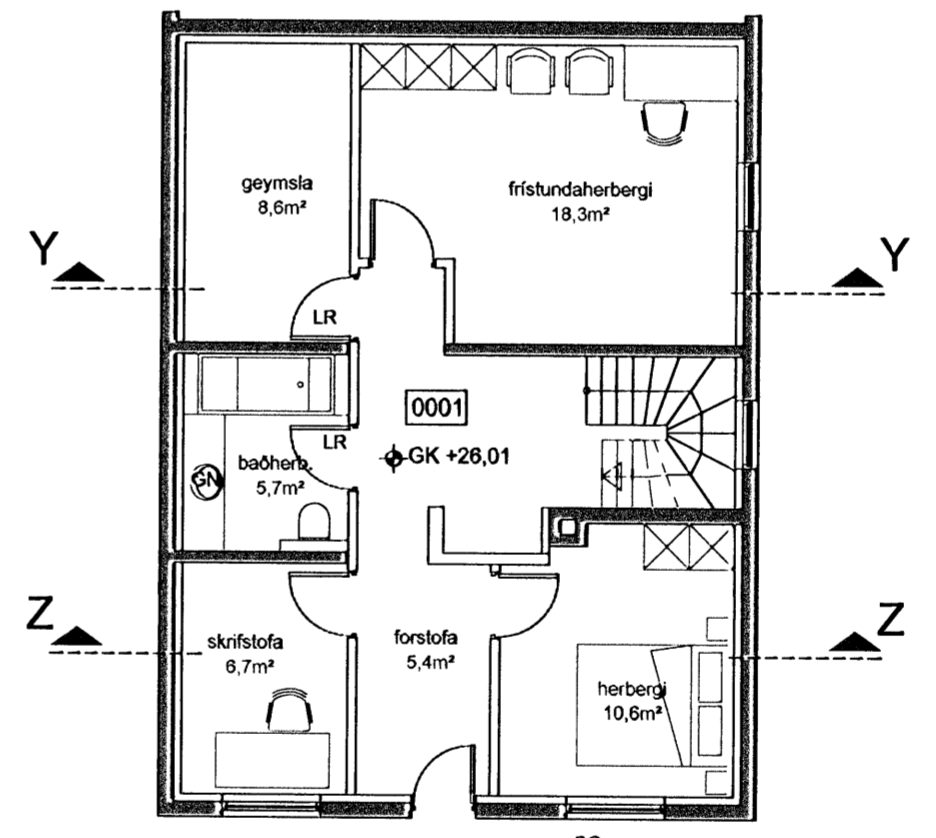

GRUNNMYND KJALLARI
1:100

Samþykkt þann

26 AUG 2009

Byggingafulltrúinn í Hafnarfirði
F.h. Hrölfur S. Gunnlaugsson

STÆRÐIR	
ÍBÚÐ FYRIR BREYTINGU	217,9m ²
VIÐBYGGING EFSTU HÆÐAR	21,1m ²
VIÐBYGGING FYRSTU HÆÐAR	24,8m ²
SAMTALS	263,8m ²
STÆKKUN ÍBÚÐAHÚSS	45,9m ²
BÍLGEYMSLA NÝ - SAMTALS	44,8m ²
NIDURRIF ELÐRI BÍLGEYMSLU	26,3m ²
STÆKKUN BÍLGEYMSLU	18,5m ²

BÍLASTÆÐI	
KÖLNUNARTÖLUR (HÁMARKSGILDI)	2 STK.
ÚTVEGGIR	0,4W/m ² K
ÚTV. (VEGIÐ MEÐALTAL)	0,85W/m ² K
ÞAK	0,2 W/m ² K
GÓLF Á Fyllingu	0,3 W/m ² K
GLUGGAR OG GLER	2,0 W/m ² K
HURÐAR	3,0 W/m ² K

BRUNAVARNIR

HÚSINU ER SKIPT NIÐUR Í TVÖ BRUNAHÓLF, BÍLGEYMSLA OG ÍBÚÐ INNGENGT ER Á MILLI BRUNAHÓLFA GEGNUM EIC-30 HURÐ. ALLAR BRUNAVARNIR ERU Í SAMRÁÐI VIÐ BRUNAMÁLAFYRVÖLD SVO OG STAÐSETNING REYKSKYNJARA OG SLÖKKVITÆKJA.

BREYTINGAR			
NR.	DAGS.	BREYTING	Sp.

K.J. HÖNNUN EHF 460902-2150
TEL: 554-3232
TEL: 899-3234
E-MAIL: kjhonnun@visir.is

HÖNNUN - SKIPULAG - RÁÐGJÖF
KJARTAN RAFNSSON FÍLÍÐSA 270365-3539
JÓN M. HALLDÓRSSON BYGGINGAFR. 091162-3509

SAMÞYKKT
VERK
HRINGBRAUT 30
HAFNARFIRÐI

TEIKNING
GRUNNMYND KJALLARI. 1. OG 2. HÆÐ
OG ÚTLIT AUSTUR - BYGGINGARLYSING

KVARDI
1:100

DAGS.
25.08.2009
TEIKNAD AF
KR

TEIKNING NR.
10-01

BYGGINGARLYSING

FYRIRHUGAÐ ER AÐ RÍFA NÚVERANDI BÍLSKÚR Á LÓÐ OG BYGGJA STAÐSTEYPTAN BÍLSKÚR SEM HVÍLIR Á STEYPTUM SÖKKLI OG PLÖTU MEÐ JÁRNBEITRI STEINSTEYPU Á SAMA STAÐ.

ÖNNUR RÝMISSKIPAN ER:

VIÐBYGGING INNIHÉLDUR BÍLSKÚR, FORSTOFU, ÞVOTTAHÚS OG GESTASALERNI. HÚSÍÐ ER EINANGRAÐ AD UTAN MEÐ MÚRHÚÐAÐA VEGGI AD INNAN OG UTAN MÁLAD LJÓST INNVEGGIR ERU GIPSPLÖTUVEGGIR Á 70 MM BLIKKSTODUM MEÐ EINANGRUN EDA STAÐSTEYPTIR VEGGIR. ÞAK ER TIMBURÞAK MEÐ EINANGRUN Á MILLI SPERRA. (SJÁ VERKTEIKN.)

TIMBUR GLUGGAR OG HURÐIR.

ÖLL INNTÖK ERU Í BÍLGEYMSLU, FORSMÍÐUD SORPGEYMSLA.

Í GLUGGUM ER TVÖFALT EINANGRUNARGLER K-GLER. LOKUD RÝMI LOFTRÆST OG NIDURFÖLL Í BLAUTRÝMUM.

BYGGING ER SAMKV. SKILMÁLUM SKIPULAGSYFIRVALDA UM HÁMARKSHÆÐ OG STÆRÐIR. FRÁGANGUR Á LÓÐAMÖRKUM VERÐUR GERÐUR Í SAMRÁÐI VIÐ LÓÐARHAFNA AÐLIGGJANDI LÓÐA.

EINING ER FYRIRHUGAÐ AD BYGGJA VIÐ EFSTU HÆÐ ÍBÚÐARHÚSS ÞAR SEM NÚ ERU SVALIR. VIÐBYGGING YRDI UPPBYGGÐ MEÐ LÉTTUM TIMBURVEGGJUM MEÐ ÁKLÆDDRI VEDURKÁPU. SVALIR YRÐU EINANGRADAR AD OFANVERÐU MEÐ 200MM EINANGRUN OG 40MM STEYPUHULLUM ÞAR OFANÁ.