
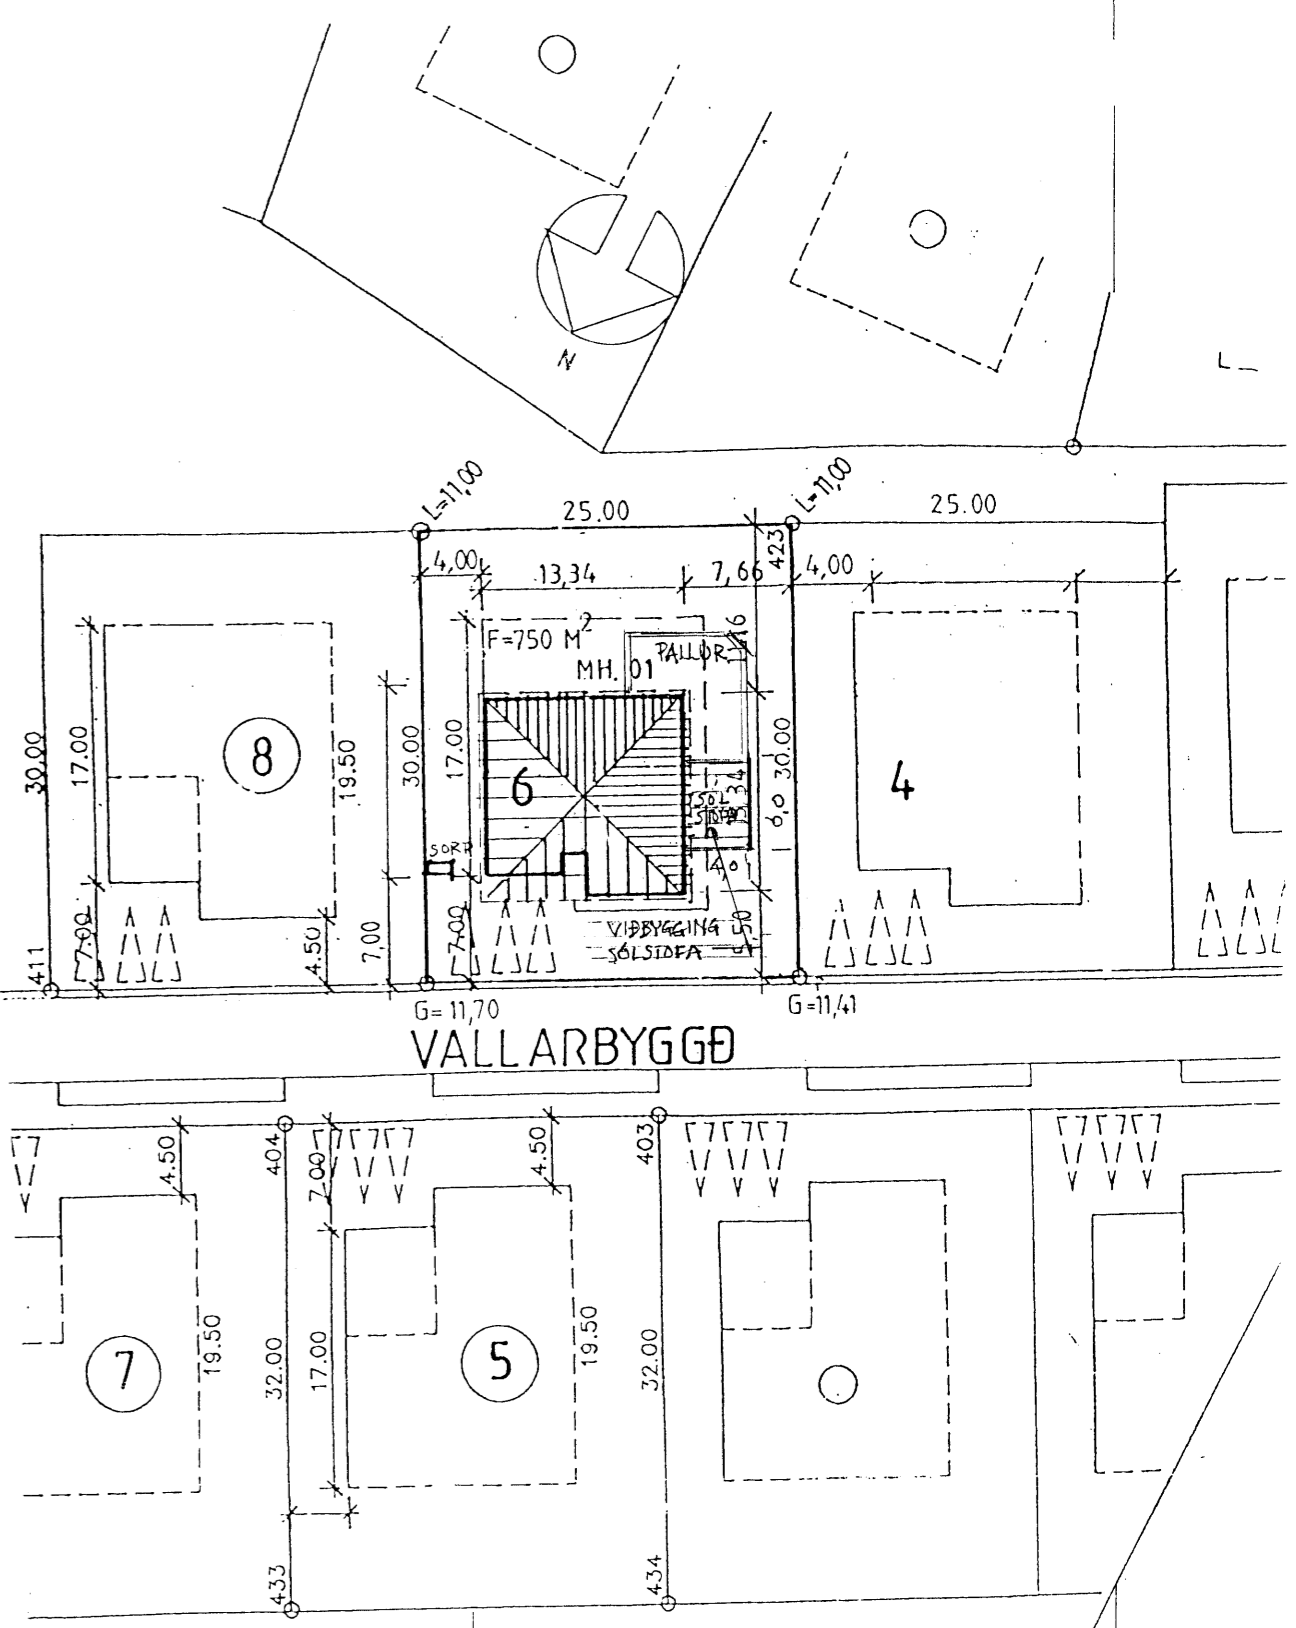
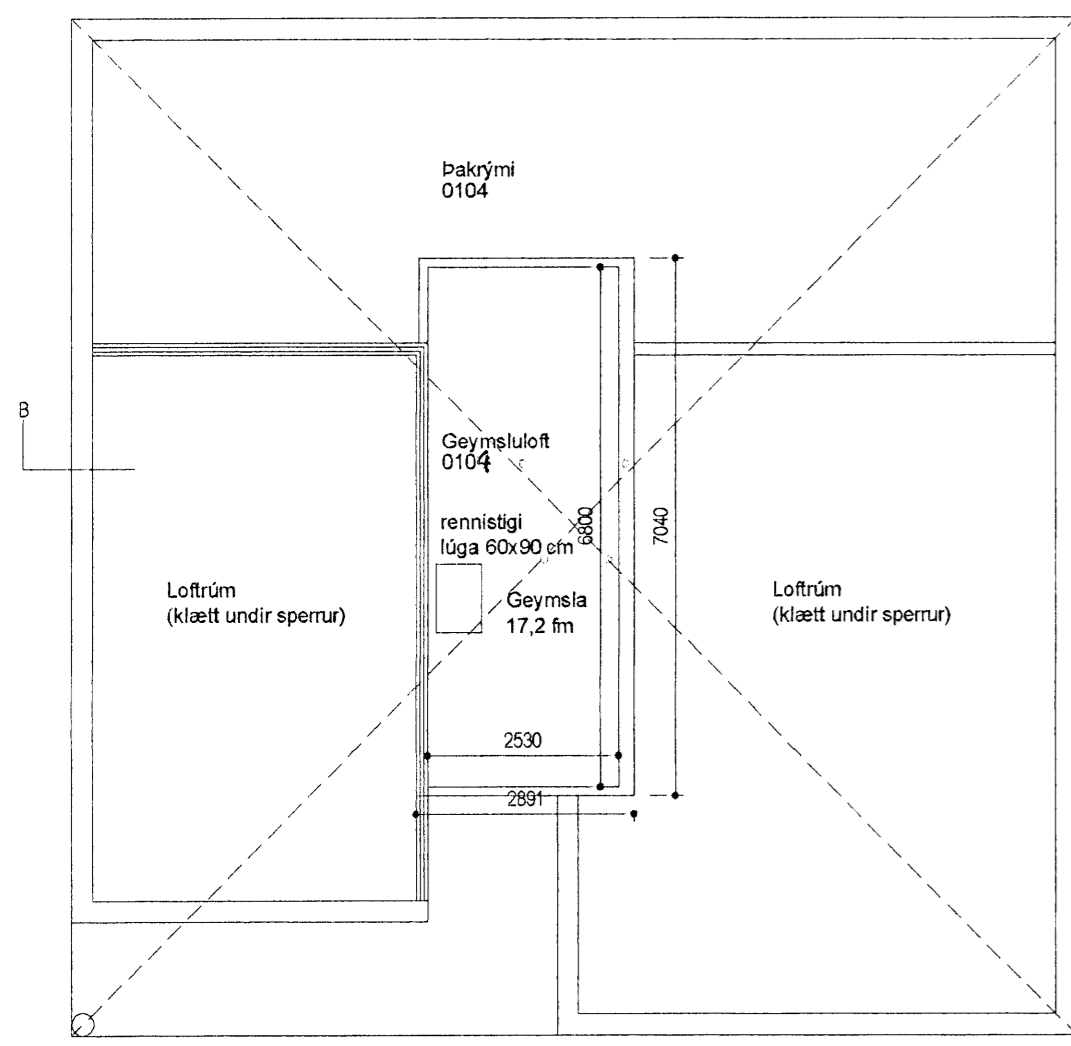


Samþykkt þann
14 OCT 2009
 Byggingafulltrúi Hafnarfirði
 E. Sigrúður Steinár Jónsson

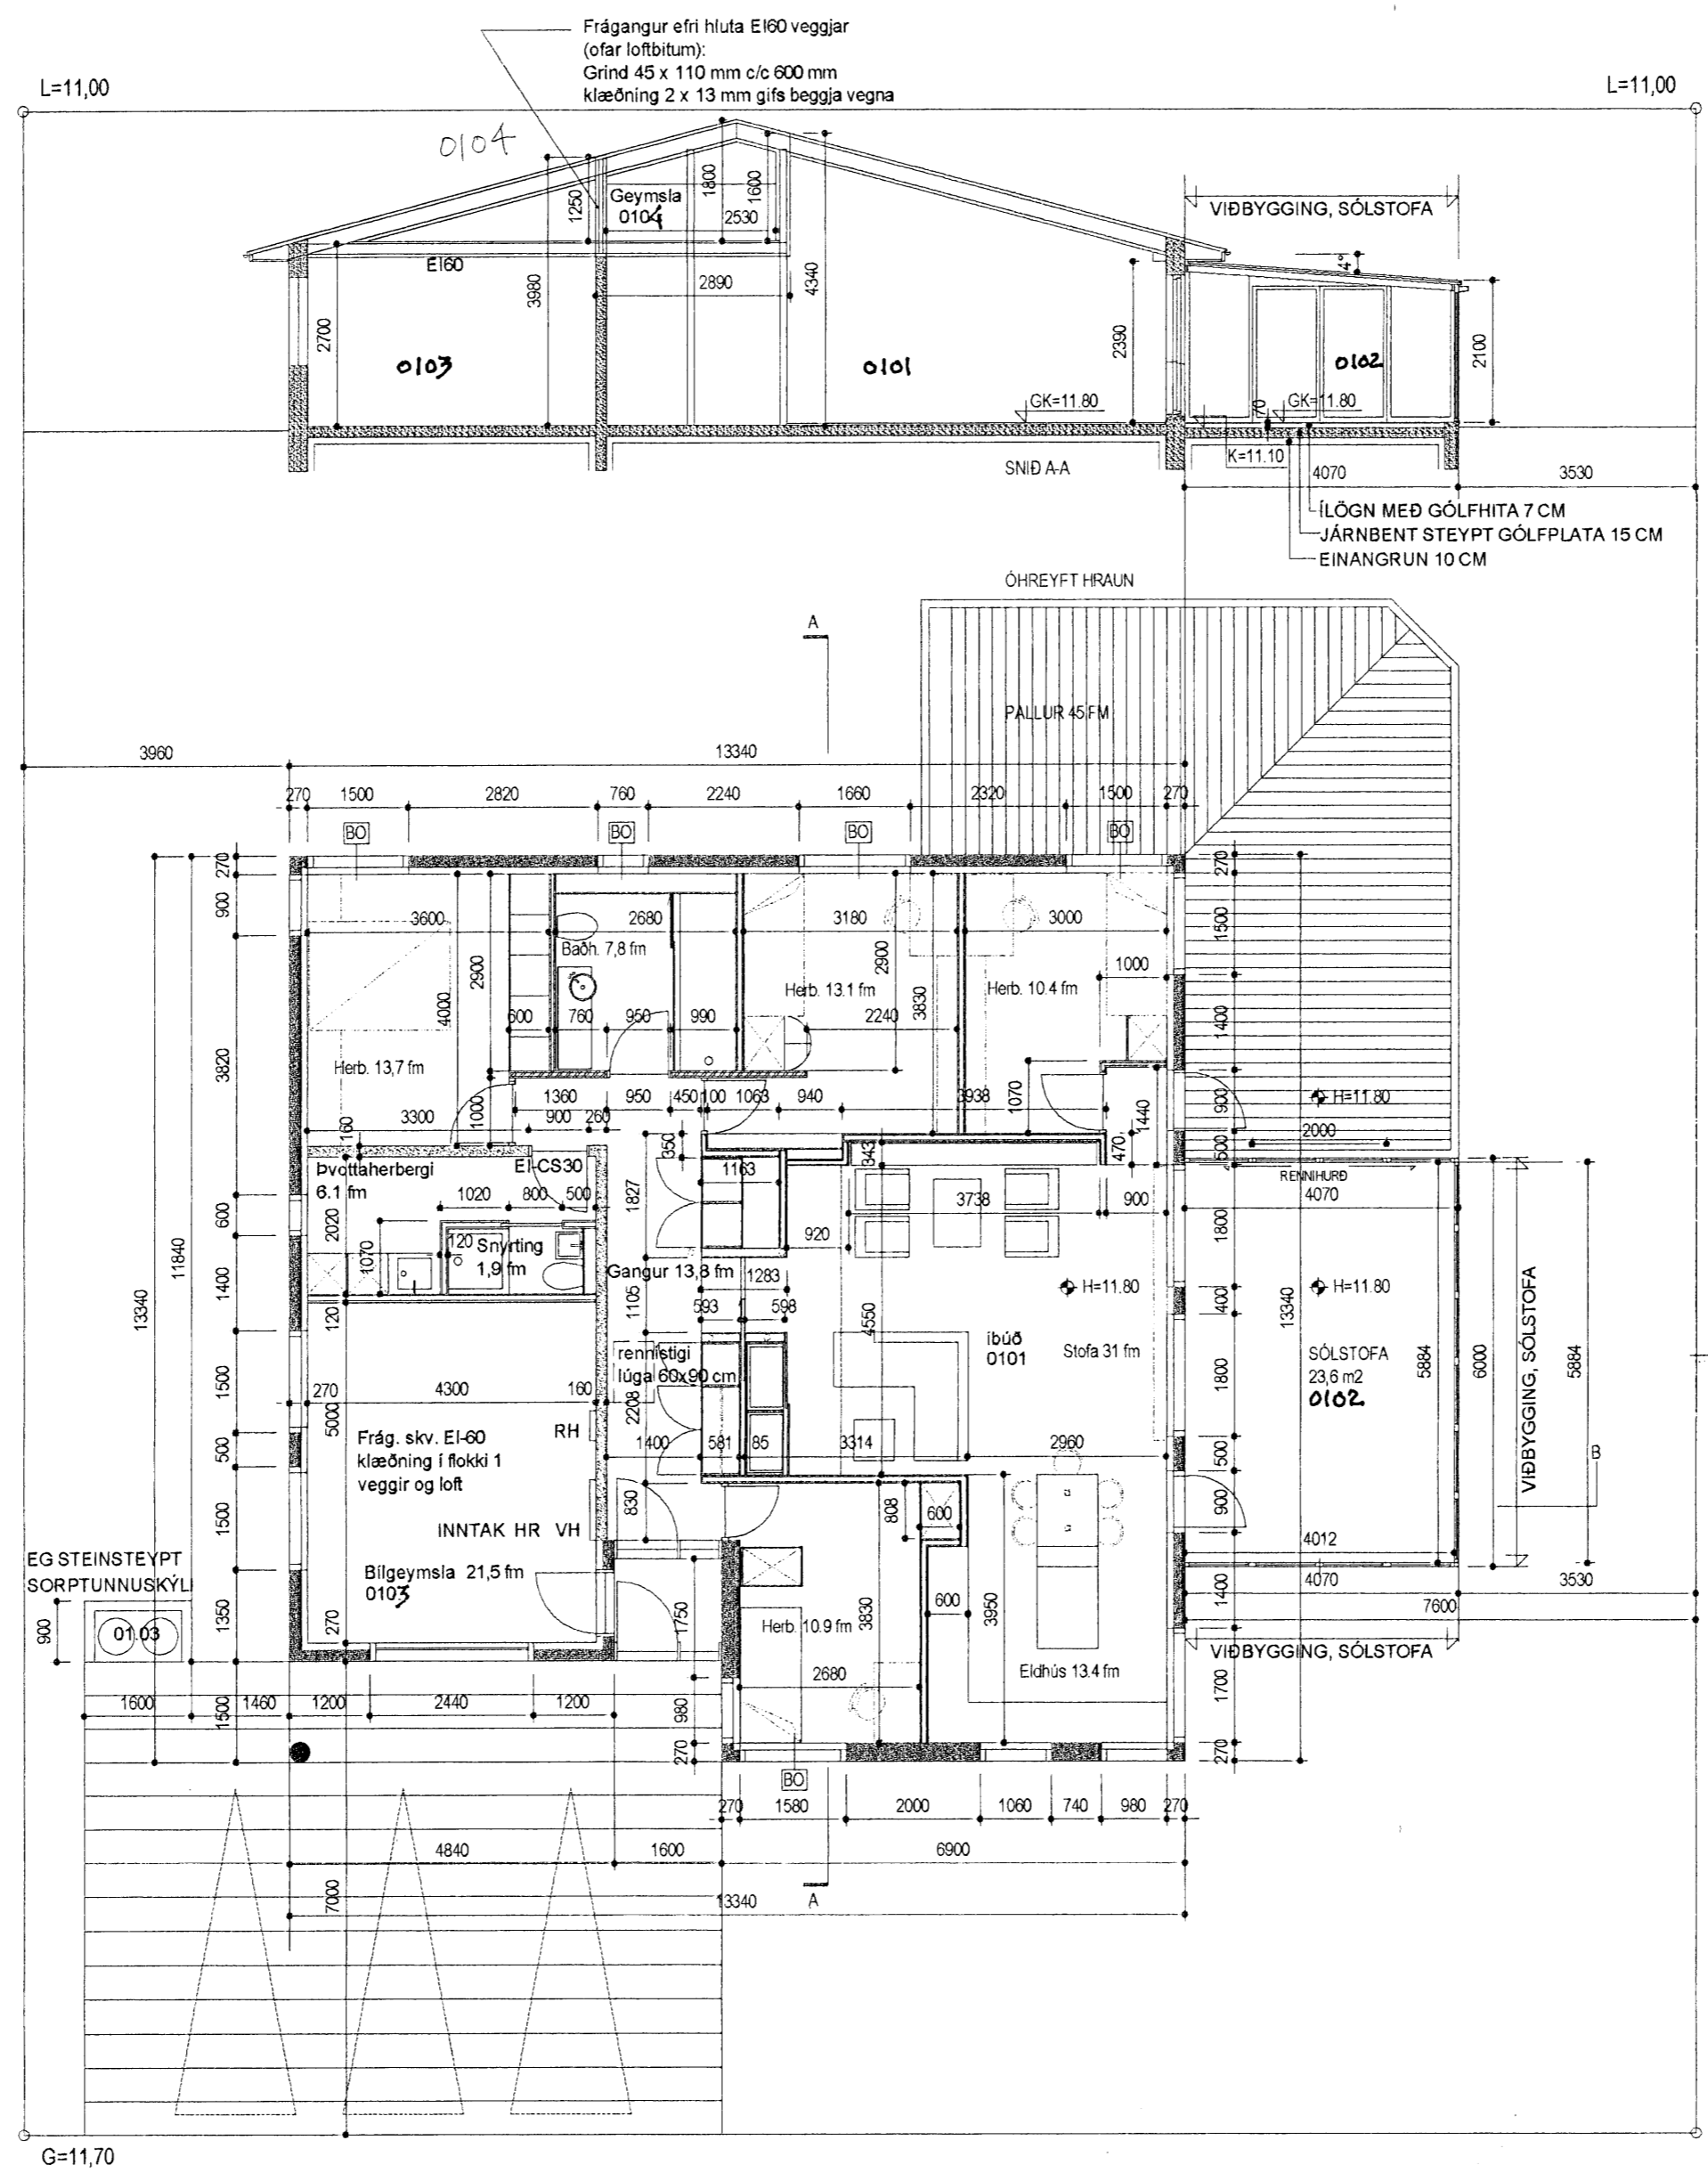

Br. 29.07.2008: Sólstofa við vesturhlöð, skjólvernd, útiherð færð fram, ný skráningartafla G=11,41

Sigrúður Steinár Jónsson

BR.17.07.2008: viðbygging sólstofa, Glíðyrferðar, ný skráningartafla
 BR.18.10.2005: bílgæy, þvottah., hornsóla, sorð, málsetn, ný skráningartafla

VALLARBYGGÐ 6, HAFNARFIRÐI BLO1

ÞRIÐJA HÆÐIN, ARKITEKTAR – SIGURBÖR AÐALSTEINSSON FAI
 AÐALTEIKNING GRUNNMYNDIR, SNIÐ, AFSTÖÐUM
 STRANDGÖTU 2B 220 HAFNARFIRÐI
 SMÍ 555 48 10 FAX: 565 48 31
 KT 250144-3939
 NETFANG: sí@siandia.is
 HANNAÐ: J.P.SS.HG. TEIKNAD: DAGS: BR.01.09.2005 MKV: 1:100
 VERKNIP: