



BÍLSKÚR
MÝRARGATA 2 _ HAFNARFIRÐI

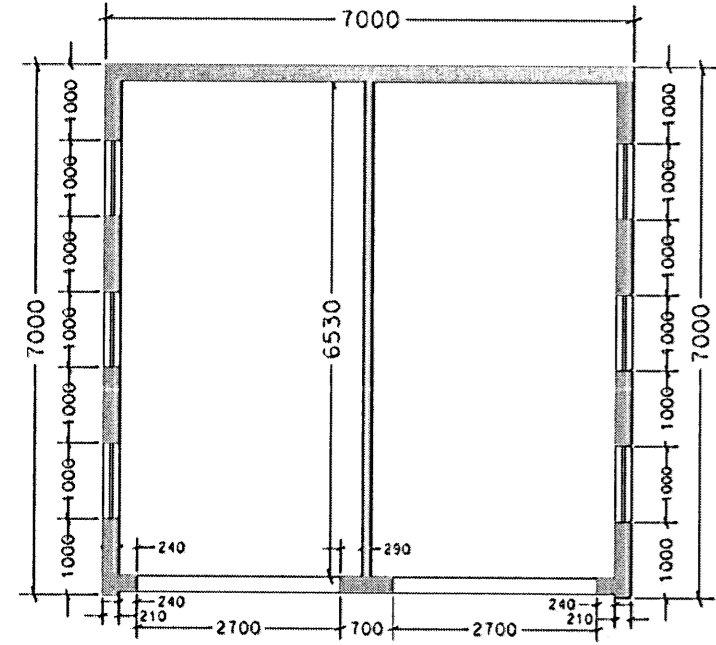


BÍLSKÚR M: 1:100

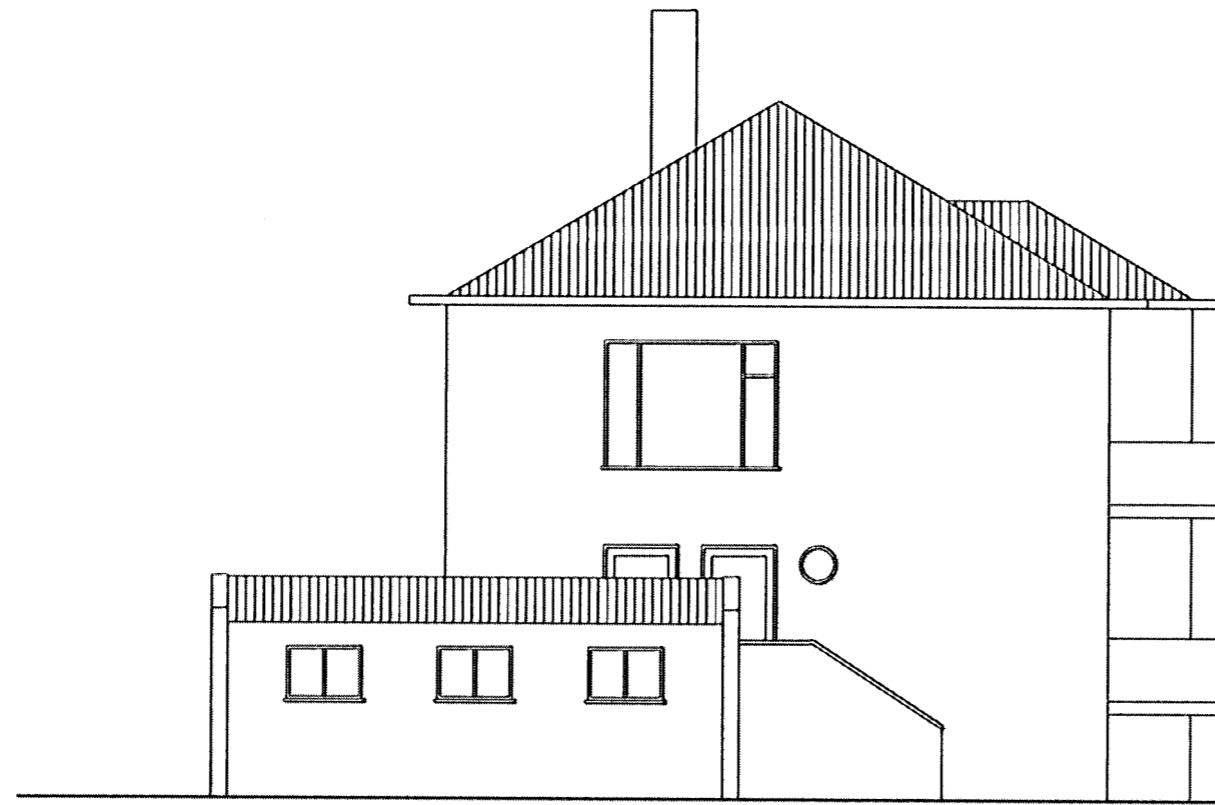

NORÐAUSTURHLIÐ M:1:100

Núverandi hús

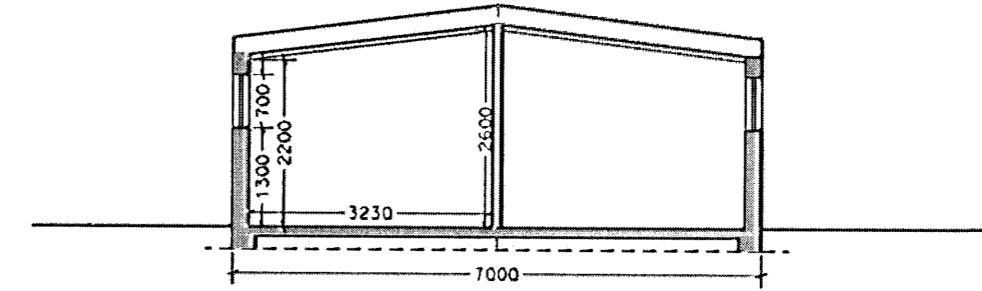

SNIÐ A-A M:1:100

Sátt þykkt þann
04 NOV 2009
Byggingafræðingur / Hafnarfirði
F.h. Sigurður Steinar Jónsson

MÝRARGATA 2
HAFNARFJÖRÐUR

VERKKAUPI:


GUDMUNDUR STEFÁNSSON
Mýrargötu 2 1.hæð

SKÝRINGAR:


Sótt er um að breyta norðausturhlíð bílskúrs. Gluggi er fjarlægður og timburhurð sett í staðinn.



NORÐVESTURHLIÐ M:1:100

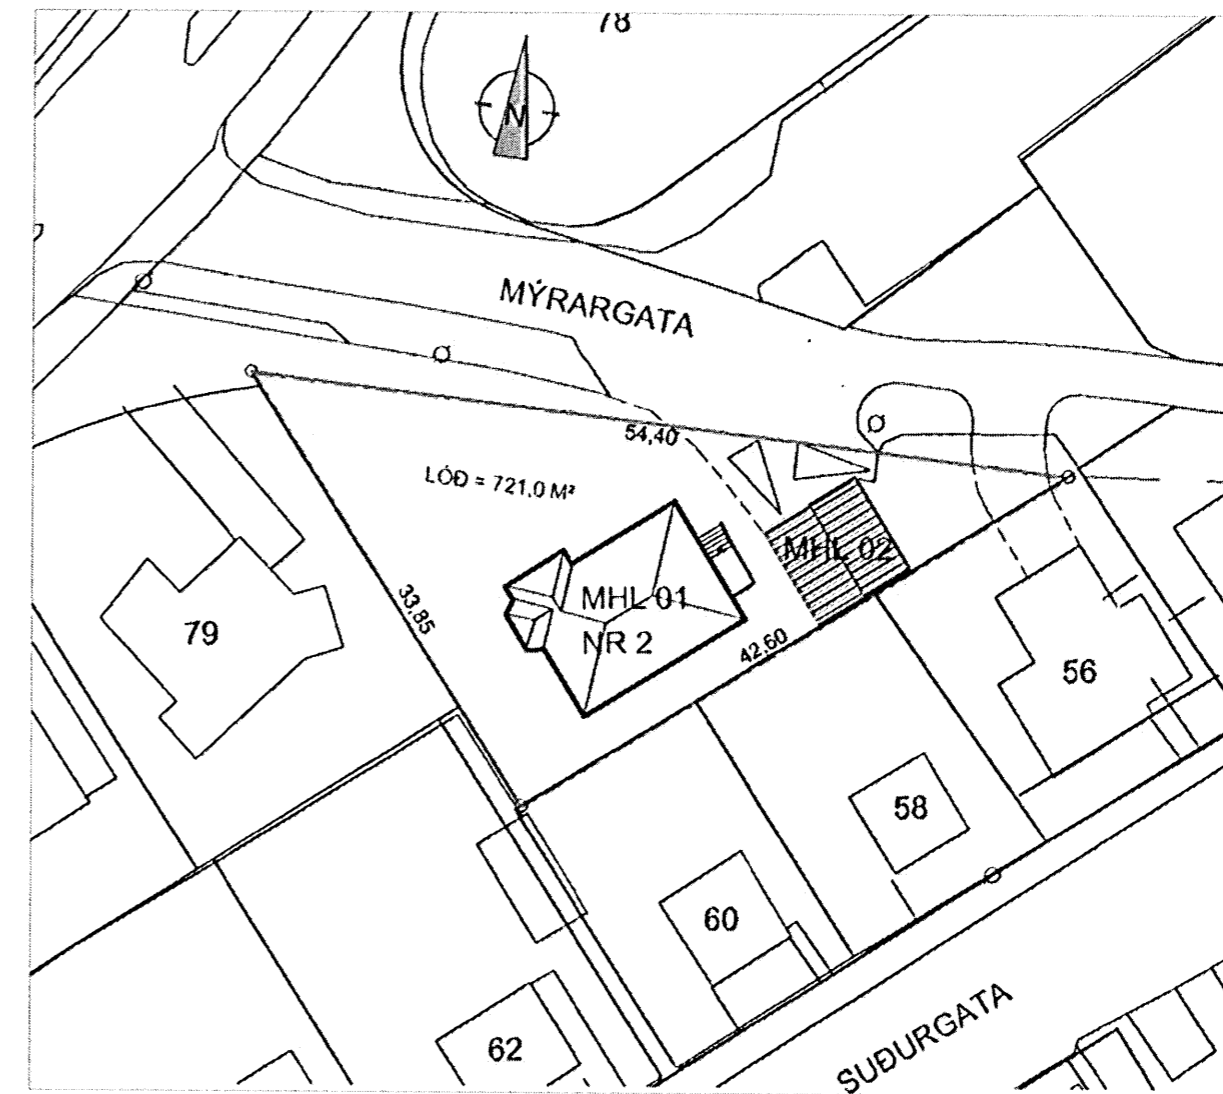

AFSTÖÐUMYND M:1:500

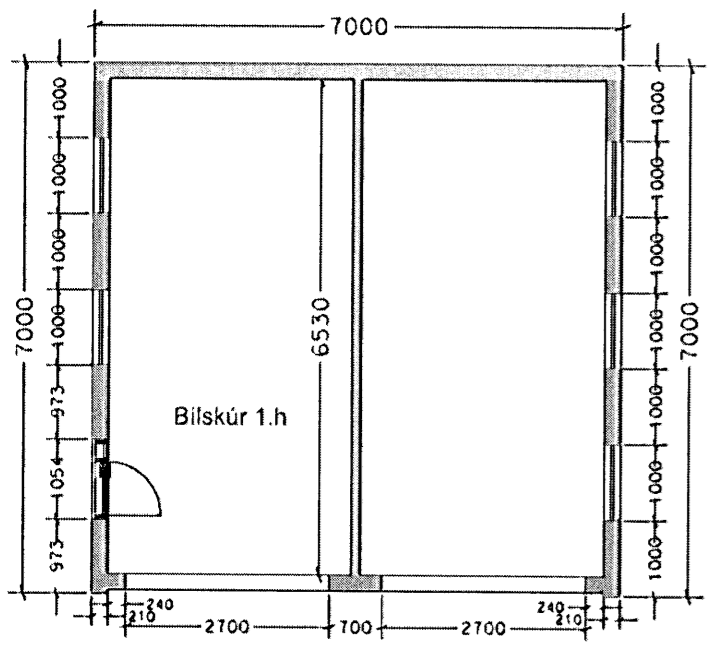


BÍLSKÚR M: 1:100



NORÐAUSTURHLIÐ M:1:100

Breyting

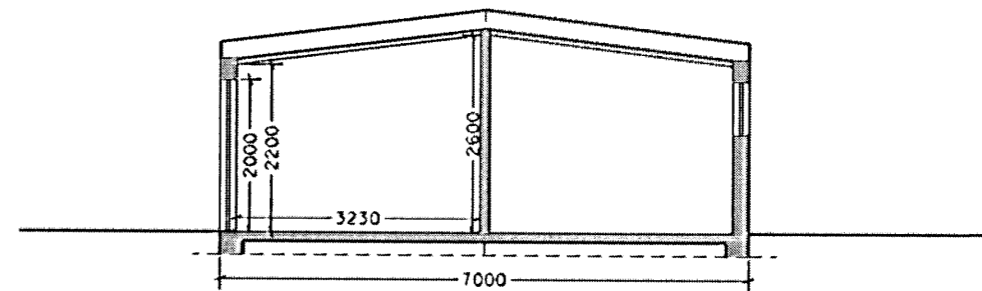

SNIÐ A-A M:1:100

TGJ
TEIKNISTOFA
GUÐRÚNAR JÓNSDÓTTUR

skipulag • umhverfismat • húsakannanir
byggingar • ráðgjöf

Guðrún Jónsdóttir
TJARNARGÖTU 4, 4. HÆÐ, 101 REYKJAVÍK
sími: 5627750 fax: 5627710 netf.: tgj@tgj.is

arkitektar: Guðrún Jónsdóttir ark.fai.
Ragnheiður Ragnarsdóttir ark.fai.

teiknari: Nguyen Viet Thanh

líffræðingur: Páll Jakob Lindal
& orennir í umhverfissálfræði

hannað: verknr.

teiknað: N.V.TH módel: ljósmyndun:

mælikvarði: 1:100 dagsetning: 8. október.09

SAMÞYKKT

Teik.Nr.01

frumgerð A2