

ALMENNT, JÁRNABENDING:


GRUNNBENDING Í NEÐRI BRÚN:
Sjá tákni á viðkomandi plötu.
Járn spanna alla plötuna
og skýtilengd yfir ásetur milliveggja.

ATH: ÖLL NEÐRIBRÚNARJÁRN SEM ERU SÉRSTAKLEGA
TEIKNUÐ Á GRUNNMYND ERU VIÐBÓTARJÁRN SEM
BÆTAST VIÐ ÞESSA GRUNNBENDINGU.

Breyting 1:
Létt skyggni þar sem áður voru staðsteypt skyggni

Skýringar:
Á teikningu B-01 eru almennar skýringar og öll lágmarks ákvæði varðandi steypu og bendistál t.d. frágangur á jarnum kringum op og brúnir og fl. Gólfkótar í steypuvirki þ.e. í milliplötu eru 80 mm neðar en endanlegur kóti frágenginnar plötu (með gólfefni).
Um nákvæma stærð og staðsetningu einstakra byggingahluta. Sjá nánar á sérteikningum aðalhönnuðar.
Göt og rautar (sjá lagnateikn.)

Lykilmynd:

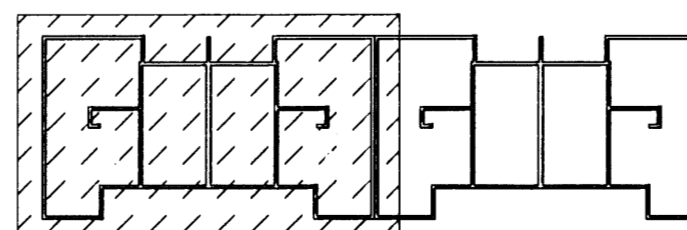

VEKTOR - hönnun og ráðgjöf - Akralind 6, 201 Kópavogi.		Sigurður Hafsteinsson byggingateknifræðingur Kt. 030859-7749 sími: 554-6650 fax: 554-6669.	KVISTAVELLIR 26-32, HAFNARFIRÐI
Teikn. nr.	Tilvisun á teikningu	Br.1	13.11.08
Samþykkt		Br.	Dags.
Dagsetning 22.02.'07		Verknr. A-07-01-03	
Mælikvarði 1:50		Teikn. nr. B-05	