



Artun brúnaðsmálar

Swaði þar sem geymdir eru vinnu- og verkfæragættir milli þess sem þeir eru í röktum í verkferum á landsbyggðinni eða erfendis.

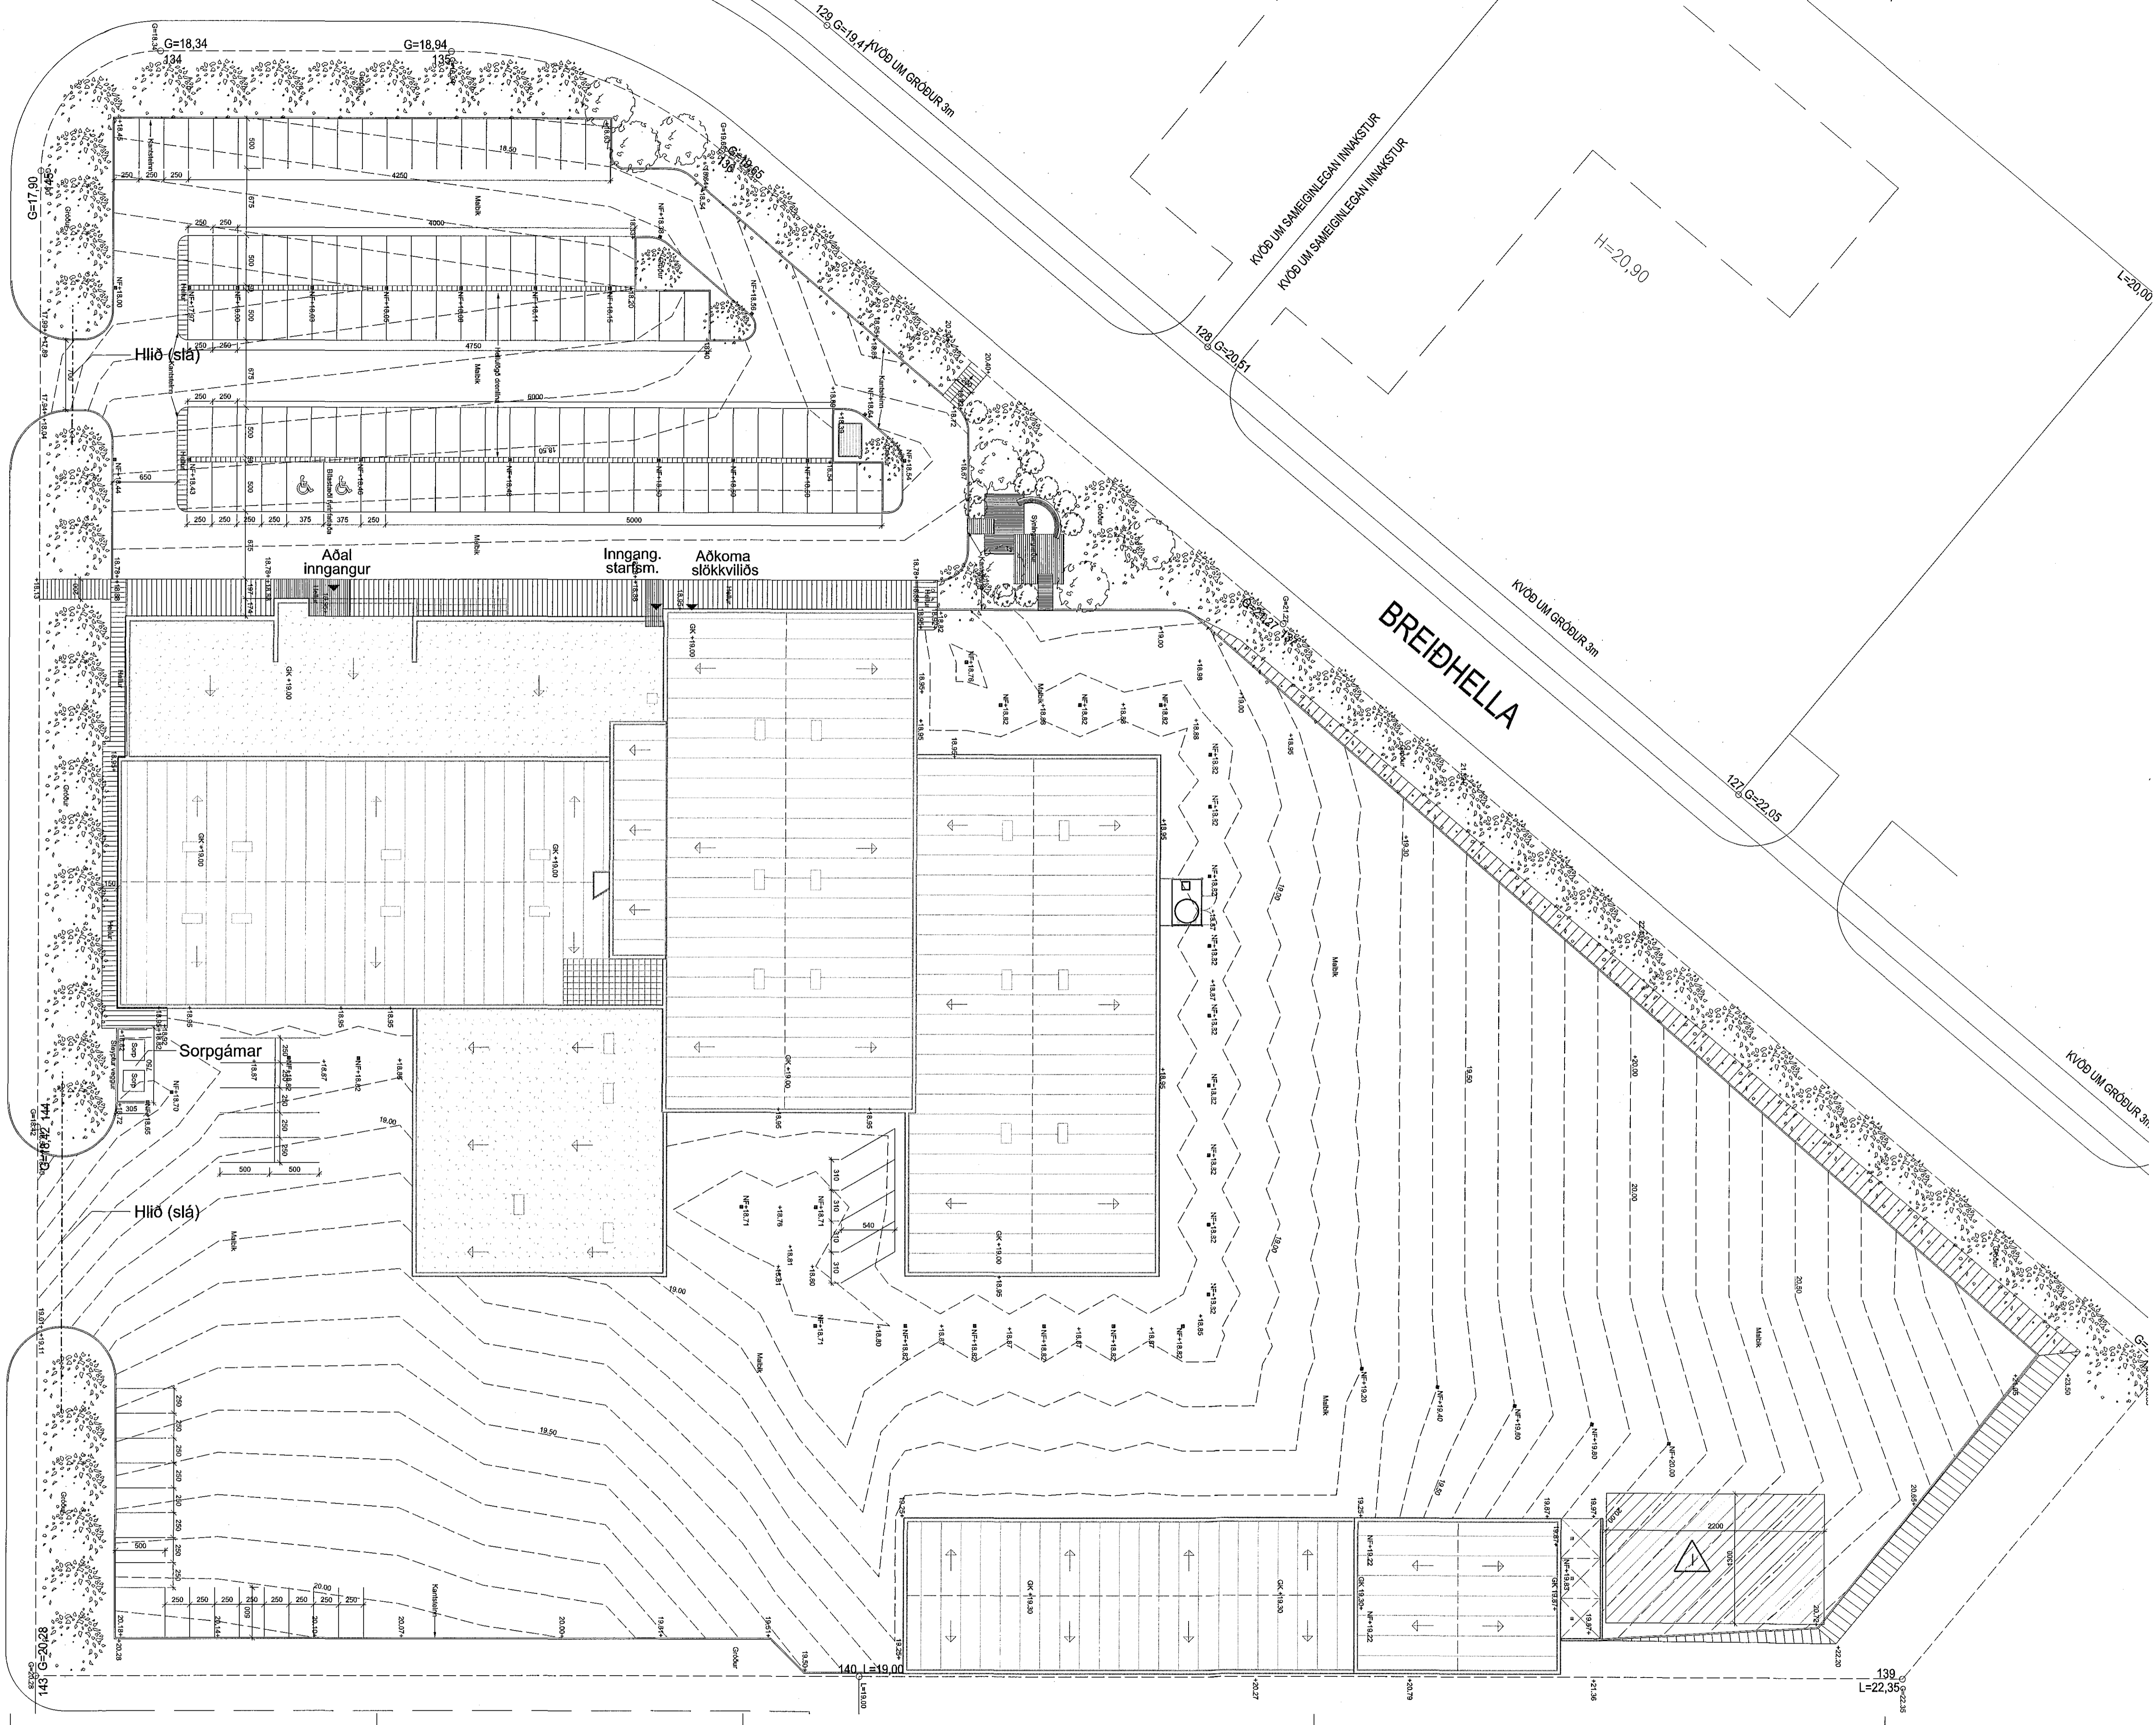

I	Oi	HMH	28.10.2016
Stigskrátt svæði til geymslu á vinnu- og verkfæragættum.			
H	Oi	HMH	30.01.2014
Stetur tekið undir löfnunardó (röktun) við aðalhlíf húss			
G	Oi	HMH	25.06.2012
Búnaðarvæðing stakunnar breytt til að vera stál í stöðu.			
Þak vörður einhalla og lagt með þakslök.			
Selt ný hlápa af tekiþögnun á tekiþögnu			
F	Oi	HMH	27.04.2012
Stækun húss. Hús stækkað milli modúlanna G og L frá 9 að modúlina 14			
Teikiþögnarmál breytt frá 10x22 í 01. 10x22			
E	Oi	HMH	30.06.2009
Merking bílastæða uppfærð sunnan við hús			
D	Oi	HMH	21.04.2009
Þöðugmynda stækun um 0,5m til austurs og þrotgöngan fært samsvorandi			
C	Oi	HMH	16.02.2009
Þöðugmynda bætt inná tekiþögnu austan við Síberíu og þrotgöngan fært			
B	Oi	HMH	13.01.2009
Húsum bætt við tekiþögnun á hláðun			
Reykúgur á þaki lagar farar og bætt tvílm rjúm á plötuvæðun.			
Lagnastöklar, skýja útsunum loftþræðingun við tekiþögnu 3m bætt inn á teki			
A	Oi	HMH	01.02.2008
Nýtt hús "Síbería" bætt inná tekiþögnu fyrir ca. máli safurhlíf hólar			
Spenntáð bætt inná tekiþögnu í austurhorn bílastæðis.			
Stækun hlápa á milli 20m til vesturs og norðurs og þakhalla swaði.			
UTGAFA			
1. TEGUN		2. TEGUN	3. TEGUN
BRYTUNGAN			

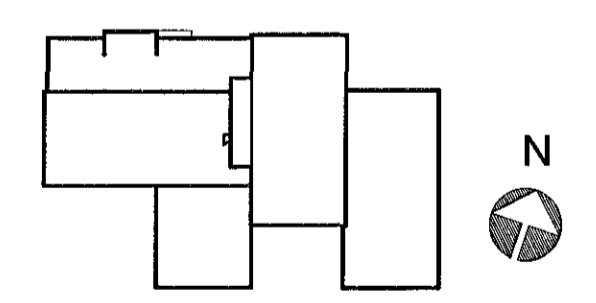

ASK ARCHITECTUR EHF
GEISGÖTU 11 101 REYKJAVÍK
SÍMA 510 0300 FAX 515 0318
www.ask.is

ARTUN BRÚNAÐSMÁLAR
HELDI ÁRNEI HAFNAR
ASK ARCHITECTUR

VERKEFNA	GJÁHELLA 4, HAFNARFIRÐI
HEITI	HÉÐINN
TEKIÞÖGNUN	ADALTEIKNING
HEITI TEKIÞÖGNUN	YFIRLITSMYND LÓÐAR
SKALA	1:300
MARK	EB
TEKNA	Oi
YFIR	HMH
SKA	10.10.2007
UTGAFA	I
VERKNA	06124
ADALTEIKNING	01 - 10-02

