

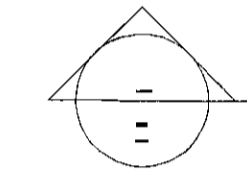


Samþykkt þann
 14. sep. 2016

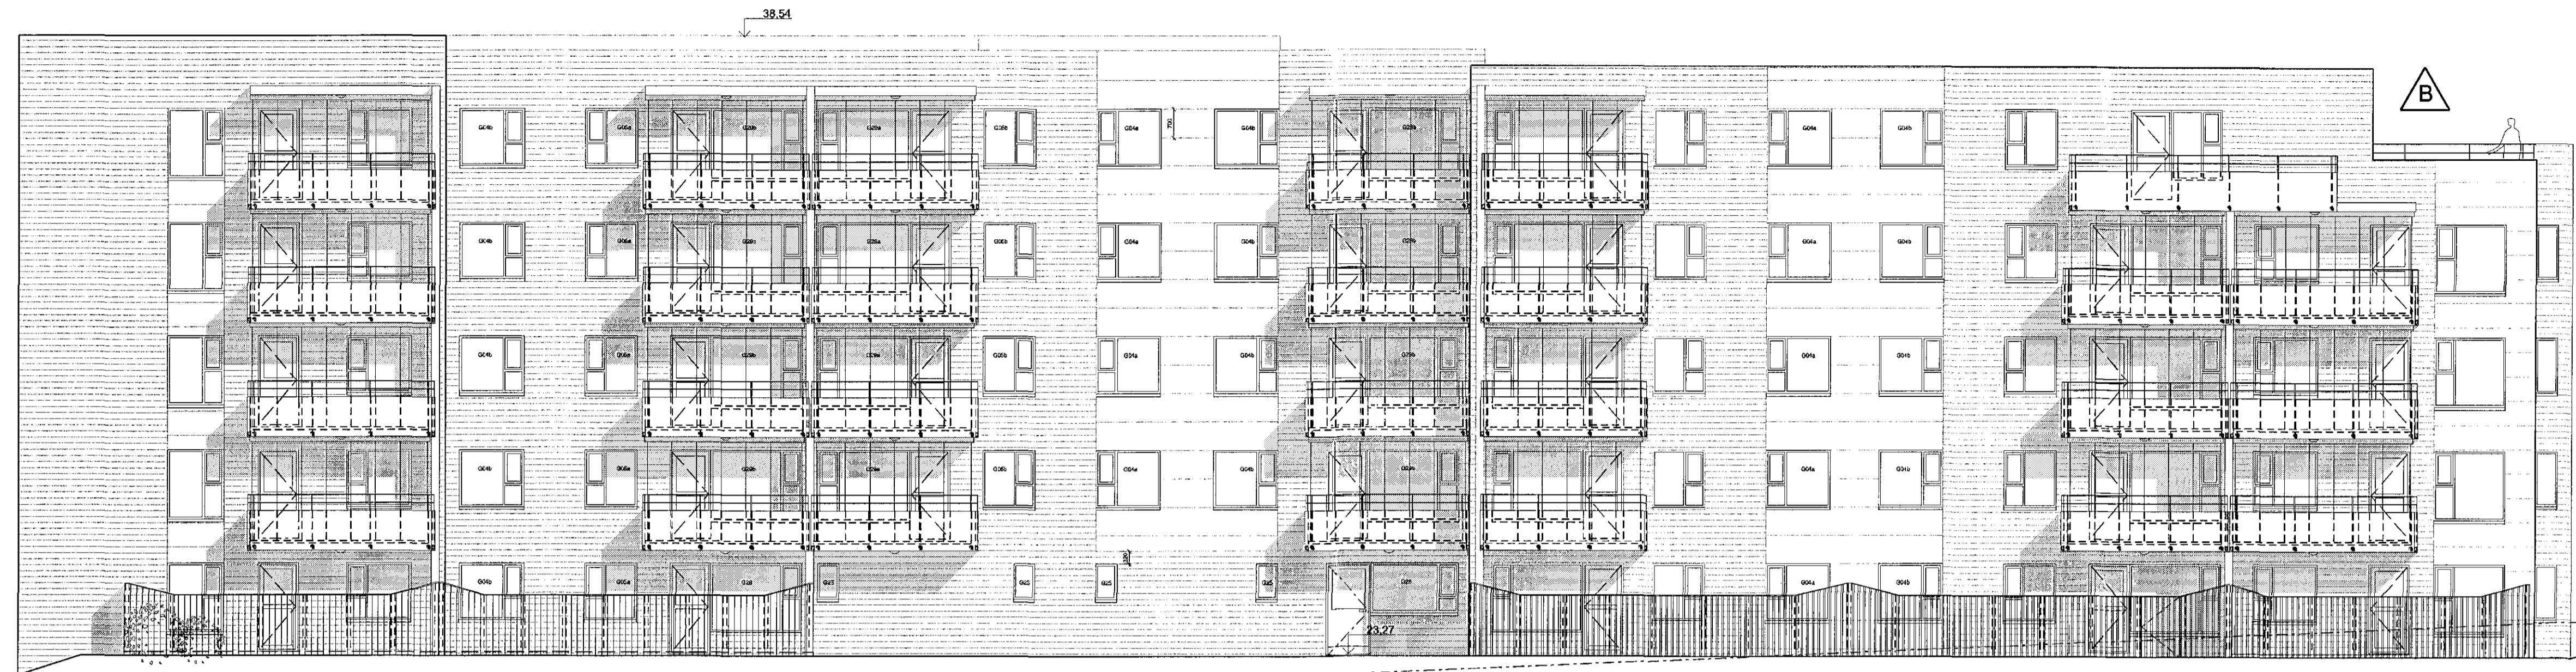

ÚTLIT 1:100
 Suð-vesturhlíð

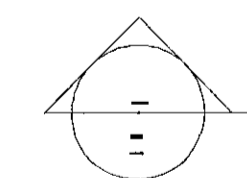

ÚTLIT 1:100
 Norð-vesturhlíð

C	SS	SS	09.09.2016
Nýjlfar svæði, þekkt yfir svæðum 4-4 þjóð breytt í sveilagölf. Skilpala breytt í kvæðarhafi og gróður.			
B	GRY	SS	18.05.16
Svatoðkun og slökveggjum bætt við.			
A	UEF	SS	27.08.2013
Klæðingakljúrt breytt.			
UTGAFA	TEKNAÐ	VIÐERFARÐ	LAGD
SREYTINGAR			

ASK ARKITEKTAR BYGG
 CERBERGÓTU 9 101 REYKJAVÍK
 Sími: 595 0333 FAX: 595 0319
 www.ask.is

ÁRITUN ARDALHÖNNUNAR

Sigurley Sigu ASK ARKITEKTAR

Stjórnun: Sigurley Sigu
 Sími: 595 0319
 Email: sigurley@ask.is

VERKIN

SKIPALÓN 1
 HAFNARFIRÐI

TEKNAÐ	SS	1:100
TEKNAÐ	SS	
ÚTLIT	UEF	
VEF	SS	
SKAÐ	SS	
SKAÐ	SS	16.10.2012
UTGAFA	C	

VERK NÚM.: 0779 ALGJÖRÐ - HVERJ TEGNINGAR 10-07

© ÖLL RÍTTI OG AFMÖTLUN TEGNINGAR ENN HVAÐ GEMINGARFAR ARKITEKTA, ENN HVAÐ HALLA UNNAR TEGNINGAR.