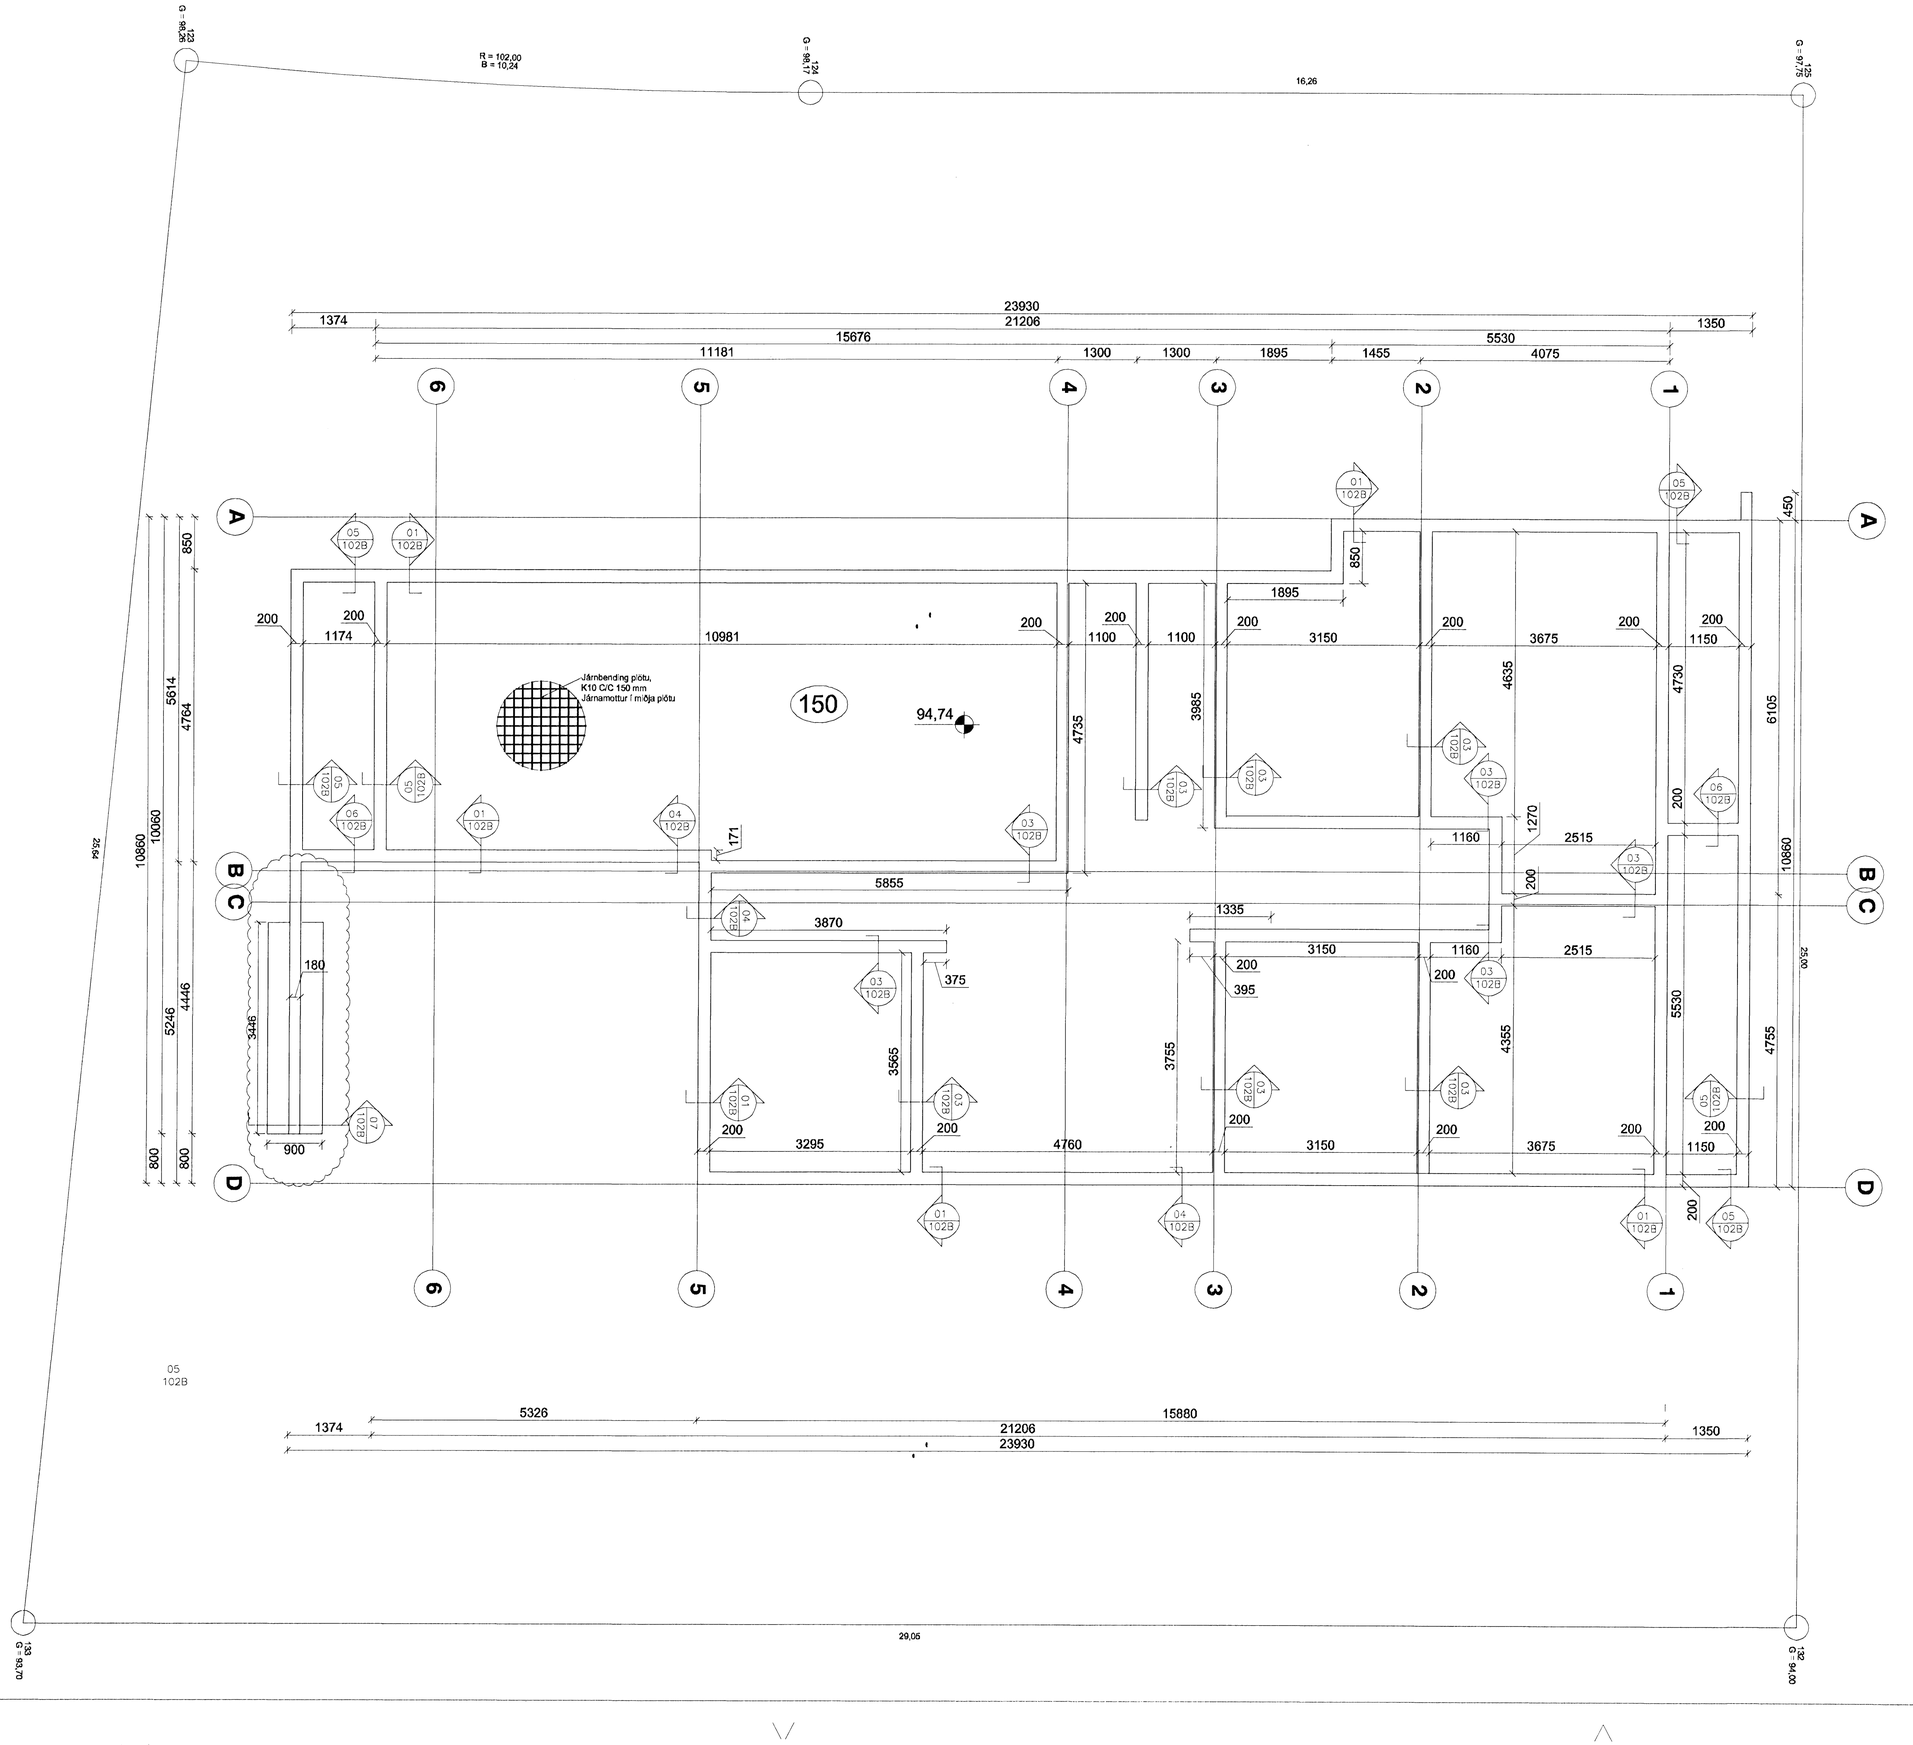

Samþykkt þann
23 JUL 2010
Byggingafulltrúinn í Hafnarfirði
F.h. Hrólfur S. Gunnlaugsson

Almennt:
Skoðið vel skýringarblað burðarvirkja. Göt í sökkla má sjá á teikningu 101F.
Um sökkulveggi gildir, snið í innveggi sökkla skulu vera skv sniði 02 á teikningu 102B nema í hurðargötum og þar sem ekki eru veggir fyrir ofan þar gildir snið 03 á teikningu 102B. Sjá staðsetningu hurðargata og veggenda á arkitektateikningu. Í sökkulútveggjum gildir alemennt snið 01 á teikningu 102B nema þar sem gluggar eða hurðar ná niður að botnplöt þar gildir snið 04 á teikningu 102B. Sjá staðsetningu hurða og glugga á arkitektateikningu. Stoðveggir eru sýndir á deilum 05-07 á teikningu 102B.

PÁLMAR KRISTMUNDSSON ARKITEKT
OBOKSS-5269

Stærð undirstöðu	TG	19.07.2010
Breyting:	Ábm:	Dags:

Hannað	GÓ	Teiknað	TG	Yfirfarið	
Nafn hönnuðar	Guðmudur Ósvaldsson				
Kennitala:	061254-3239			Dags:	21.05.2010
Undirskrift:					

Skógarás 8

Grunnmynd sökkla

Verknr.	S8	Teikning nr.	Útg.
Frumst. bl.	A1	101B	
Mælikvarði:	1:50		