



GRUNNMYND
 MKV. 1

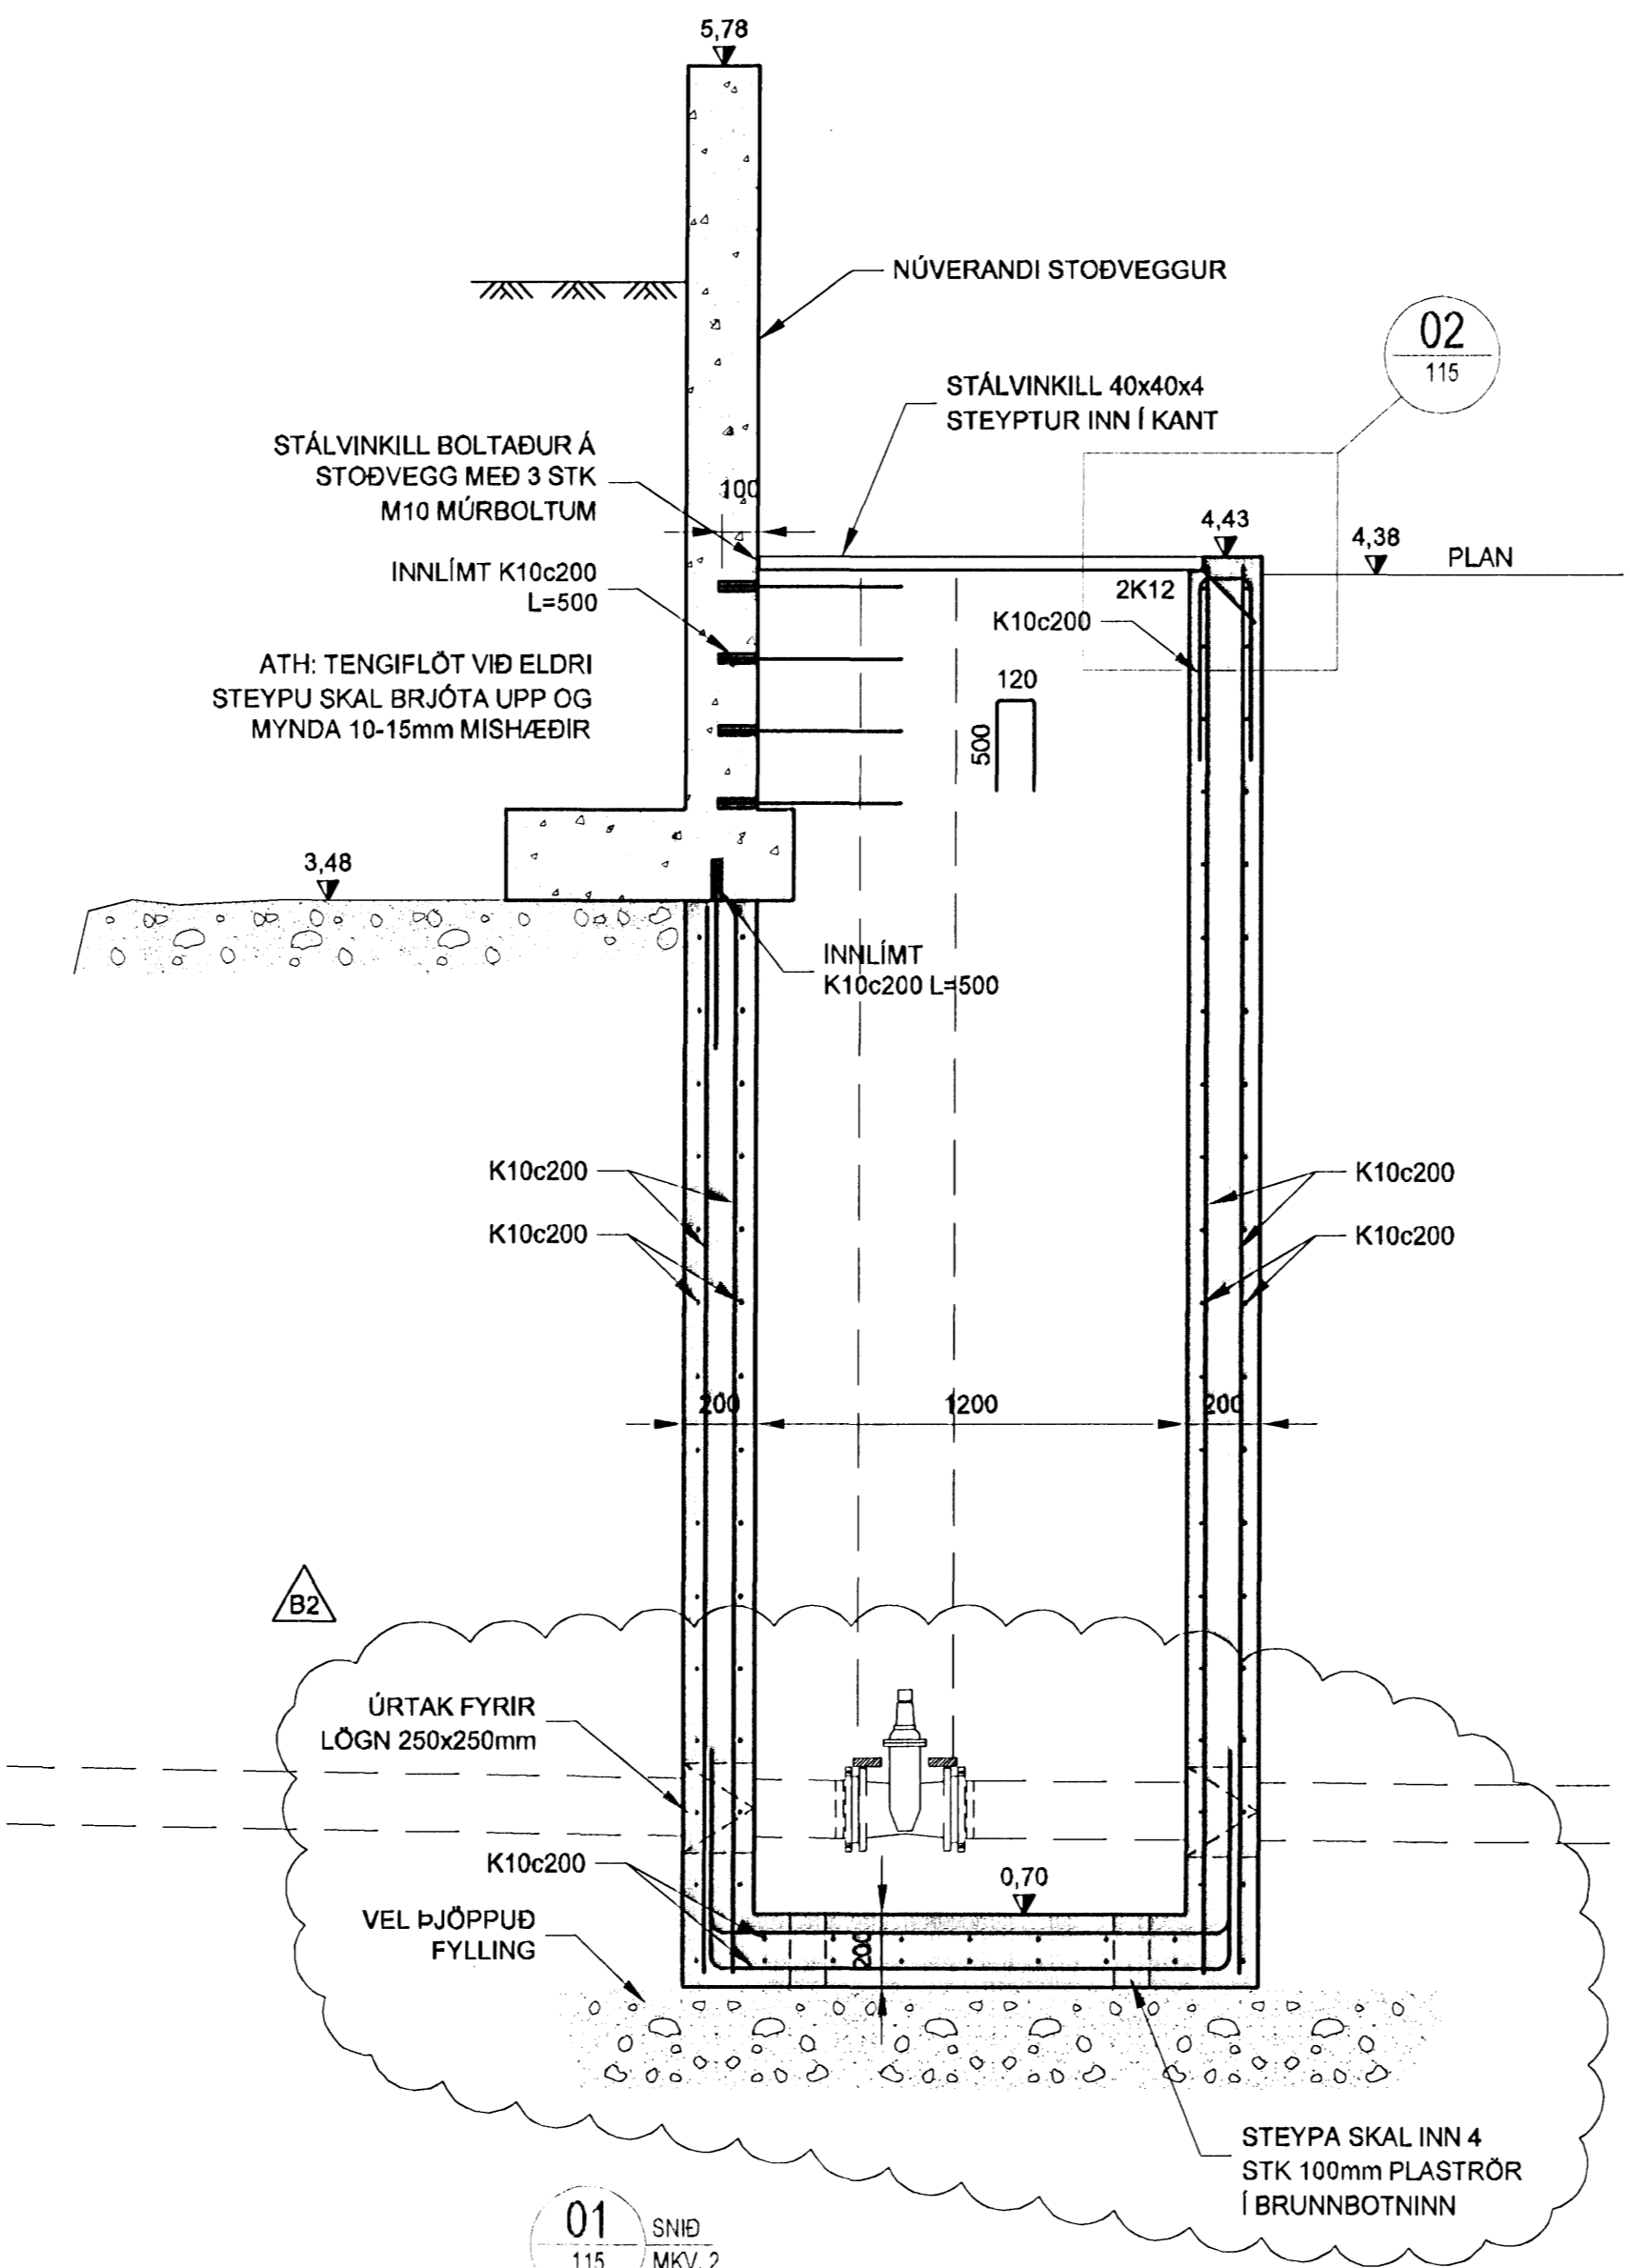




01 SNÍÐ
 MKV. 2

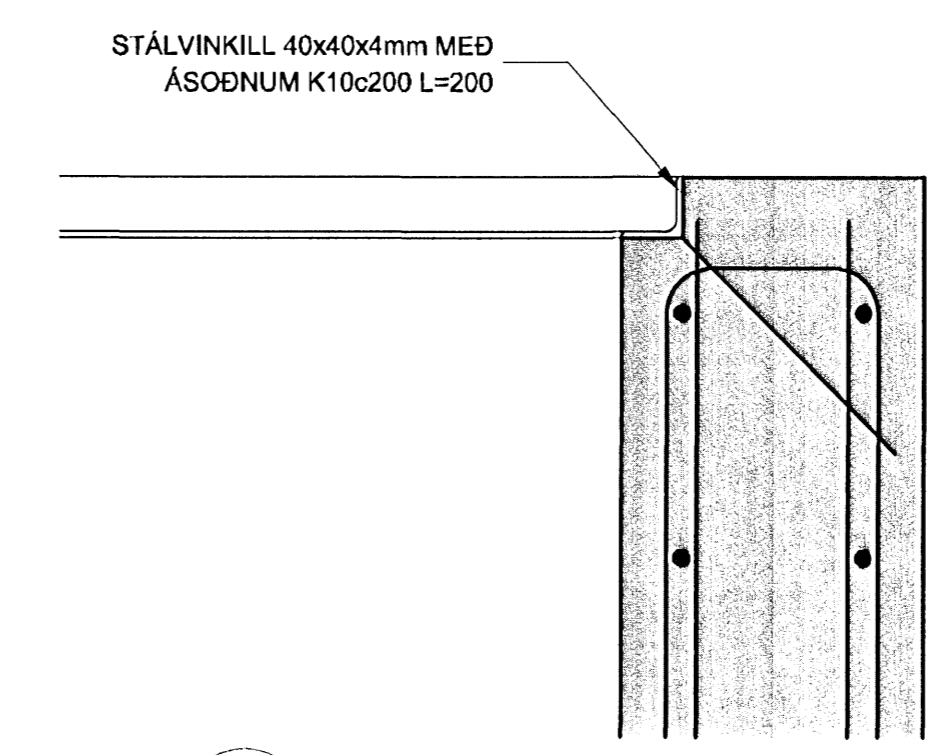

02 DEILI
 MKV. 3

SKÝRINGAR:

ÖLL MÁL SKULU SANNREYNAST Á STAÐNUM.
 BROTPÓLSFLOKKUR STEYPU: C25
 SEMENTSMAGN > 300 kg/m³
 V/S TALA < 0,55
 STEYPUHULA SKAL VERA 50mm ÞAR SEM FYLLING LIGGUR AÐ STEYPU EN 70mm ÞAR SEM STEYPT ER BEINT Á FYLLINGU.
 SKEYTILENGDIR: 40d
 --- TÁKNAR JÁRN Í EFRI BRÚN PLÖTU
 --- TÁKNAR JÁRN Í NEÐRI BRÚN PLÖTU
 K10c200 TÁKNAR 10mm KAMBSTÁL MEÐ 200mm MILLIBILI
 FYLLING SKAL VERA ÚR FROSTFRÍU EFNÍ, VEL ÞJÓPPUÐ OG NÁ NIÐUR Á FASTA KLÓPP.
 GRUNDAÐ ER Á ÞJAPPABA FYLLINGU EDA KLÓPP. MESTA ÁLAG Á UNDIRSTÖÐU ER MINNA EN 0,3 MPa.
 STÁLVIKILL SKAL VERA ÚR RYÐFRÍU STÁLI 304

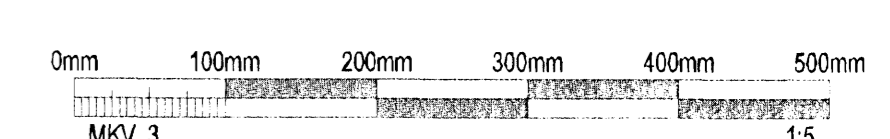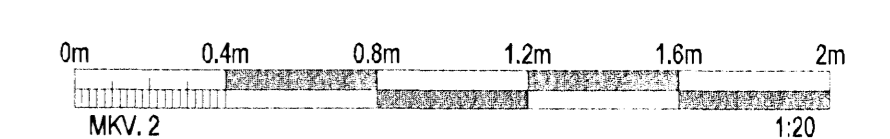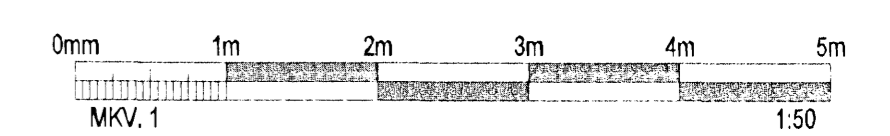

NR.	DAGS.	SKÝRINGAR:	HA:	YF:	SP:
B1	3.6.2010	BYGGINGARTEIKNING	FH	BKR	FH
B2	29.6.2010	BOTN Í BRUNN, BRUNNUR STÆKKADUR	FH	BKR	FH

DAGS. UNDIRSKRIFTAR: NAFN OG KT. SAMRÆMINGARHÖNNUNÐAR:
 UNDIRSKRIFT SAMRÆMINGARHÖNNUNÐAR:

MANNVIT
 VERKFRÆÐISTOFA
 GREINISVEGI 1, 108 REYKJAVÍK, Sími: 422 3000, FAX: 422 3001
 VEFANG: www.mannvit.is NETFANG: mannvit@mannvit.is

HEITI VERKS:
ATLANTSOLÍA
 ÓSEYRARBRAUT 23

HEITI TEIKNINGAR:
 OLÍUBIRGÐASTÓÐ
 STEYPTUR BRUNNUR
 GRUNNMYND, SNÍÐ OG DEILI

TEIKNAD:	FH	BLAD NR.:	N. BL. NR.:	TÖLVUSKRÁ:	VNR:
HANNAÐ:	FH	YFIRFARID:	BKR	B115.dwg	1.023.203
DAGS. UNDIRSKRIFTAR:	NAFN OG KT. HÖNNUNÐAR:	MANNVIT	430572-0169	MKV:	1:50 1:20 1:5
UNDIRSKRIFT HÖNNUNÐAR:	UTGÁFA:	Felur Hauksson 210979-3799			B115
					B2

Teikningar samþykktar
 Uppfylla þarf ákvæði reglugerðar nr. 35/1994 um varnir gegn olíumengun frá starfsemi í landi með síðari breytingum

 UMHVERFISSTOFNUN
 Mengunarvamaefirlit