





Samþykkt þann

11 OCT 2010

Byggingateknifráeðingur  
K.H. Hrólfur S. Gunnlaugsson

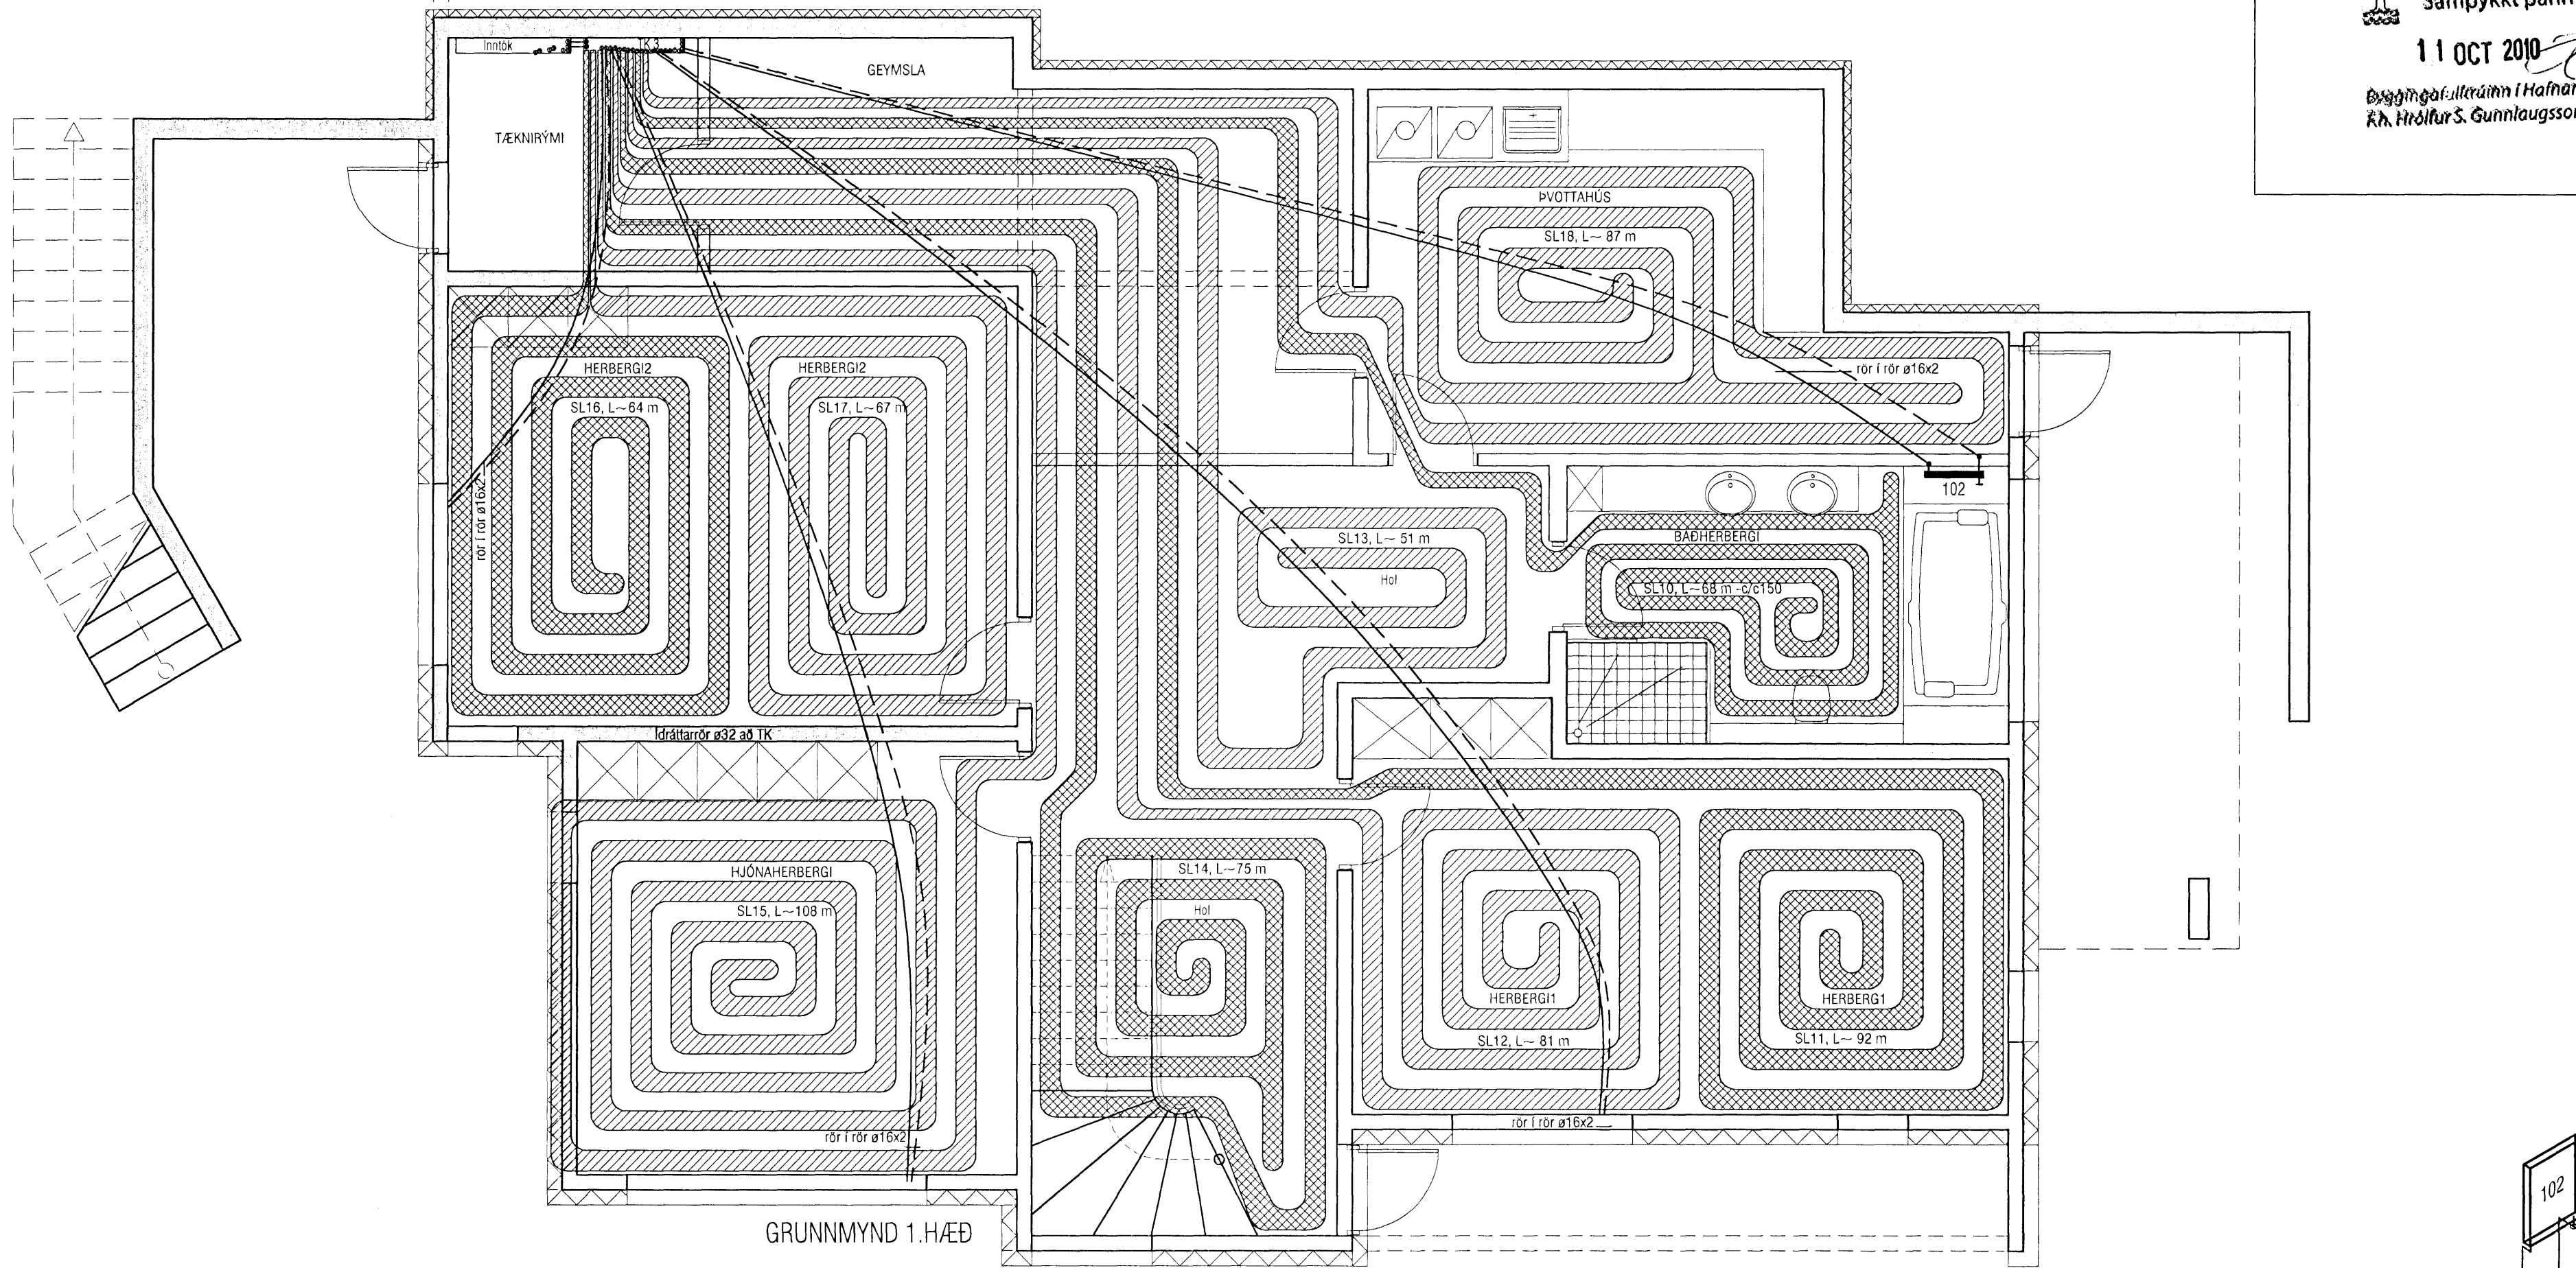

GRUNNMYND 1.HÆÐ

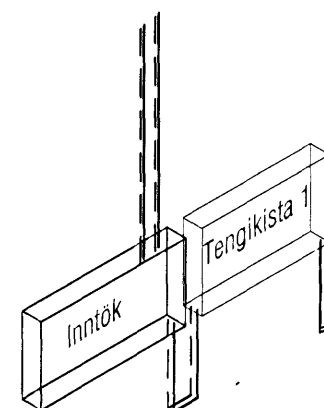

RÚMMYND HITALAGNA 1.HÆÐ

BREYTING 15-09-2010: LÍTLSHÁTTAR BREYTINGAR Á GÓLF-SLAUFUM.

**VEKTOR**  
- hönnun og ráðgjöf -

Akralind 6, 201 Kópavogi.

Sigurður Hafsteinsson  
byggingateknifráeðingur  
Kt. 030859-7749  
sími: 554-6650 fax: 554-6668.

BREKKUÁS 13, HAFNARFJÖRÐUR

HITALAGNIR  
GRUNNMYND 1.HÆÐ

Teikn. nr.	Trýkstun	Teikningu	Br.	Dags.
Samþykkt				

Hannað	EK	Teiknað	SK
Dagsetning	06.05.08	Verk nr.	A-07-02-14
Mælikvarði	1:50	Teikn. nr.	L-301

ATH!  
Stærð og nákvæm staðsetning á götum fyrir frárennslis-, neysluvatns- og hitalagnir skal ákvarða í samráði við eiganda og pípara.