


Heitur pottur með læstu loki

Samþykkt þann
11 OCT 2010
 Eyggingafulltrúinn í Hafnarfróð
 F.h. Hrólfrur S. Gunnlaugsson

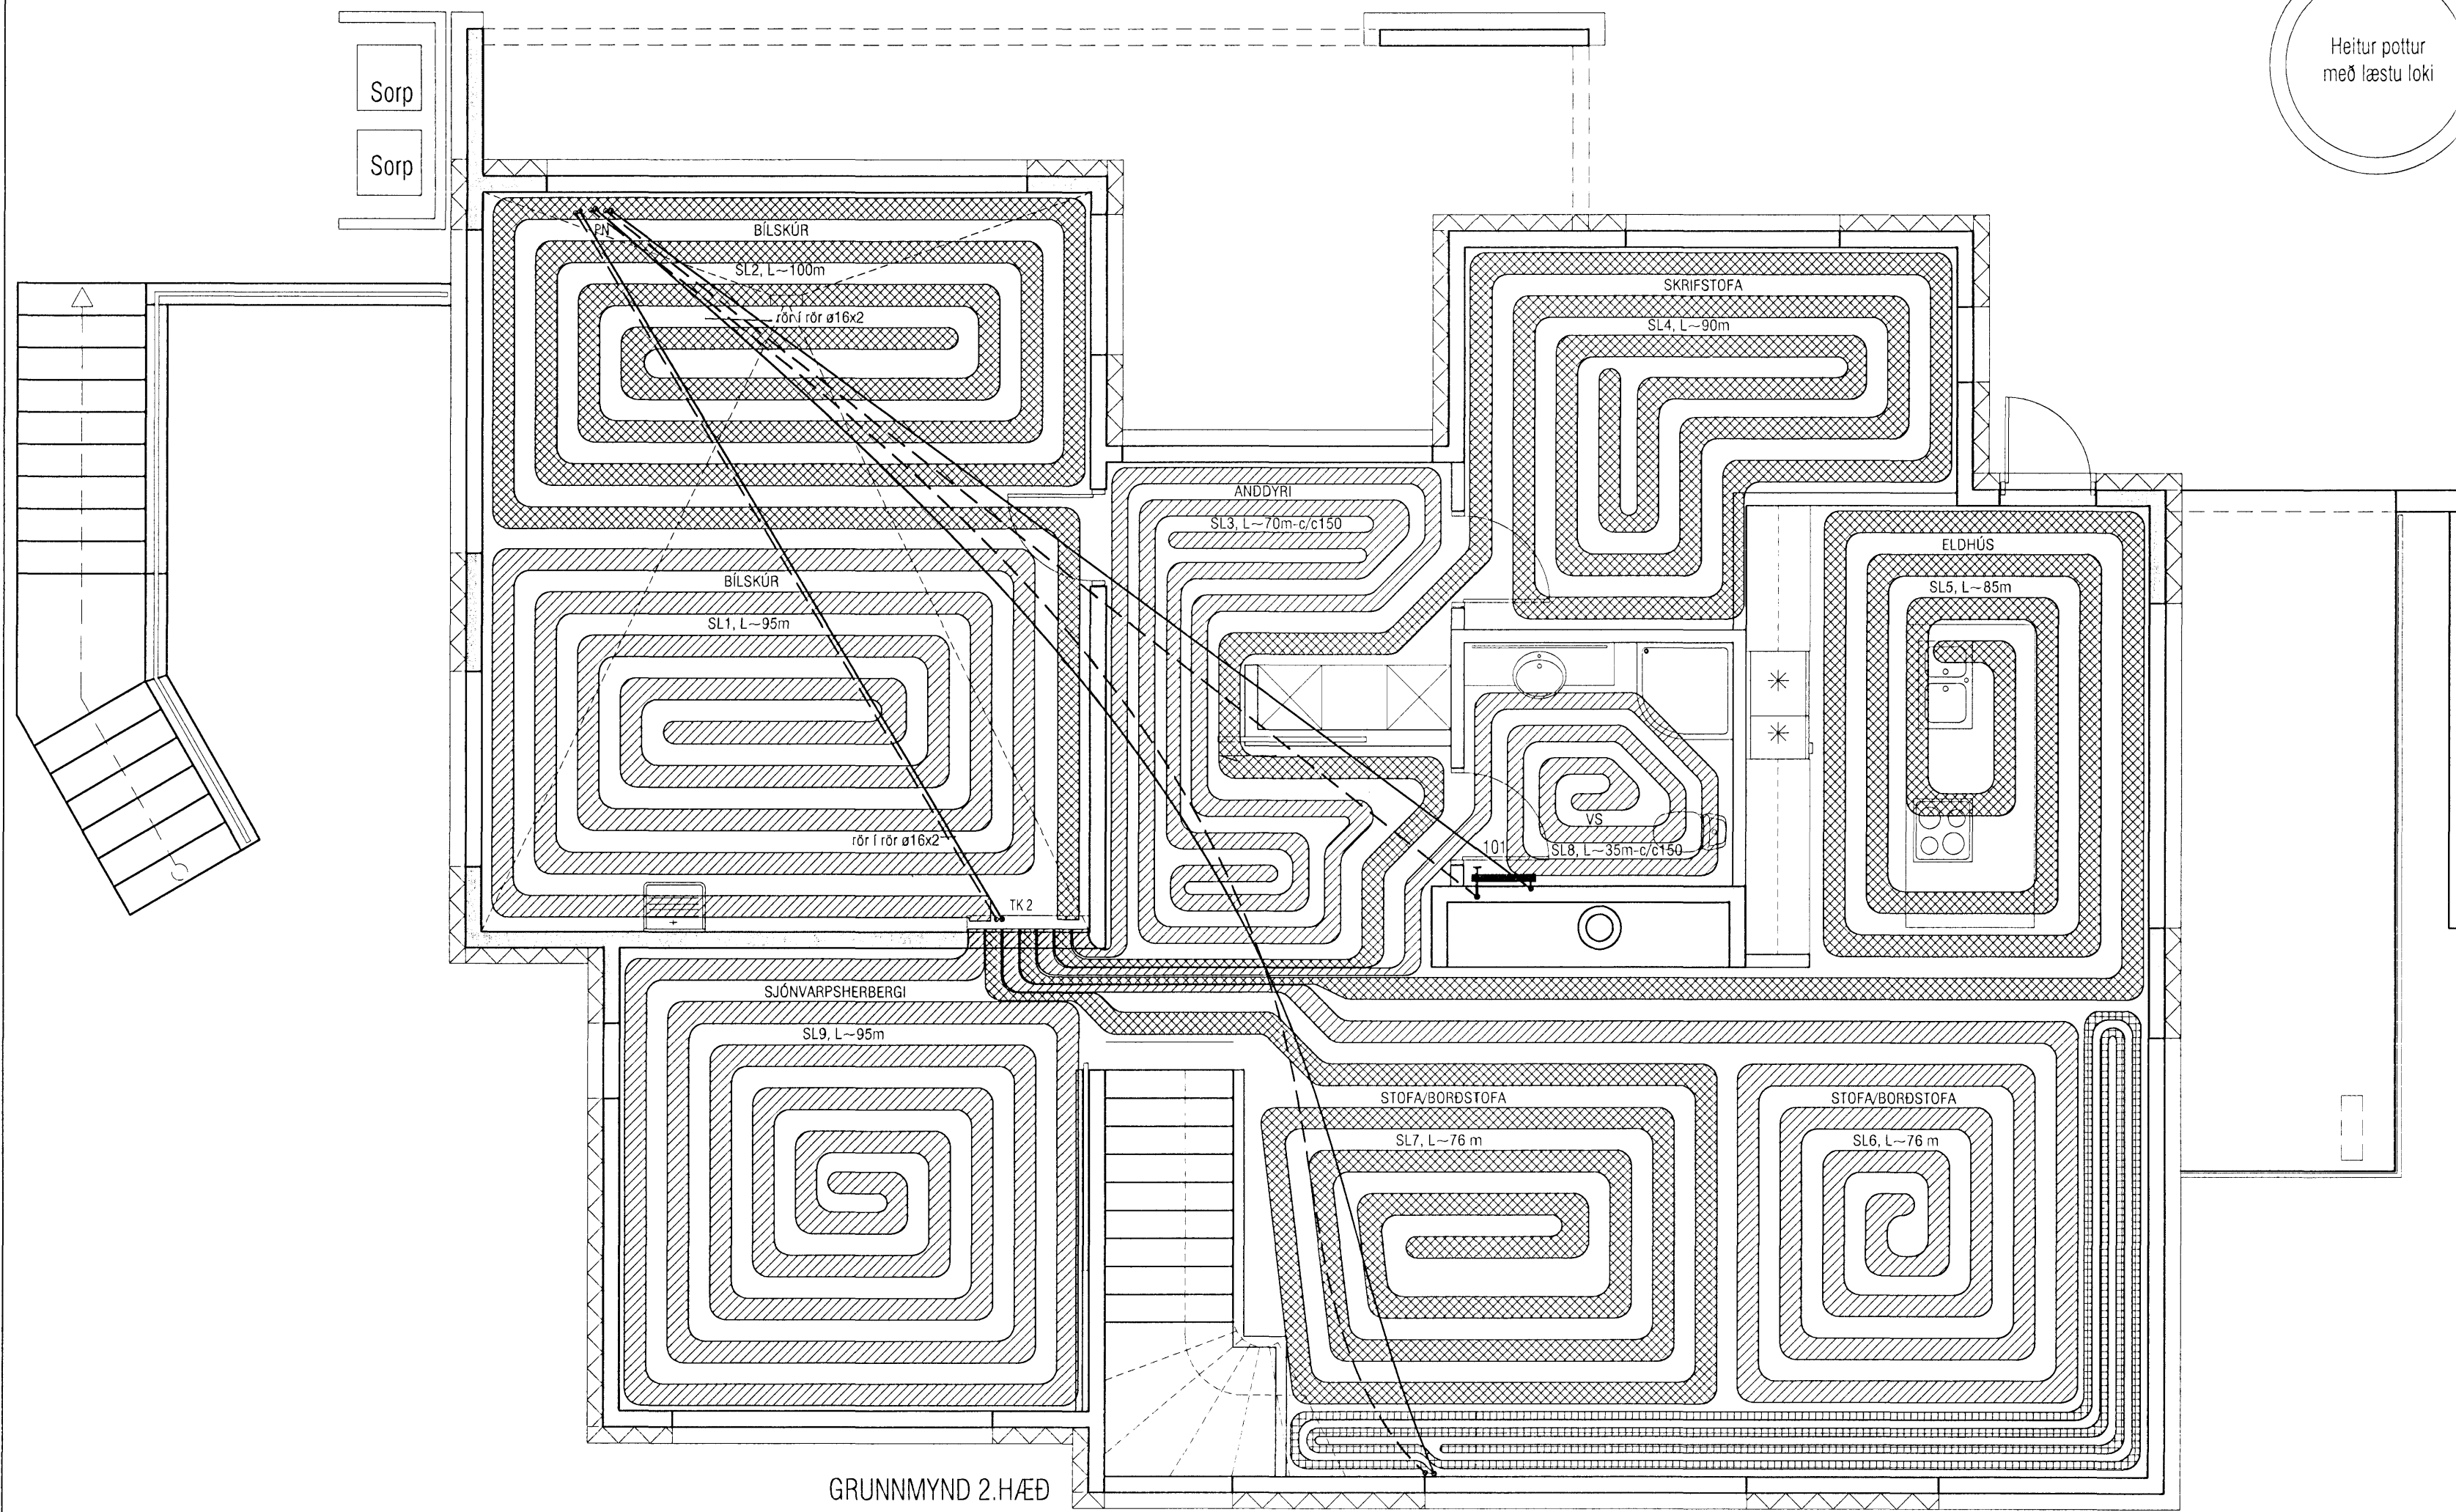

GRUNNMYND 2.HÆÐ

OFNAR FELDIR ÚT. Í STADINN SETT SLAUF.
 16 mm RÖR C/C75, L=93 m
 Á SVÆÐI SEM ER 600 mm FRÁ ÚTVEGG.

2.HÆÐ

101

BREYTING 15-09-2010 : LÍTILSHÁTTAR BREYTINGAR Á GÓLF-SLAUFUM.

Að inntaksgrind í bilskúr

Tengikista 2

RÚMMYND HITALAGNA 2.HÆÐ

ATH!
 Stærð og nákvæm staðsetning á götum fyrir frárennslis-, neysluvatns- og hitalagnir skal ákvarða í samráði við eiganda og pípara.

VEKTOR -hönnun og ráðgjöf - Akralind 6, 201 Kópavogi.		Sigurður Hafsteinsson byggingateknifræðingur Kt. 030859-7749 sími: 554-6660 fax: 554-6669.	BREKKUÁS 13, HAFNARFJÖRDUR HITALAGNIR GRUNNMYND 2.HÆÐ
Teikn. nr. Samþykkt	Tilvísun á teikningu [Signature]	Br. Dags.	Hannað SK Teiknað SK
Dagsetning 06.05.08	Verk nr. A-07-02-14	Mælikvarði 1:50	Teikn. nr. L-302