
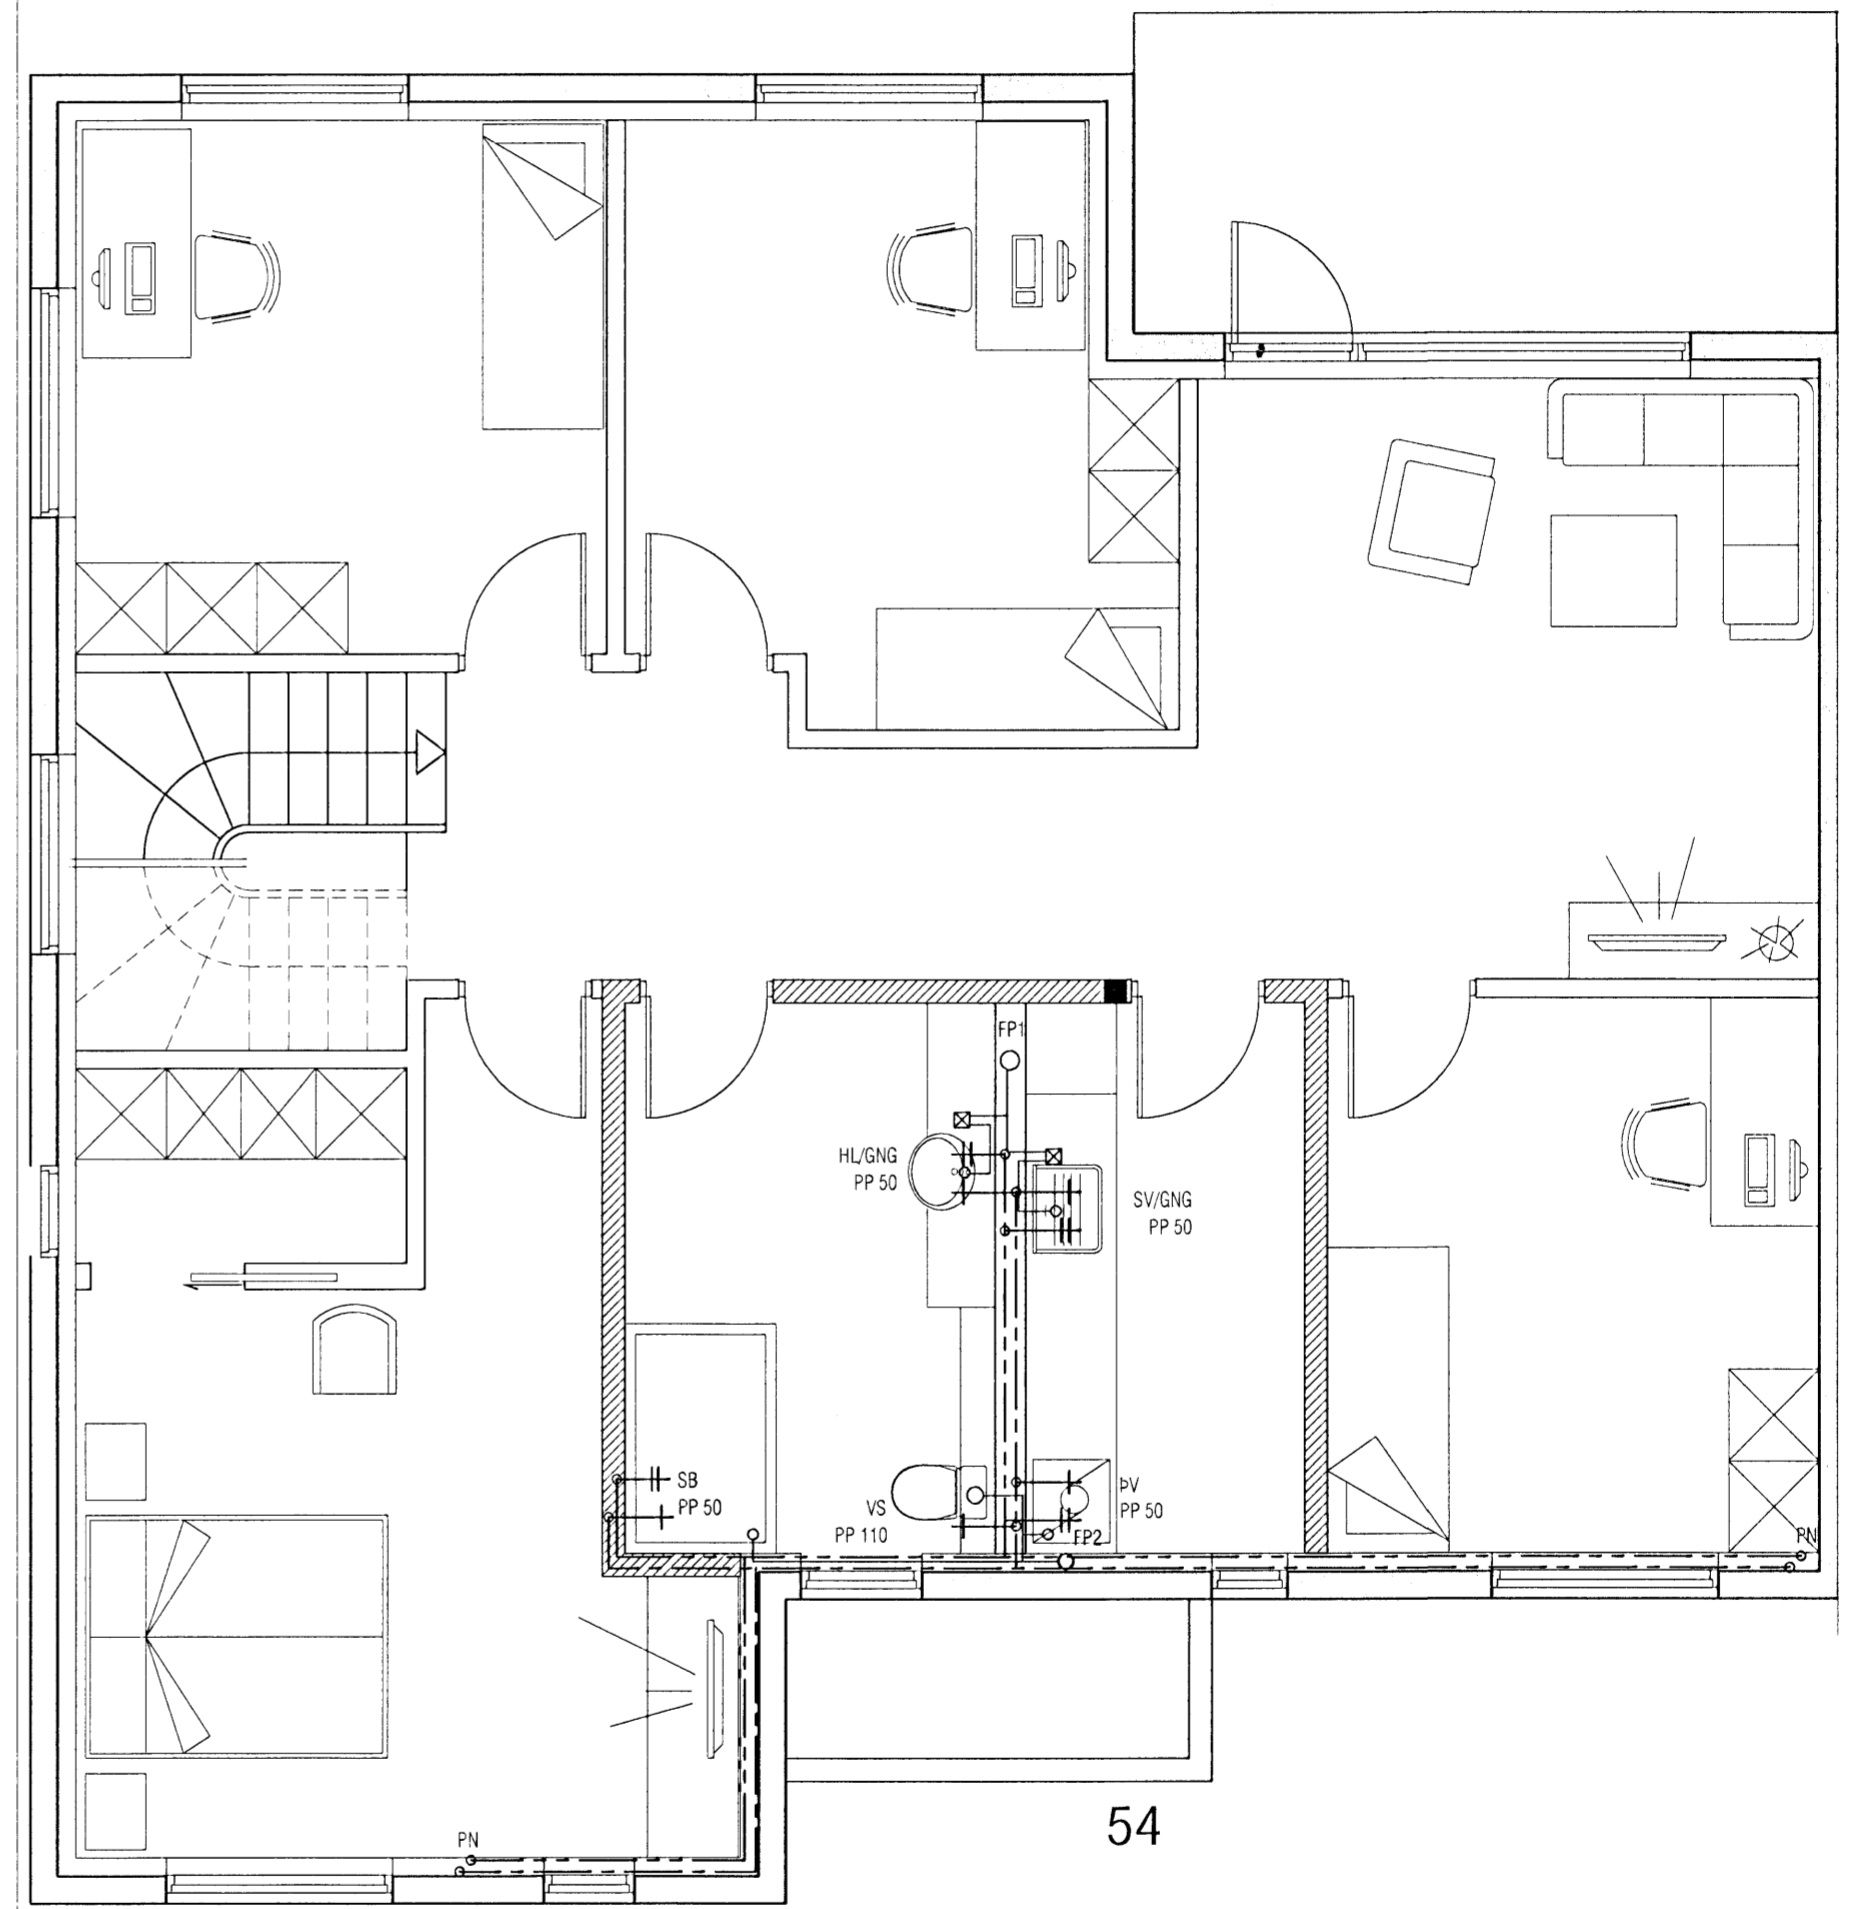


Samþykkt þann
30 MAI 2008
 Byggingarfulltrúinn í Hafnarfirði
 F.h. Hrólfur S. Gunnlaugsson

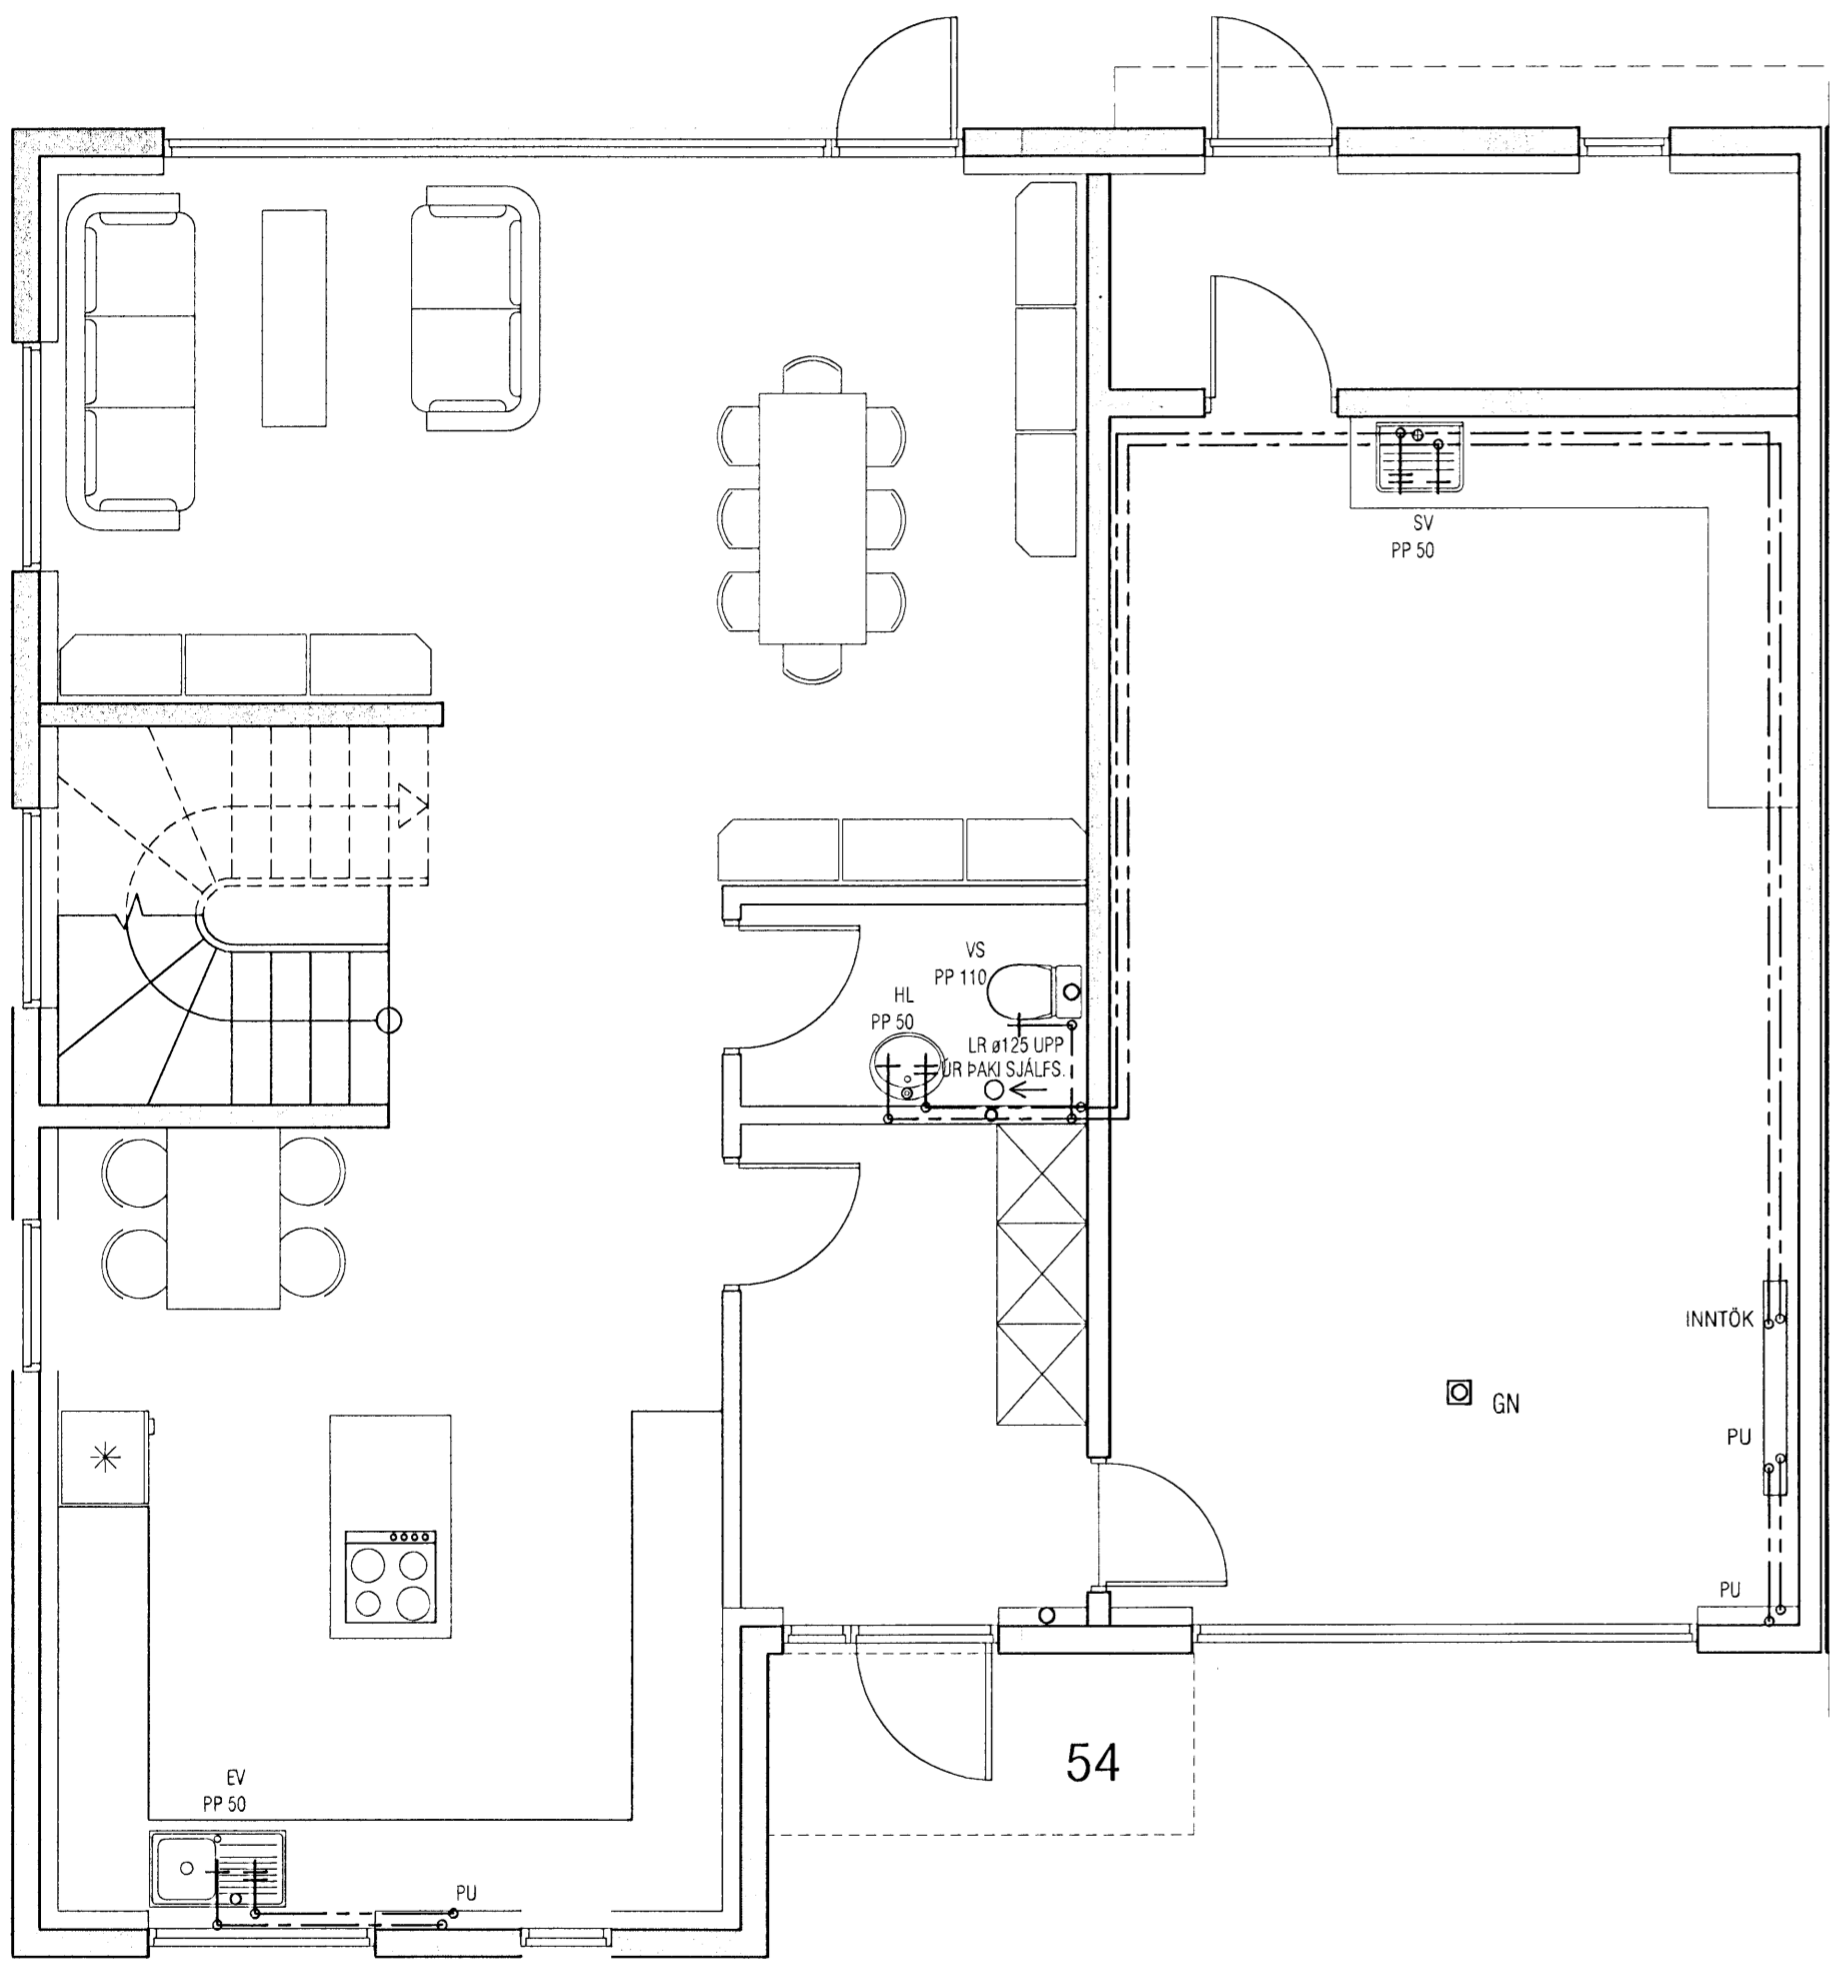

Breyting 20.05.'08 Breytingar gerðar á tækjum á baði á efri hæð vegna færslu á vegg

VEKTOR - hönnun og ráðgjöf - Nýbýlavegi 6, 200 Kópavogi.		Sigurður Hafsteinsson byggingateknifræðingur Kl. 030859-7749 sími: 554-6660 fax: 554-6669.		KVISTAVELLIR 54, HAFNARFIRÐI ÞRIFALAGNIR GRUNNMYND 1. & 2.HÆÐ	
Teikn. nr.	Tilvísun á teikningu	Br.	Dags.	Hannað	Teiknað
Samþykkt	<i>[Signature]</i>			EK	EK
				Dagsetning	Verk nr.
				06.05.'07	A-06-06-36
				Mælikvarði	Teikn. nr.
				1:50	L-22