
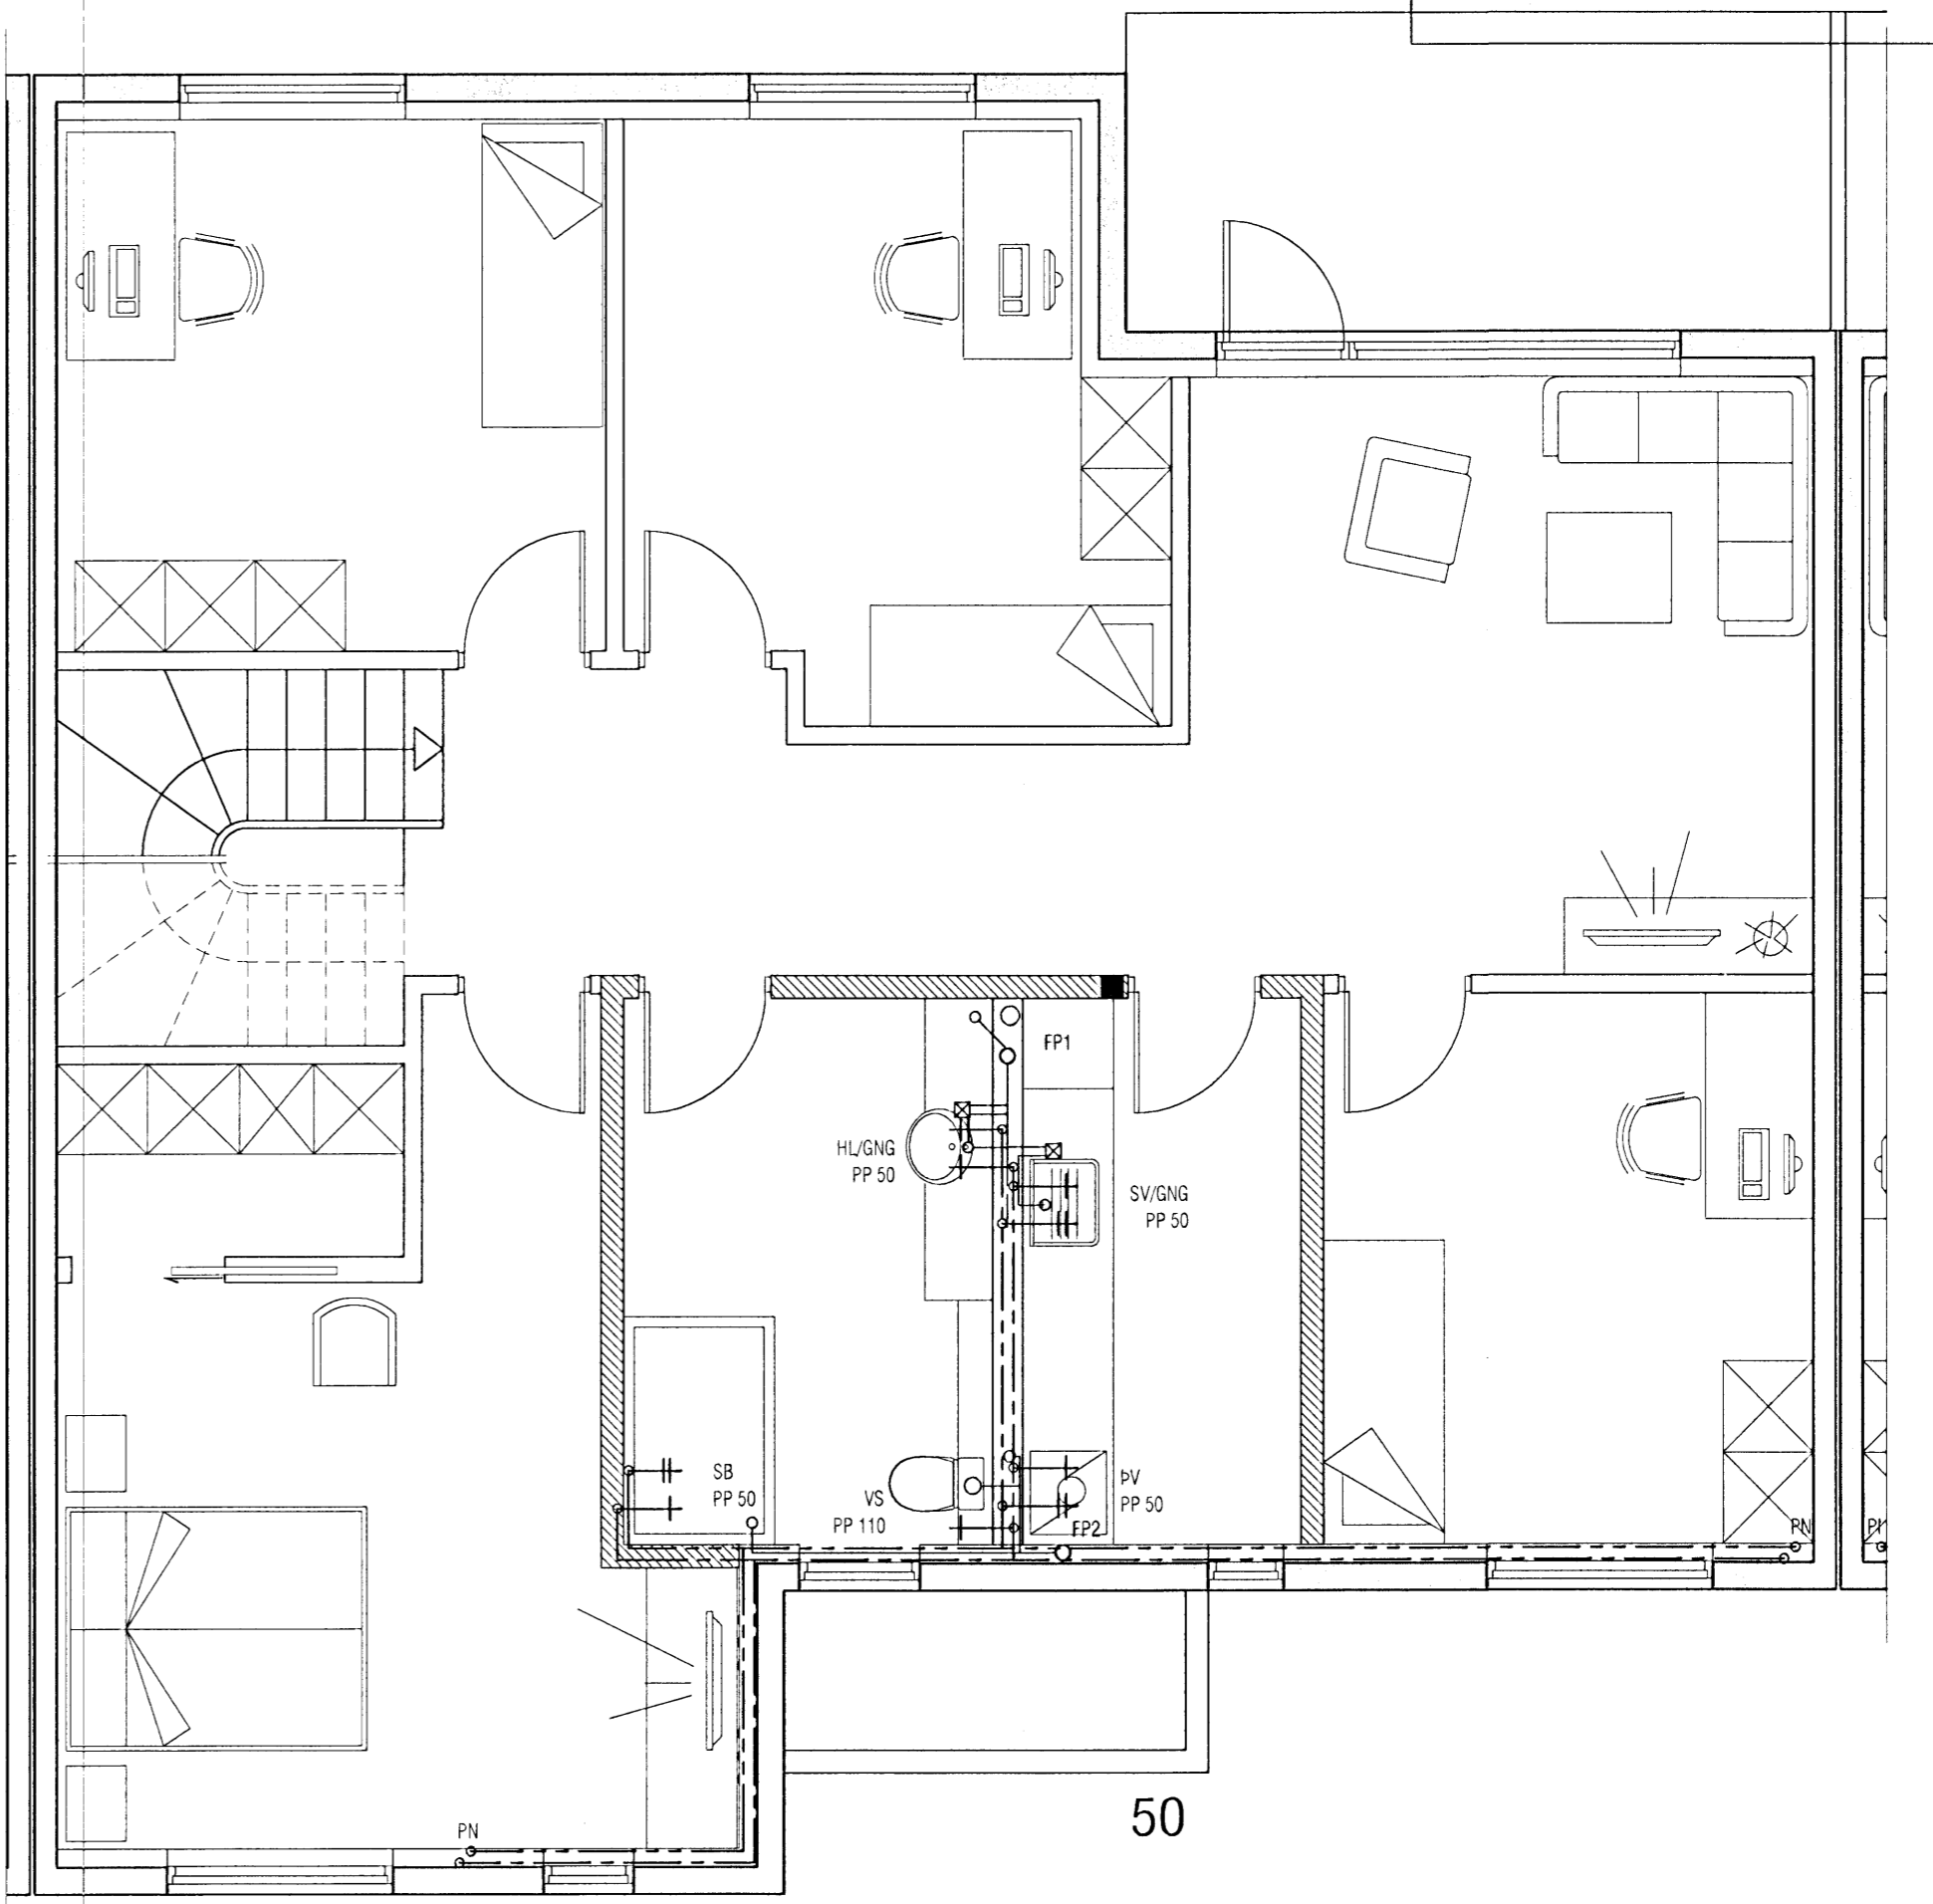


Samþykkt þann
30 MAI 2008
 Byggingarfulltrúinn í Hafnarfirði
 F.h. Hrólfur S. Gunnlaugsson

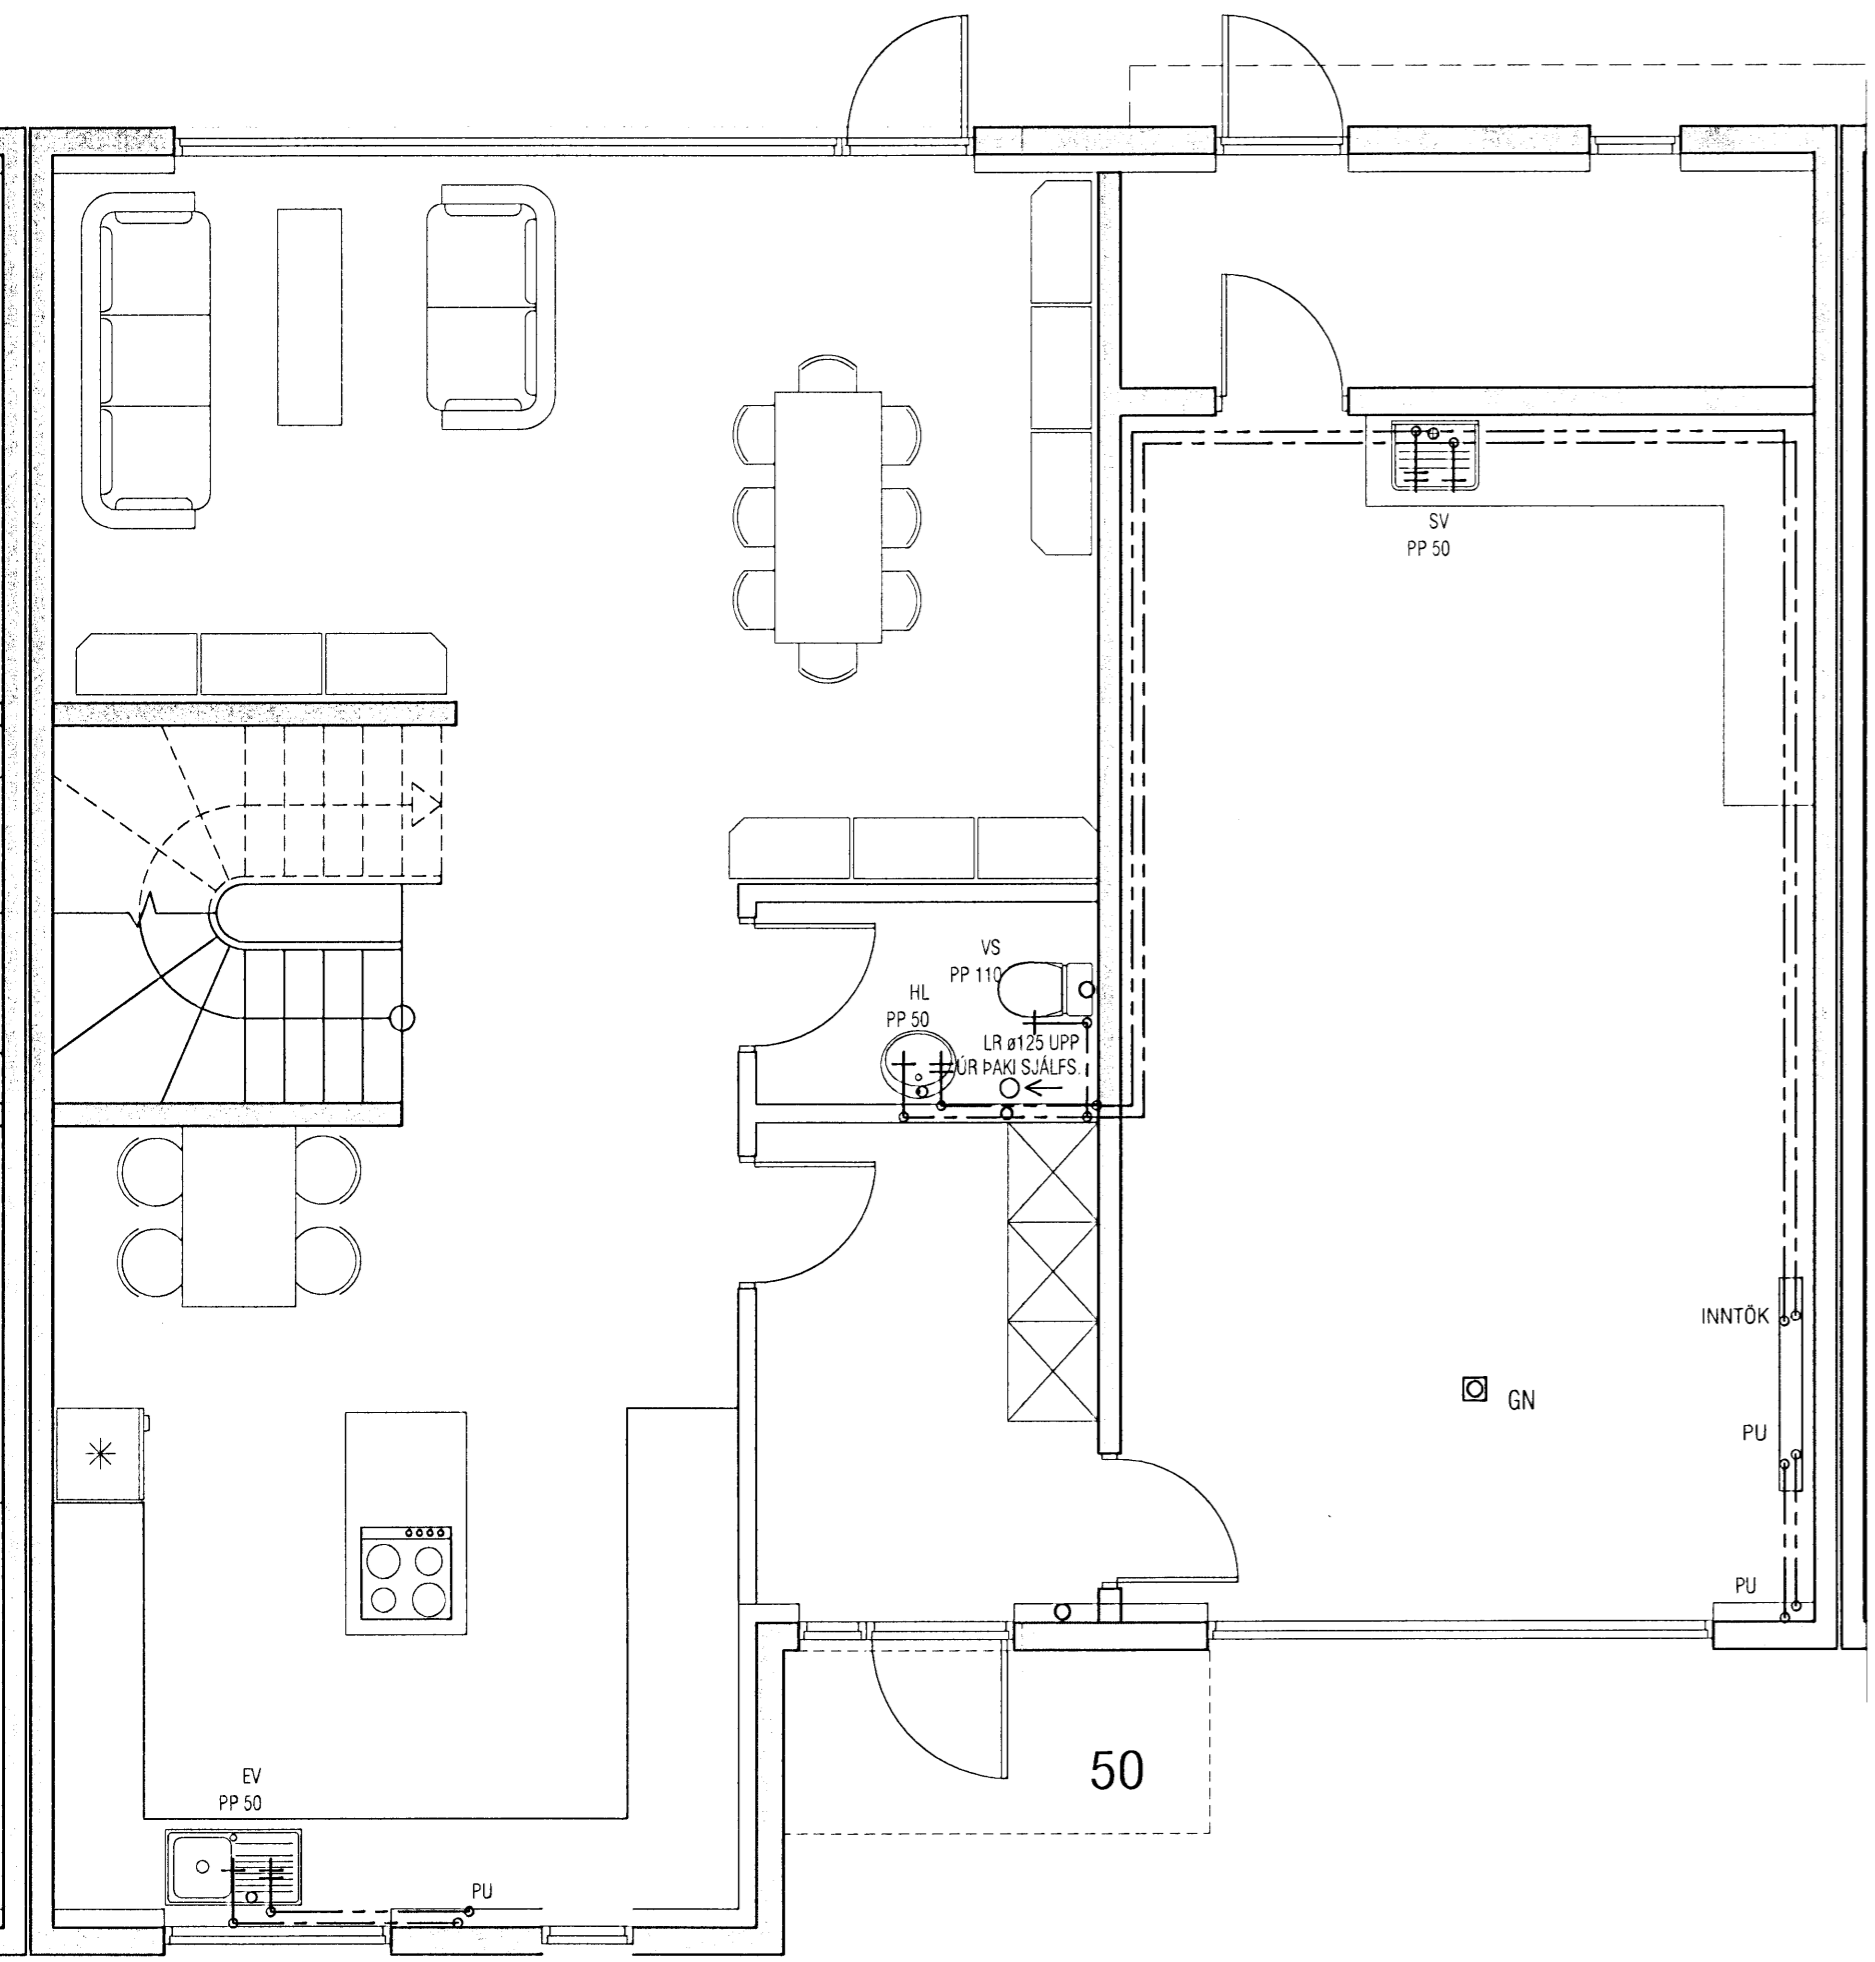

Breyting 20.05.08 Breytingar gerðar á tækjum á baði á efri hæð vegna færslu á vegg

VEKTOR - hönnun og ráðgjöf - Nýbýlavegi 6, 200 Kópavogi.		Sigurður Hafsteinsson byggingateknifræðingur Kl. 030859-7749 sími: 554-6650 fax: 554-6669.		KVISTAVELLIR 50, HAFNARFIRÐI ÞRIFALAGNIR GRUNNMYND 1. & 2.HÆÐ	
Teikn. nr.	Tilvísun á teikningu	Br.	Dags.	Hannað	Teiknað
Samþykkt	<i>[Signature]</i>			EK	EK
	<i>[Signature]</i>			Dagsetning	Teikn. nr.
				06.05 '07	L-18
				Verk nr.	Mælikvarði
				A-06-06-36	1:50