
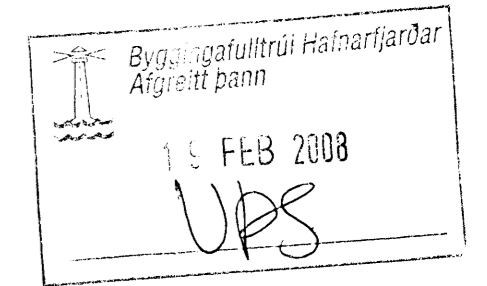


GRUNNMYND VEGGIR GÓLF EFRI HÆÐ 1:50

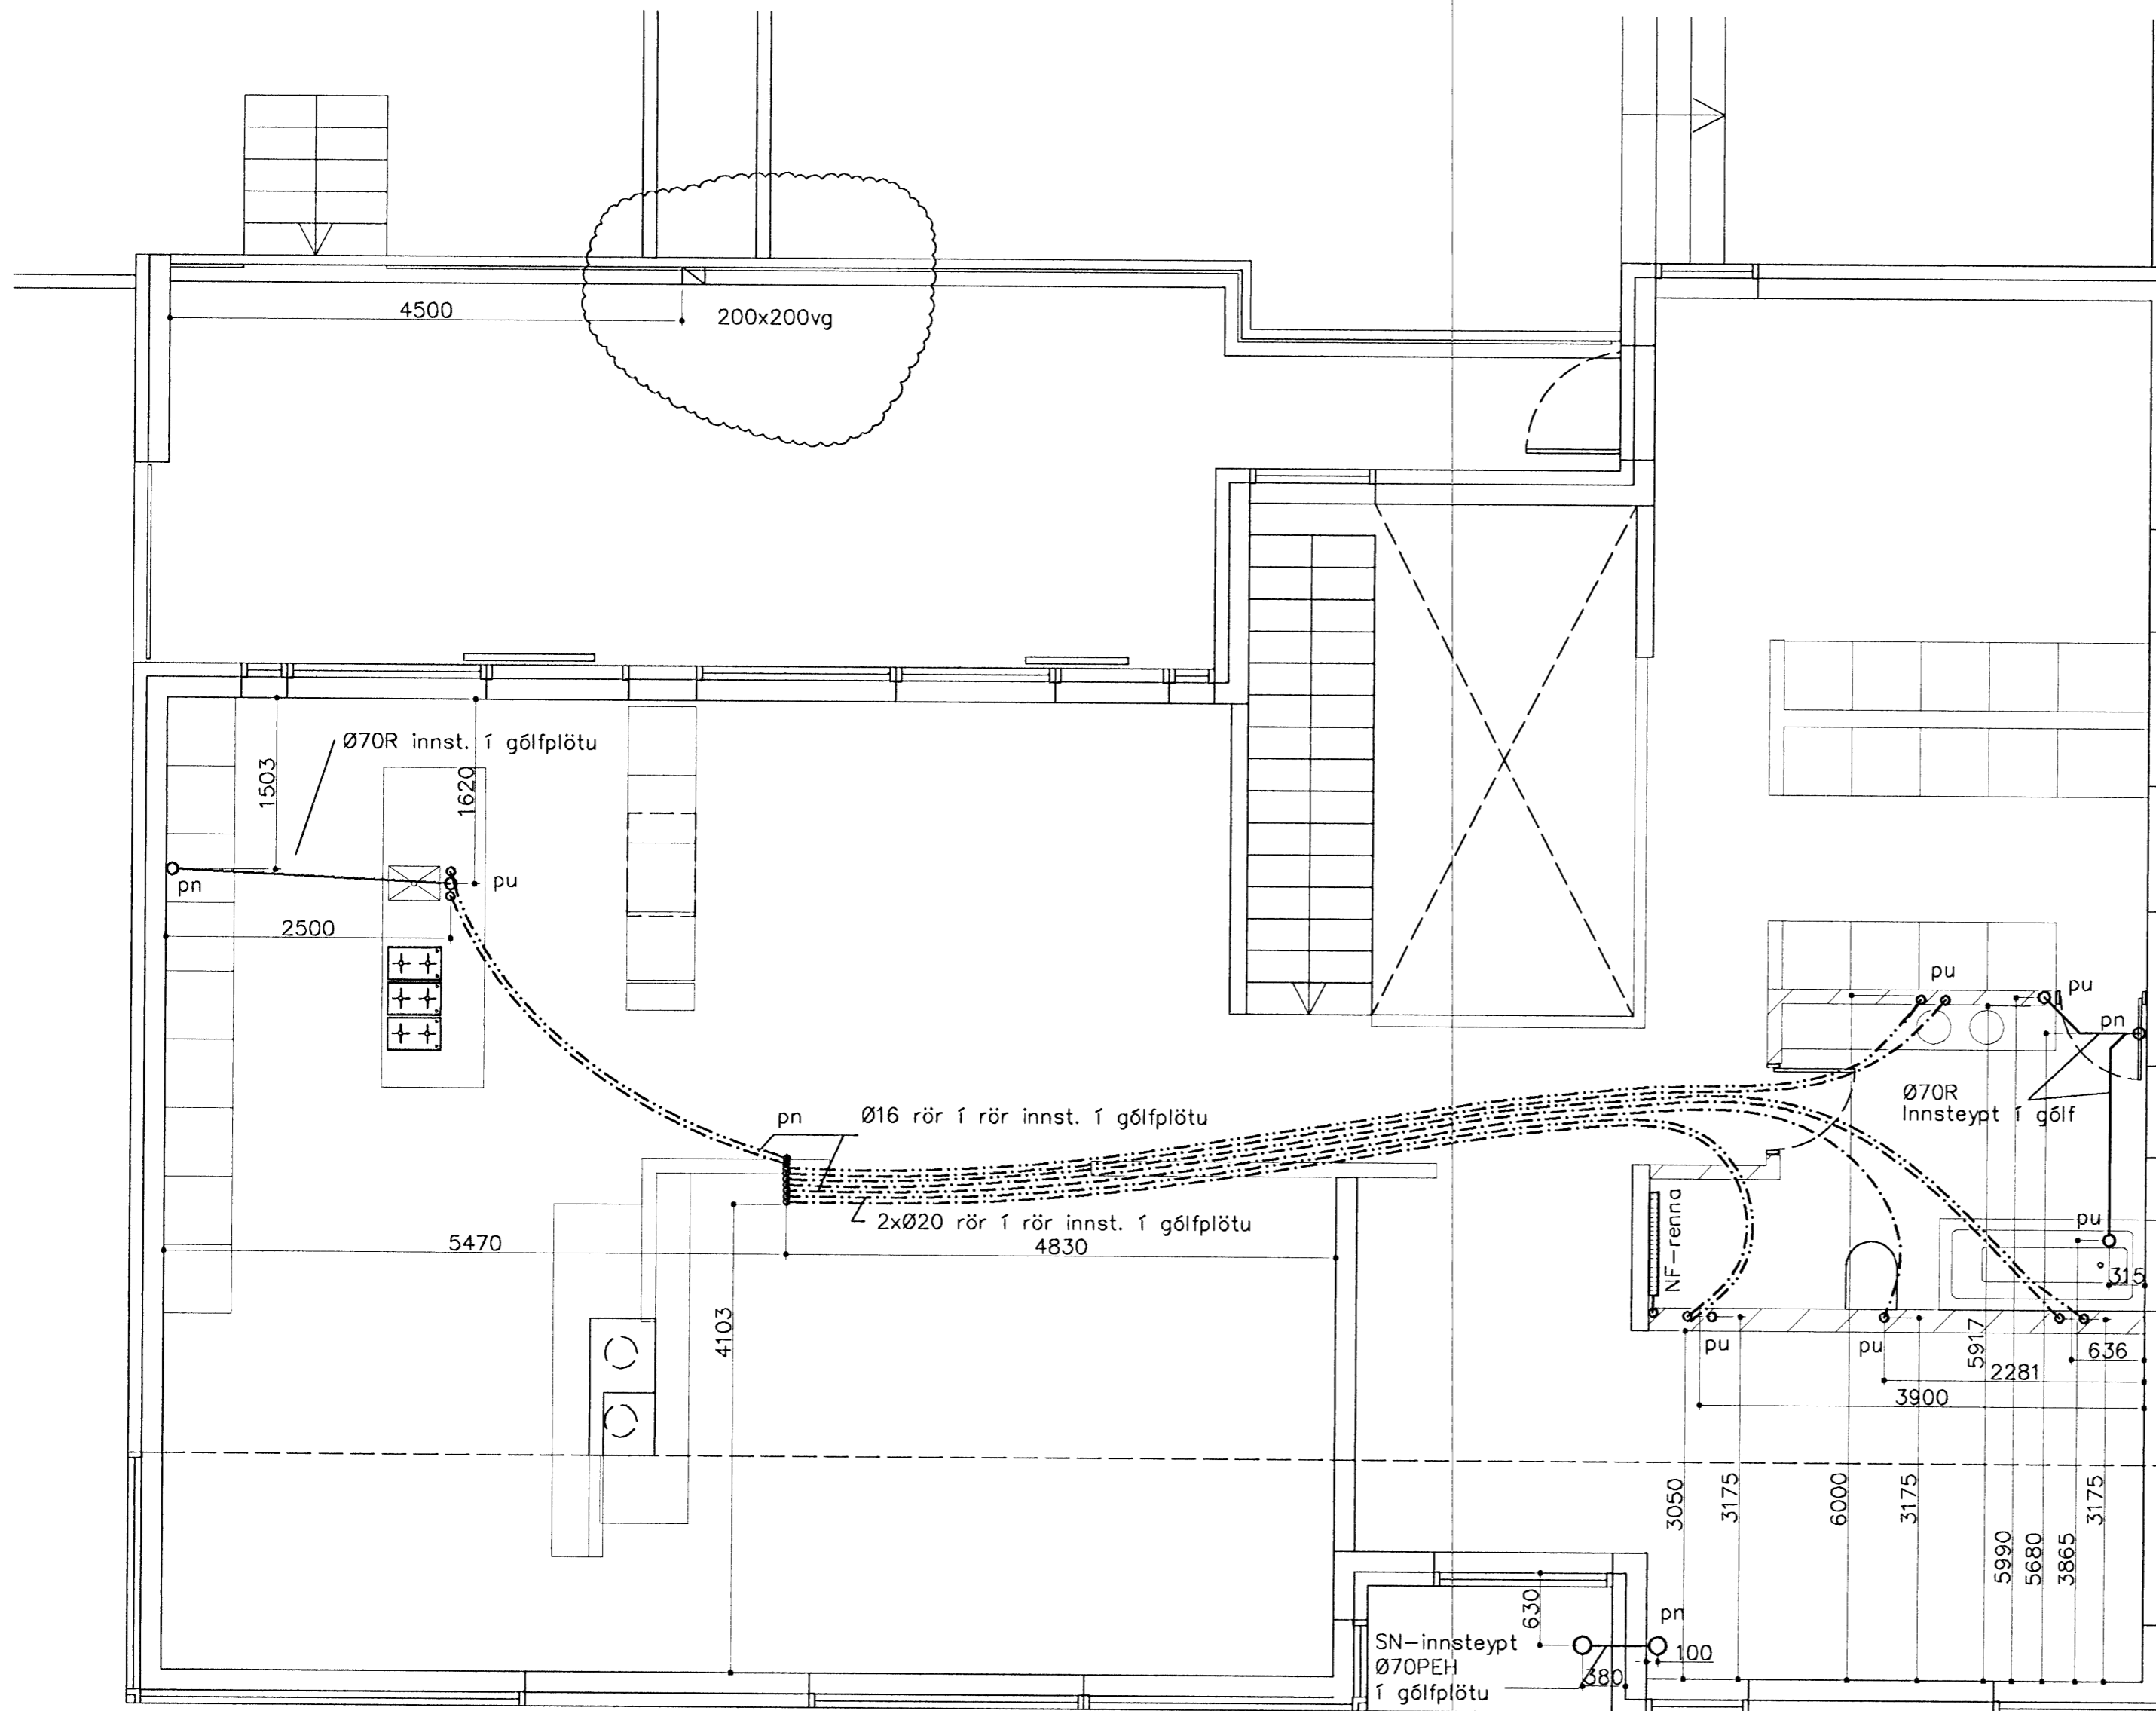

Innsteyptar lagnir.:

Skýring: Neysluvatnslagnir.

Allt vatnslagnarefni skal vera vottað af Rannsóknarstofnun Byggingariðnaðarins í samræmi við byggingarreglugerð og gildandi staðla.

Vatnslagnarefni í gólfum, rör í rör $\text{Ø}16 \times 2,2 / 20 \times 2,0$ PEX rör með þrýstengjum af viðurkenndri gerð skv. DIN 16892/93.

Skýring: Frárennslislagir

Allt efni í frárennslislagir skal vera vottað af Rannsóknarstofnun Byggingariðnaðarins í samræmi við byggingarreglugerð og gildandi staðla.

Innsteyptar frárennslislagir (R) skulu vera úr PP/PEH-þykkveggja (Polypropylen, Polyethylene hljóðlítil rör).

Lagnir einangrist með viðurkenndri ádragseinangun.

Innsteyptar frárennslislagir skulu liggja á milli efri og neðri járngrinda í plötu og skal sérstaklega passa að lagnir hafi min. 20 prómill halla í steypu (2cm/m) niður/ frá tækjum.

Skýring: gataplan

- vg: við gólf
- vi: við loft
- ⊗ Gat í plötu
- ⊘ Gat í vegg
- ▬ þynning í vegg

Breytingar			SKÓGARÁS L. HAFNARF.
Nr.	Dags.	Nafn	
			Verkfræðistofa Þráinn & Benedikt Laugavegi 178, 105 Rvk. Sími: 553 1770, 588 7775, Fax: 588-7701 Netfang: verkfræðistofa@verkfræðistofa.is
			HBS T BD S M 1:60/600/20 Nr. P201
			Dags. Mat 07 090638-4839 080149-3609
			Innsteyptar lagnir í milliplötu + gataplan eh.

[Handwritten signature]