



ÚTLIT AUSTUR
 MKV 1:100

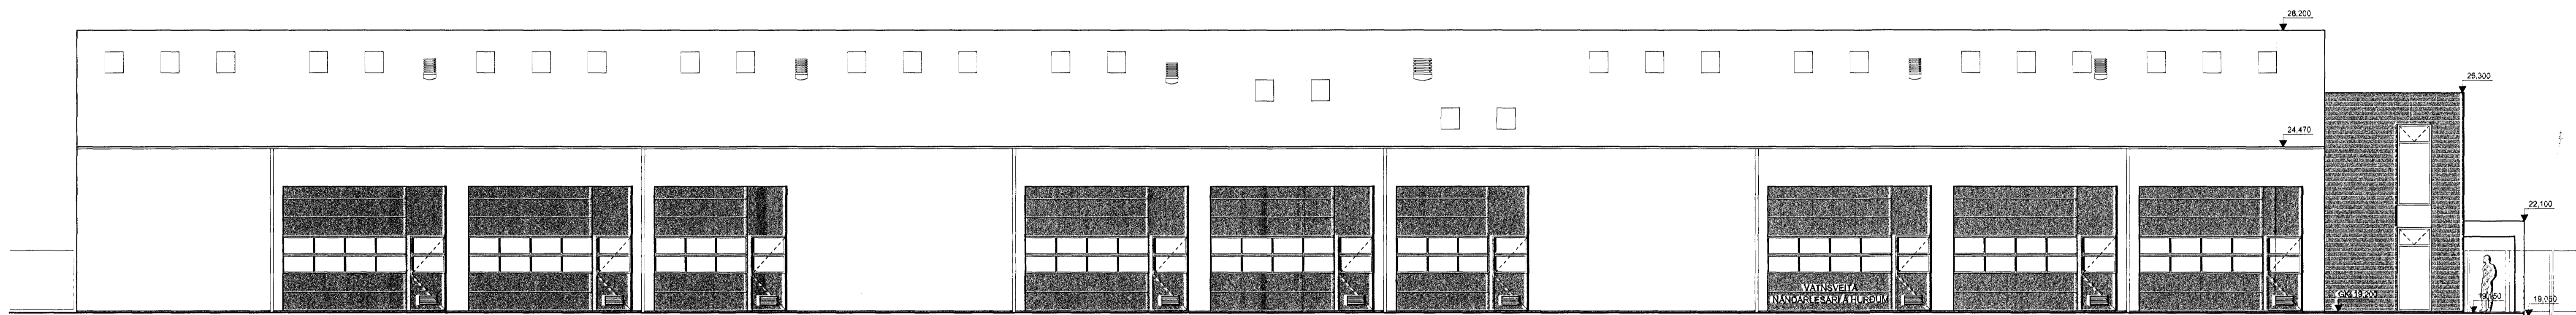

ÚTLIT VESTUR
 MKV 1:100

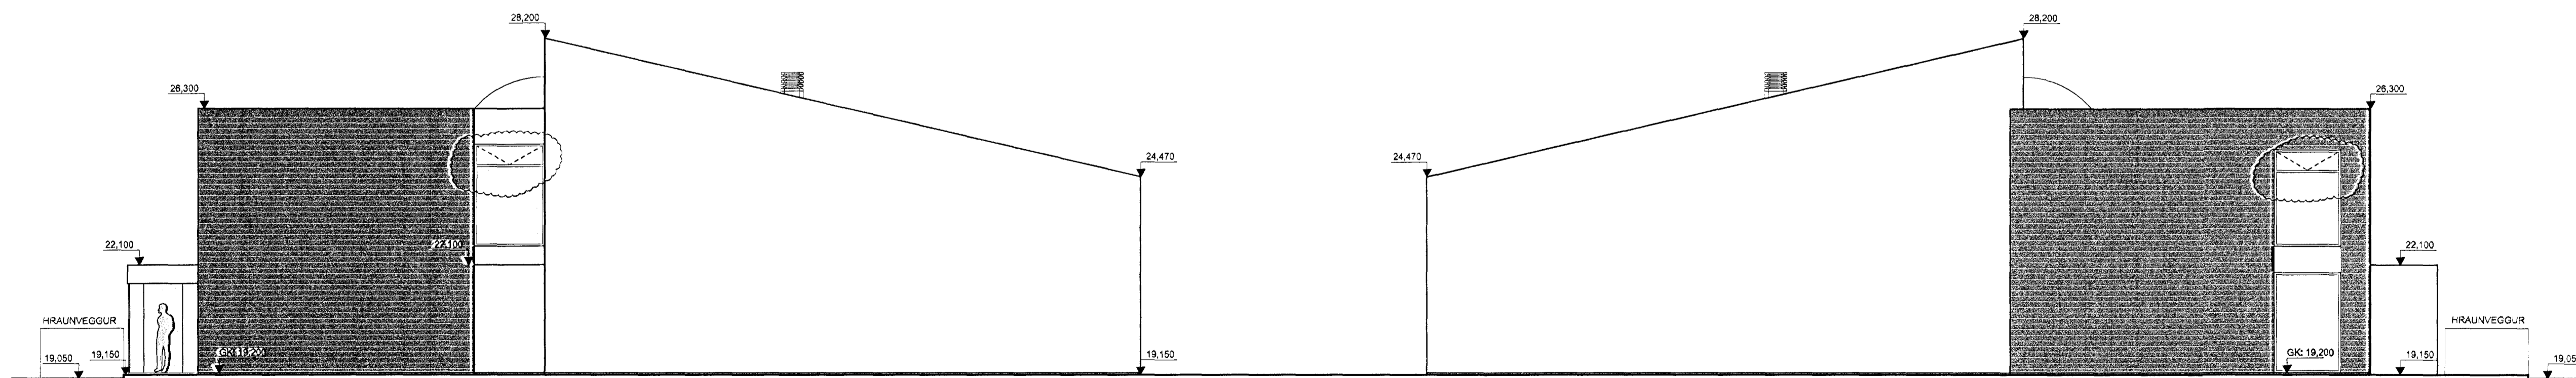

ÚTLIT SUÐUR
 MKV 1:100

ÚTLIT NORDUR
 MKV 1:100

02	21.02.13	GS	Breyting á gluggum suður og norðurgætt SE	21.02.13
01	05.05.09	GS/BS	Reyndartekning	SH 05.05.09
00	12.06.07	GS/SBJ	Byggingarfylling	SH 12.06.07
B	05.06.07	GS/SBJ	Rýni og samþykki verkkaupa	GÖS 05.06.07
A	01.06.07	GS/SBJ	Innitryni	SH 04.06.07
Úg	Daga	Teikn.	Skýfing / breyting	Samþ. af Daga.

FASTEIGNAFÉLAG HAFNARFJARDAR
 FRAMVÆMDARSVIÐ HAFNARFJARDAR

NORÐURHELLA 2
 Landnúmer: 204715
 Stgr. 1400-1-66350020, Mhl. 01

0651

ADALUPPDRÁTTUR

REYNDARTEIKNING

ÚTLIT

MKV: 1:100

TEIKNAD: GS/BS

ÚTGAFA DAGS: 21.02.13

STÖFN. DAGS: 01.06.07

BLADSTÆRD: A1

0651_0-(99)-A-306

ÚTGÁFA 02

Jón Ólafur Ólafsson FAI
 KÍ 099603-4059

Stigurbur Einarsson FAI
 KÍ 110457-2789

Stigurbur Harðarson FAI
 KÍ 030446-3999

BATTERÍÐ
 ARKITEKTUR

KÍ 521291-1259
 Trönuhéraun 1
 220 Hafnarfirði

S: 54 54 700 F: 54 54 701
 Netfang: batterid@arkitekt.is
 Heimasíða: www.arkitekt.is

© BATTERÍÐ EHF
 ÖLL AFRÖG OG AFRITUN TEIKNINGARÁB HILTA EÐA Í HÉLD GR HÆB SKRIFLEGA LEYTIHÖFUNDA