


GRUNNMYND 2. HÆÐAR  
1:100

Samþykkt þann  
07 MARS 2013  
Byggingafulltrúinn í Hafnarfirði  
F.h. Brynjar Rafn Ólafsson

- TÁKN Á ELDVARNARUPPDRETTI
- (R) REYKSKYNJARI
  - (R) REYKLOSUN
  - (BS1) BRUNASAMSTEDA
  - ELDTUFJANDI VEGGUR
  - EI-CS30 HURDIR: C = SJÁLFLOKANDI  
S = REYKÞÉTT
  - UT → MERKTUR OG NEYDARLÝSTUR ÖTANGUR
  - BRUNASLANGA
  - STJÓRNSTÖÐ BRUNAVIÐVÖRUNARKERFIS
- VÉLREN LOFTRÆSTING ER UM ALLT HÚS. REYKSKYNJARAR ERU Í HVERJU HERBERGI TENGDIR SJÁLFRIRKU BRUNAVIÐVÖRUNARKERFI.

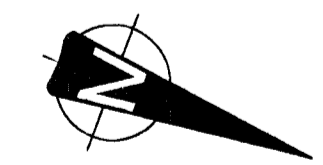

HEILBRIGÐISEFTIRLIT  
HAFNARFARÐAR-  
OG KOPAVOGSSVÆÐIS  
22.02.2013

- BREYTT
- 1) 29.05.07 Breyting innanhúss á vinnusalur og átítti. DK
  - 2) 27.10.10 Reyndartekningar af húsinu DK
  - 3) 18.02.13 Húsvandabíðá breytt í skrifstofu DK

HEIT VERK

**Selhella 3**

221, Hafnarfirði

HEIT TEIKNINGAR  
GRUNNMYND 2. HÆÐAR  
SKALDAGUR: 23.11.2006  
SKALDAGUR: 23.11.2006  
TEIKN. NÚM.: 03

TEIKNISTOFAN H.R. ehf  
Húsbýggingar og ráðgjöf  
Dávíð Karl Karlsson  
Byggingafræðingur BFI  
Nefurás 2, 110 Reykjavík

SÍMI & FAX: 517 3640  
ÖSKV. 894 3029  
E-MAIL: dvk@hnet.is  
KT: 231256-2539

Yfirfarið af brunnvörðum  
21.1.2013

G=17,40

G=17,25