



Samþykkt bann  
 07 MARS 2013  
 Byggingafulltrúinn í Hafnarfirði  
 F.h. Brynjar Rafn Ólafsson

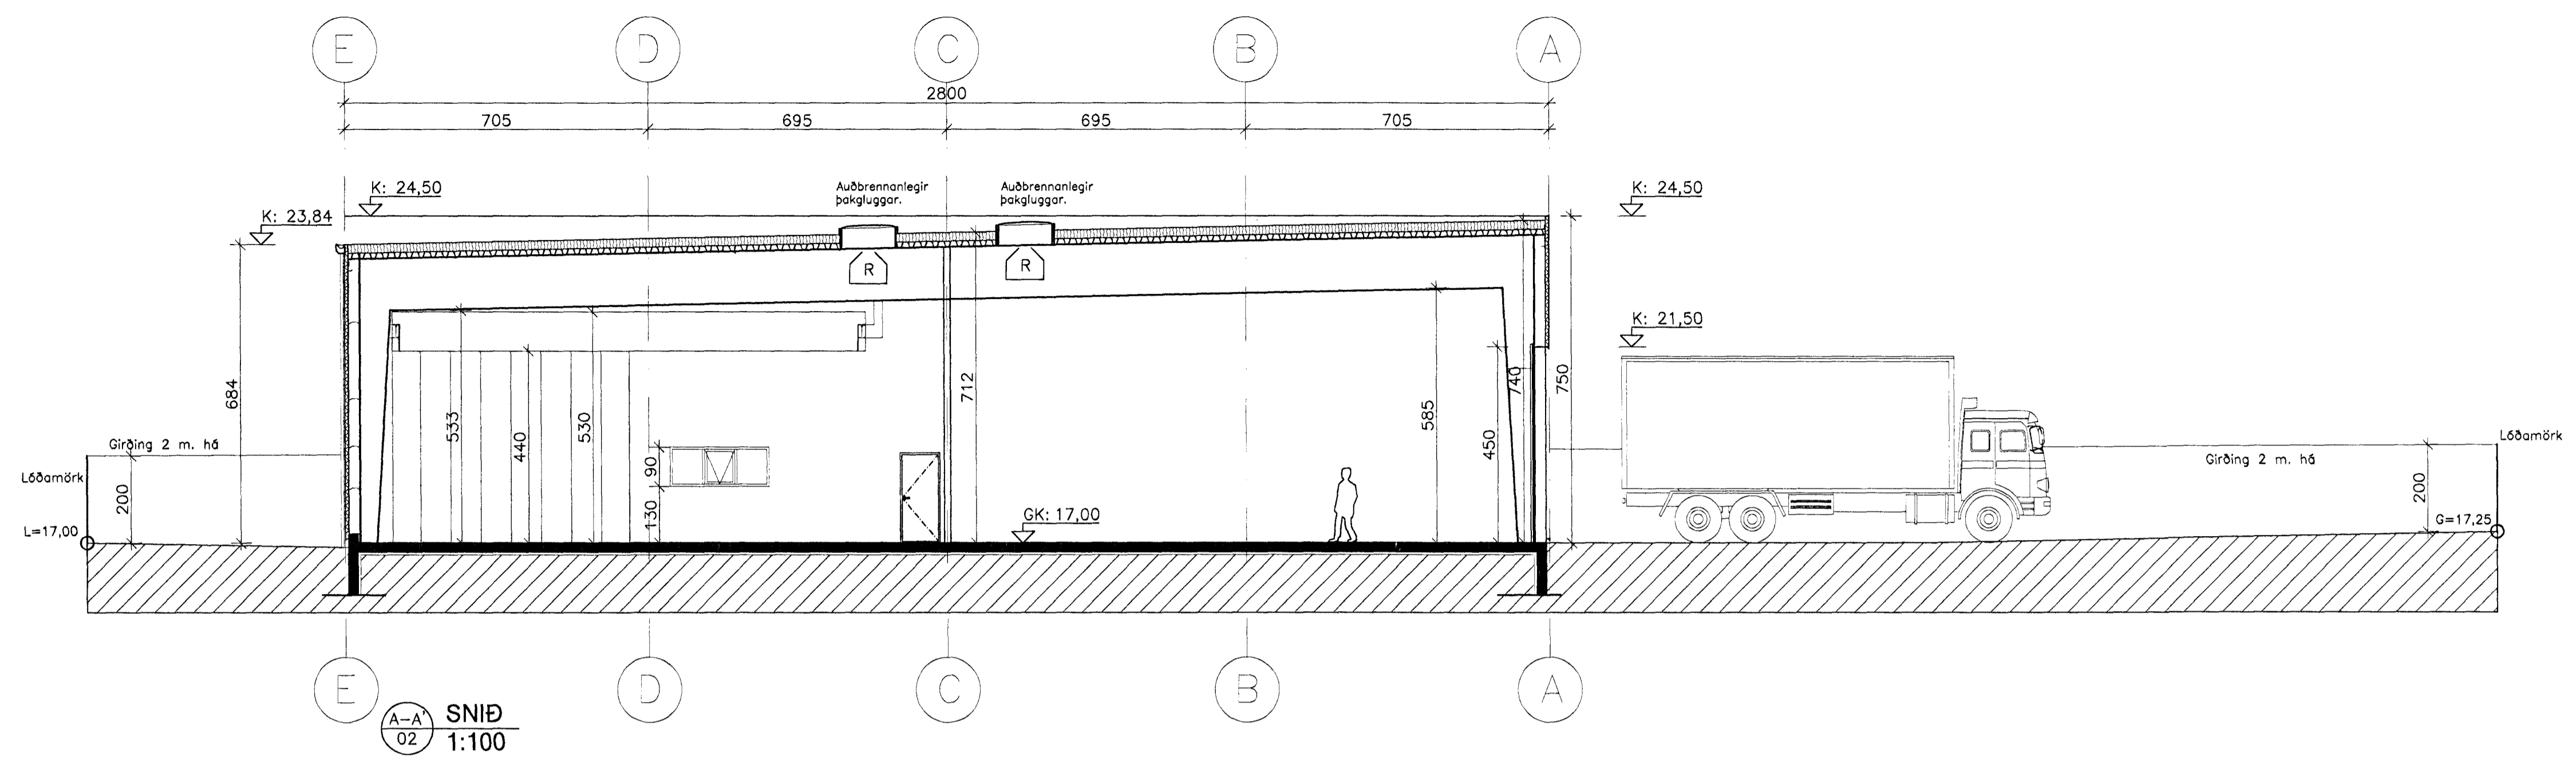

TÁKN Á ELDVARNARUPPRÆTTI

- REYKSKYNJARI
- REYKLOSUN
- BRUNASAMSTEDA
- ELDTEFJANDI VEGGUR
- HURDIR: C = SJÁLFLOKANDI  
S = REYKÞÉTT
- MERKTUR OG NEYDARLÝSTUR ÓTGANGUR
- BRUNASLANGA
- STJÓRNSTÖÐ BRUNAVIÐVÖRUNARKERFIS

VÉLRÉN LOFTRÆSTING ER UM ALLT HÚS. REYKSKYNJARAR ERU Í HVERJU HERBERGI TENGDIR SJÁLFVIRKU BRUNAVIÐVÖRUNARKERFI.

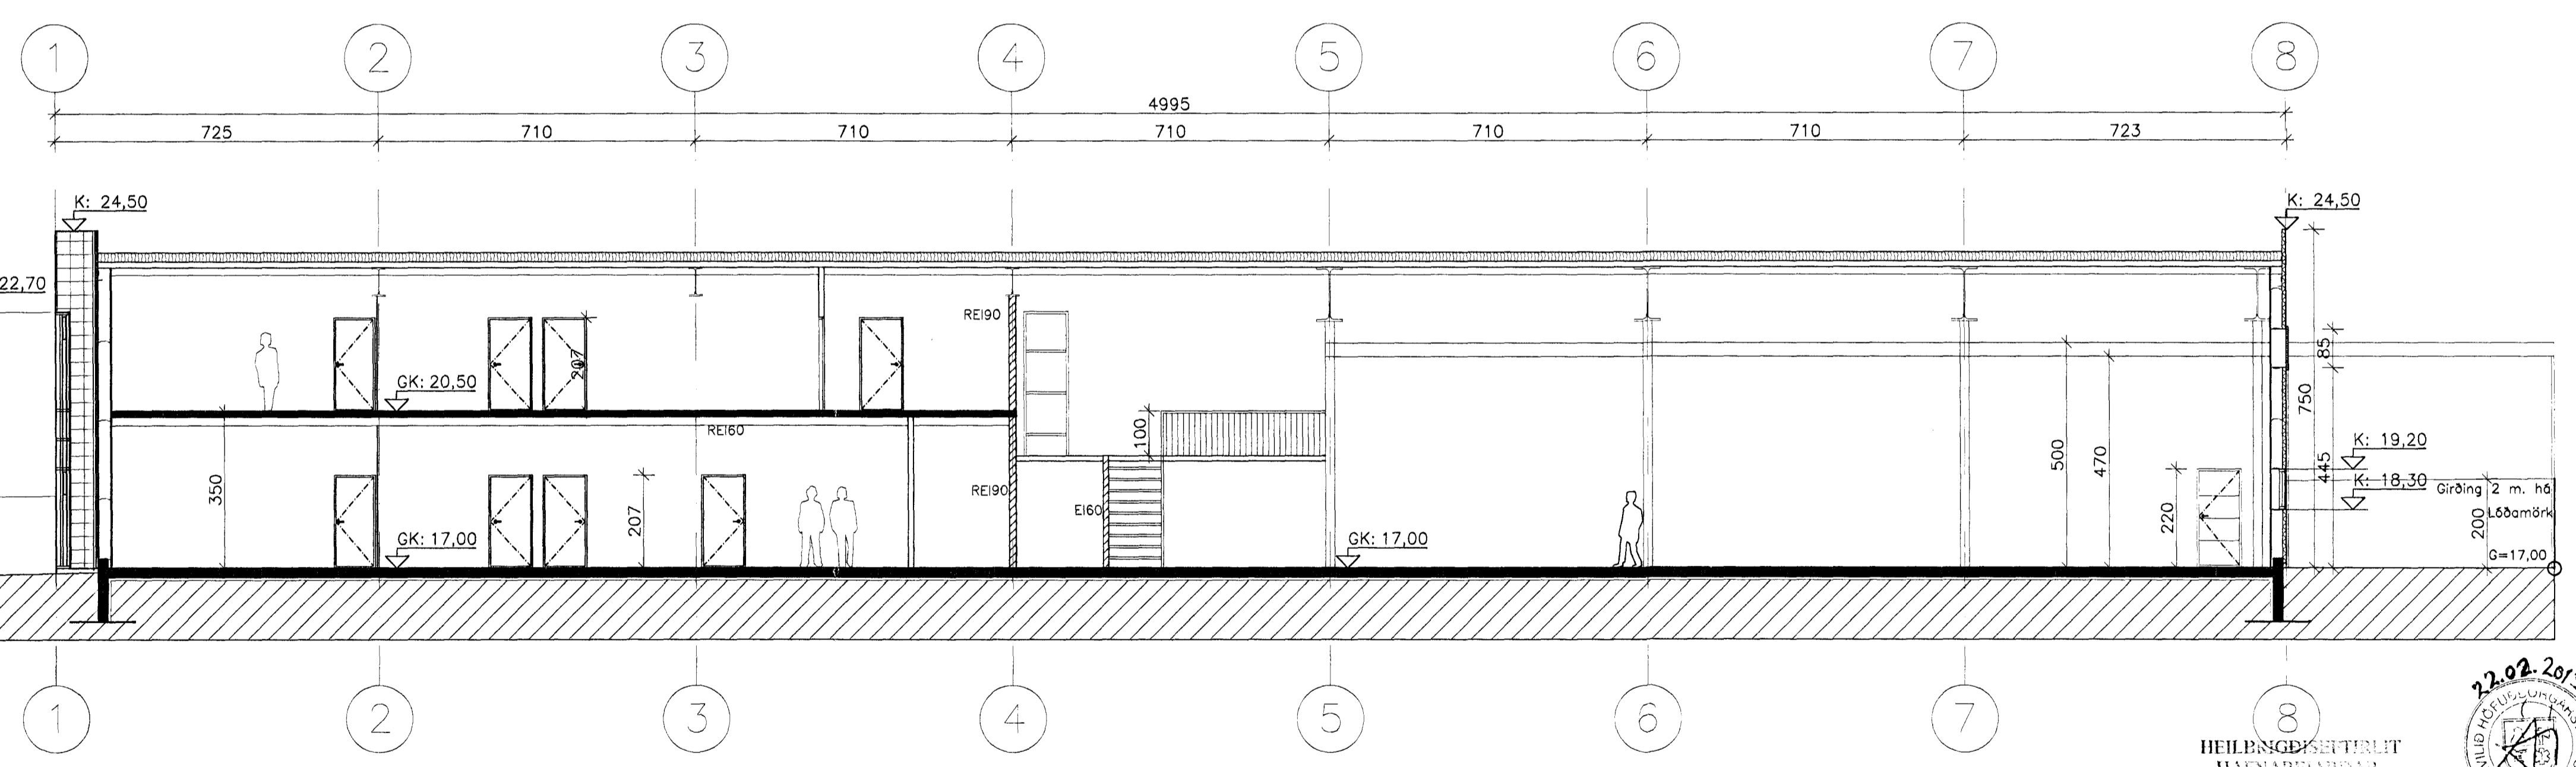

22.02.2013  
 HEILINGDISETTILIT  
 HAFNARFIRÐI  
 OG KÖRN GÖSSVÉÐIS  
 G. H. Ólafsson  
 22.02.2013

- BREYTT
- 1) 29.05.07 Breyting innanhúss 6 vinnulosa og gífti DK
  - 2) 27.10.10 Reyndartekningar af húsinu DK
  - 3) 18.02.13 Húsvanbætur breytt í skrifstofu DK

**Selhella 3**  
**221, Hafnarfirði**

HEIT TÆKNINGAR: SNEIDINGAR  
 KVAÐI: 1:100

SKAÐA: DKK  
 TÆKNINGAR: 097  
 BREYTINGAR: 00  
 DÁGG: 23.11.2006  
 SAMBYKKT: 05

TEIKNISTOFAN H.R. ehf  
 Húsbýggingar og ráðgjöf  
 Davíð Karlsson  
 Byggingafræðingur BFI  
 Næfurás 2, 110 Reykjavík

SÍMI & FAX: 517 3640  
 GSM: 694 3029  
 E-MAIL: ok@teiknistofan.is  
 KT: 231299-2539

Yfirfarið af brunaþingnum  
 21.2.2017