


Samþykkt þann

23. apríl 2013

Byggingafrúnni í Hafnarfirði  
F.A. Hrólfur S. Gunnlaugsson

UNDIRRITUN SAMRÆMINGARÞÖNNUÐAR

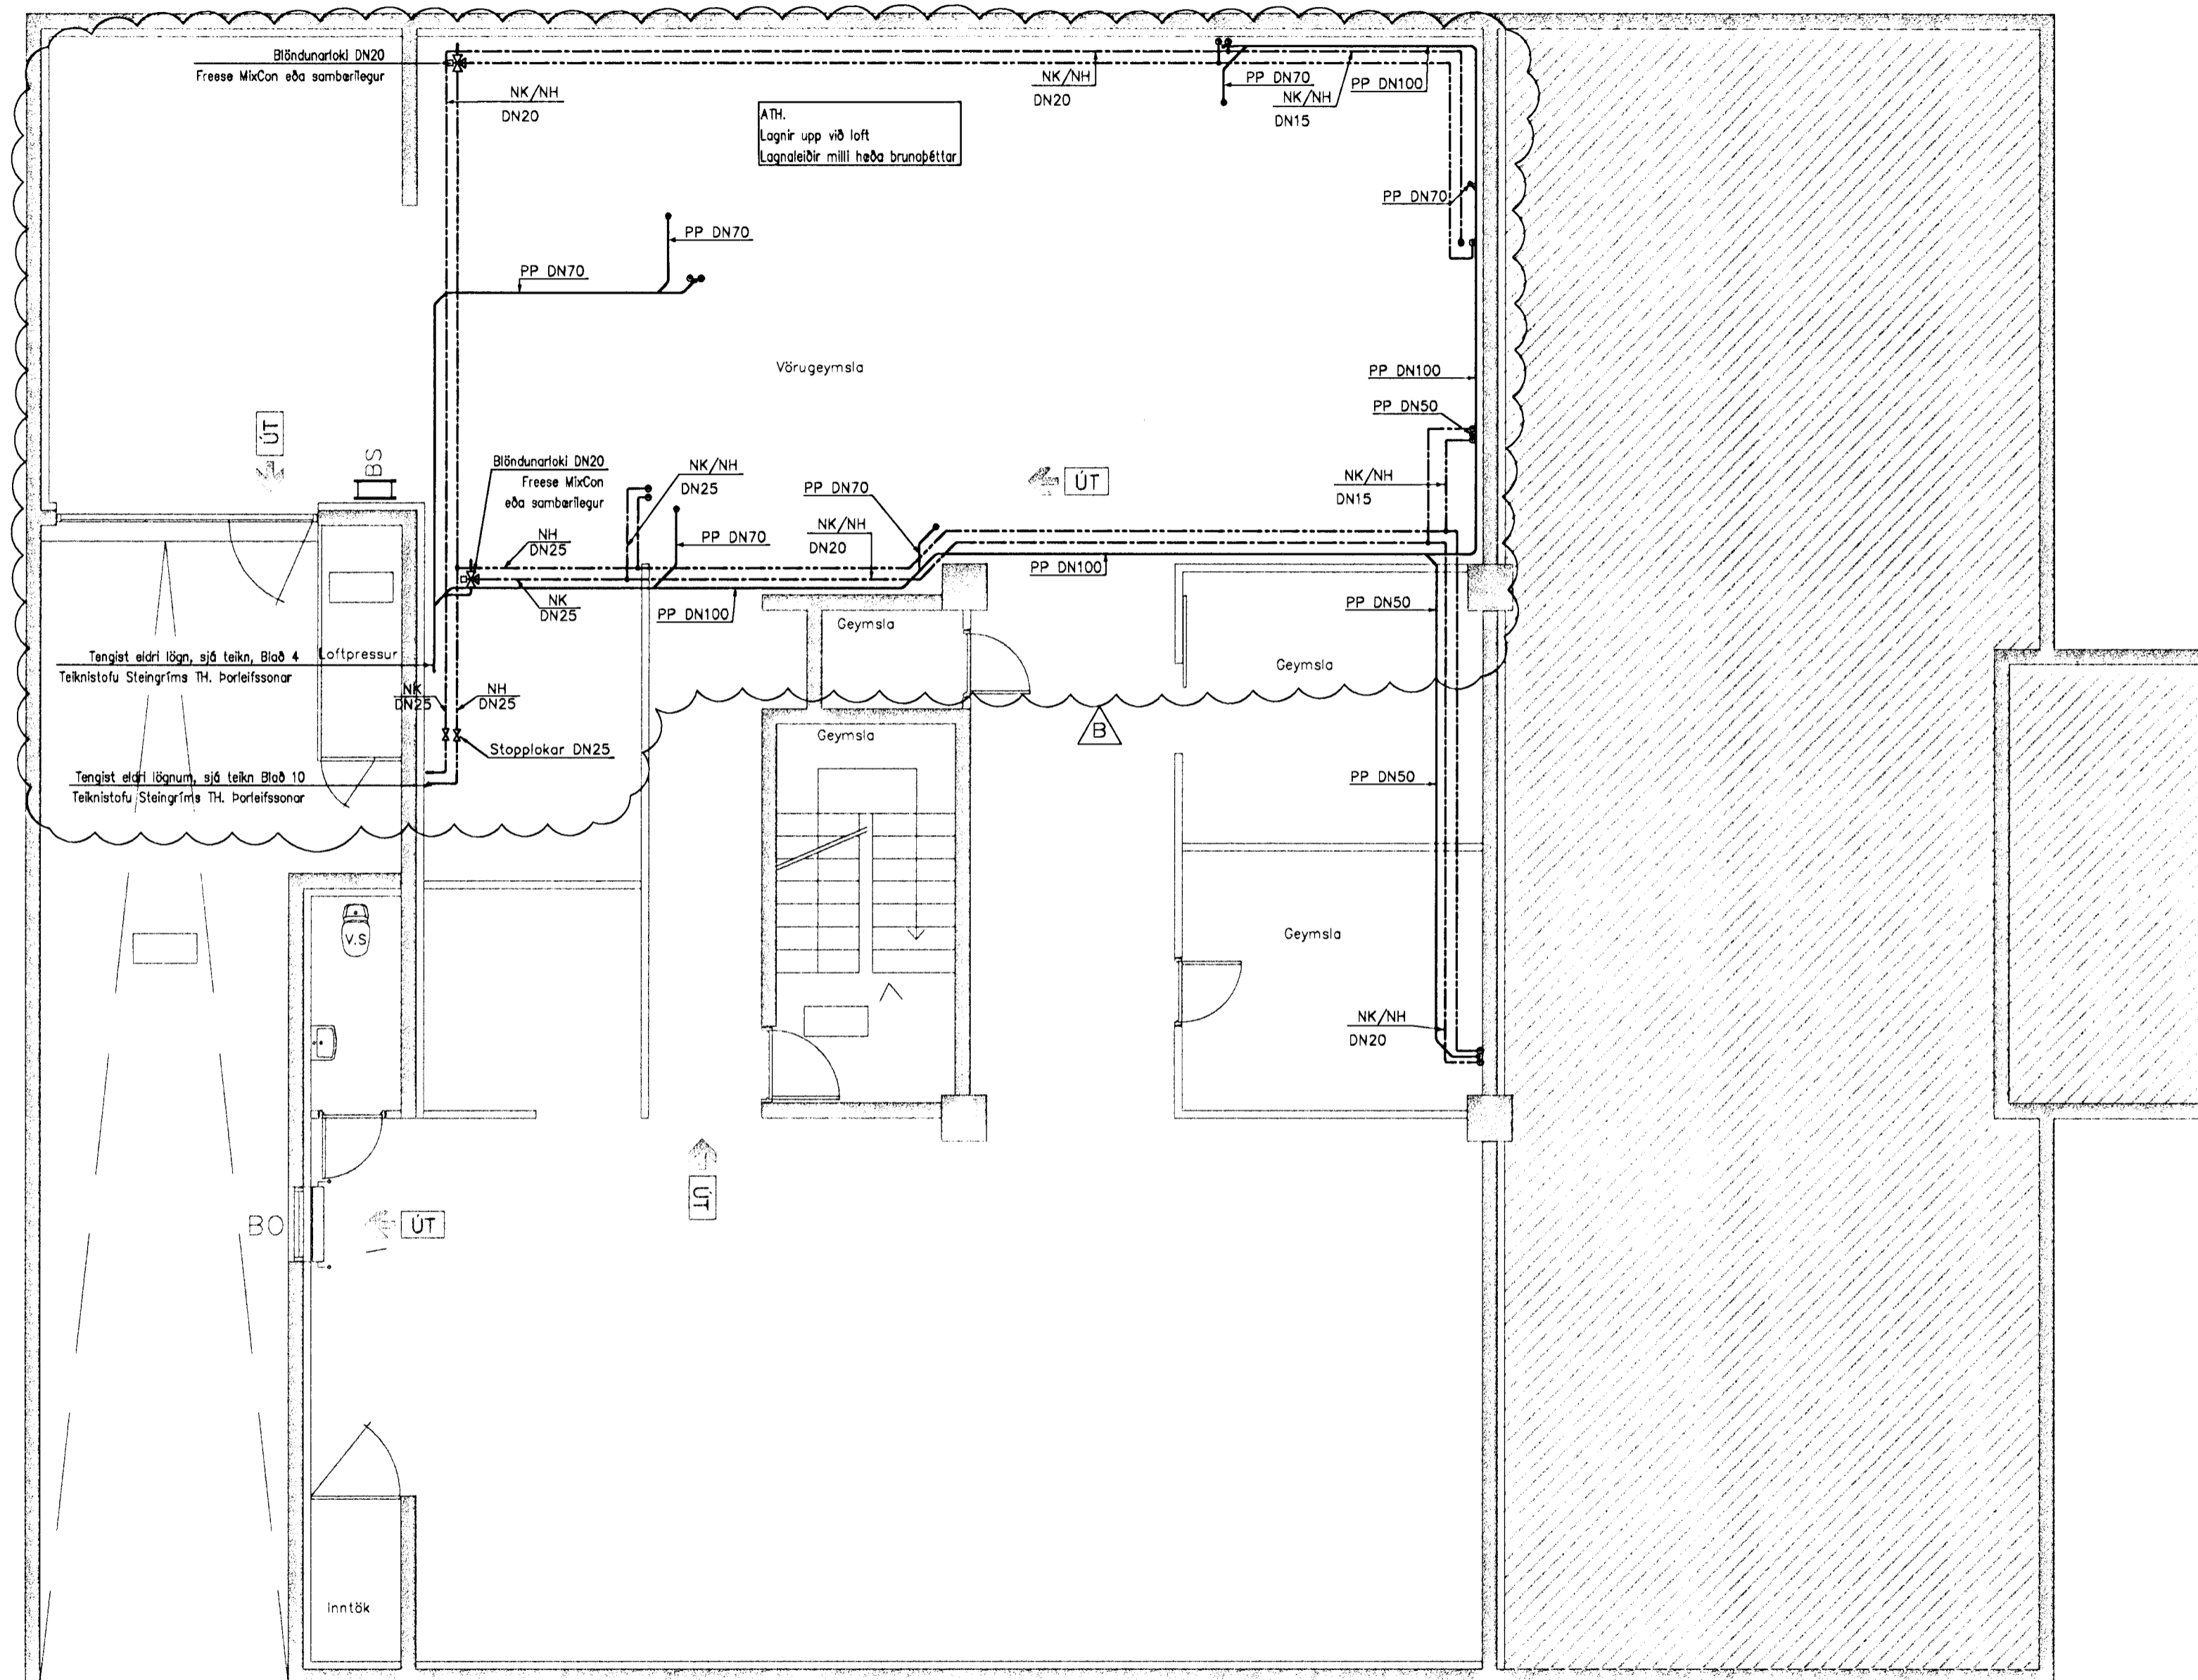

SKÝRINGAR

- Neysluvatn kalt (NK)
- ..... Neysluvatn heitt (NH)
- Skolplagnir



www.verkis.is - sími: +354 422 8000

SAMÞYKKT: *Hásigi Hrólfsson*  
190765 3349

B 2013-01-25 Lagnaleiðum breytt ÞJK ÞJK HOH HOH

A 2013-01-15 VERKTEIKNING ÞJK ÞJK HOH HOH

ÚTG DAGS SKÝRINGAR TEIÐ HANN RÝNT SAMÞ

BÆJARHRAUN 16, HAFNARFJÖRÐUR  
SAFFRAN  
Lagnaleiðir  
Hreinlætislagirnir  
Grunnmynd, kjallart

VERKFRANG 12153 TEIKNING M40.001 B