


Samþykkt þann
24. apríl 2013
Byggingafullnámni í Hafnarfirði
Fst. Yfirfarar S. Gunnlaugsson

Undirskrift samræmingarhönnuðar

Lykilmynd

Grunnmynd 2. hæðar 1:50

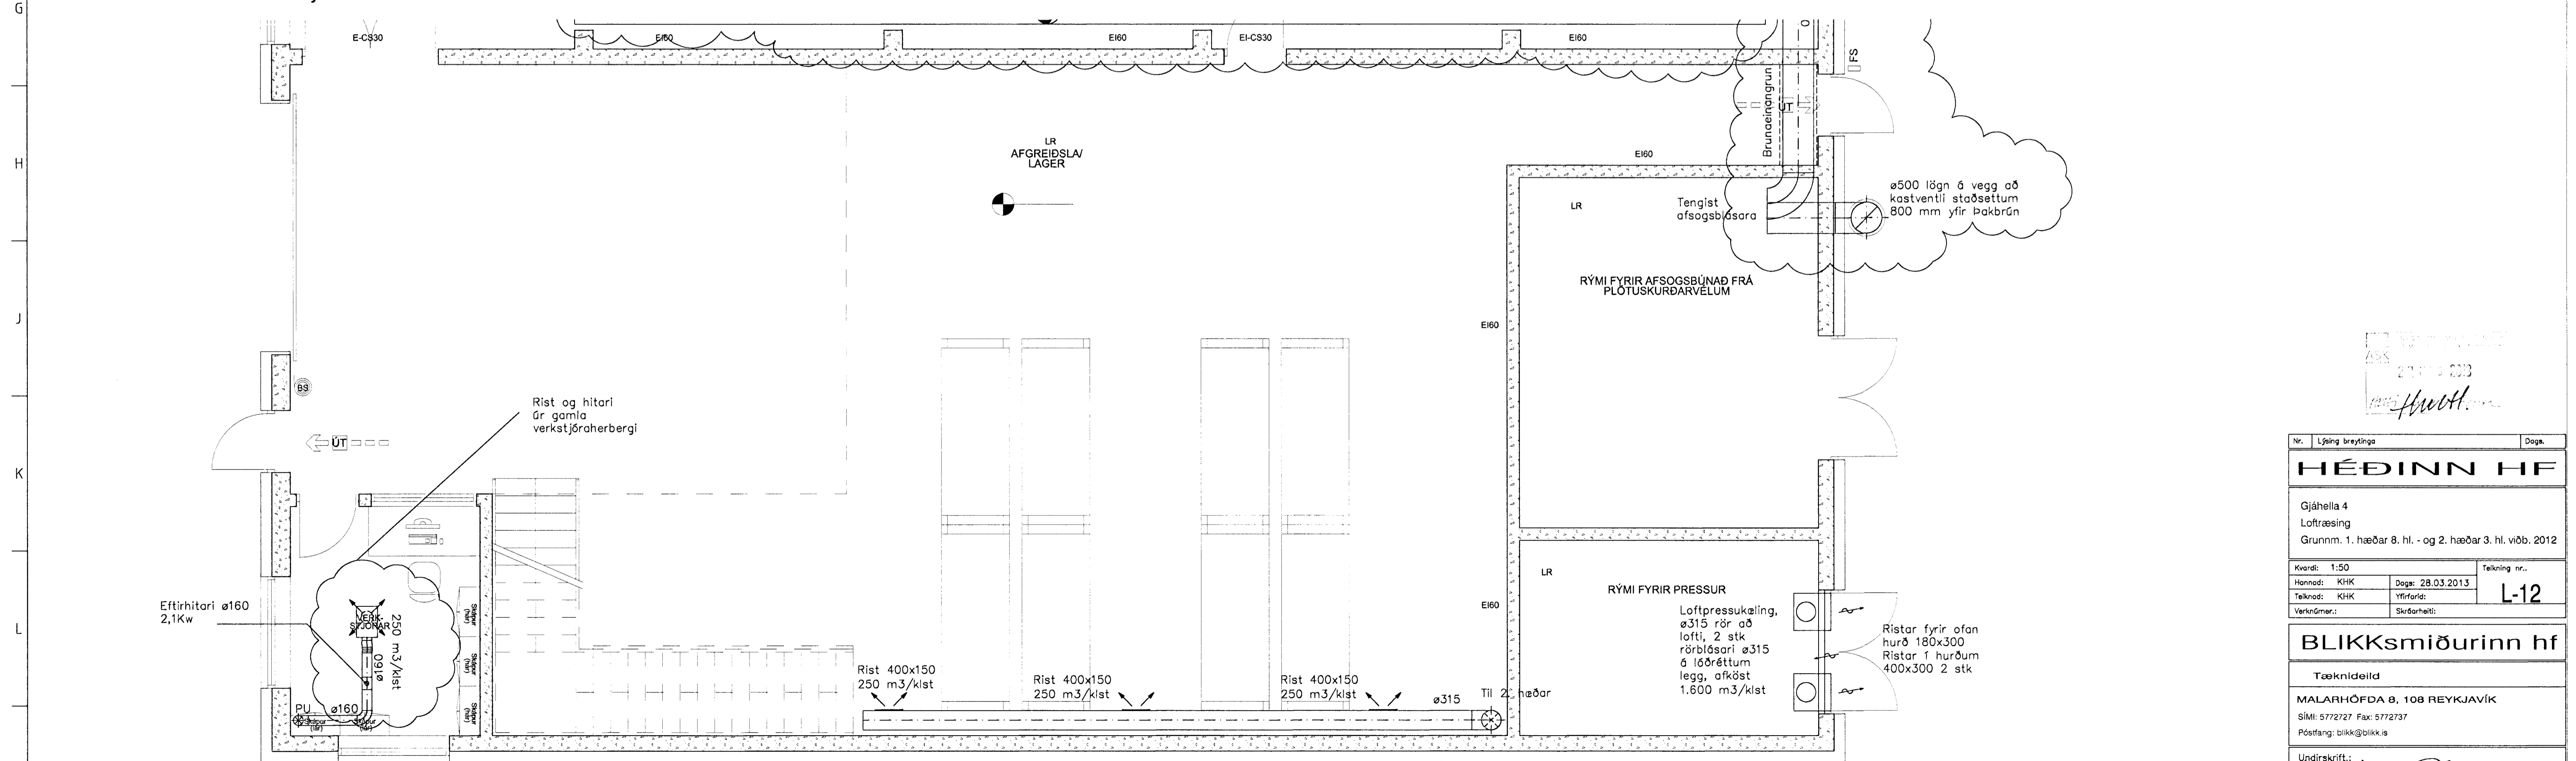

Grunnmynd 1. hæðar 1:50

Nr. | Lýsing breytinga | Daga.

HÉÐINN HF

Gjáheila 4
Loftþræsing
Grunnm. 1. hæðar 8. hl. - og 2. hæðar 3. hl. viðb. 2012

Kvæði: 1:50 | Teikning nr.:
Hönnuð: KHK | Daga: 28.03.2013 | L-12
Teiknuð: KHK | Yfirfori:
Verktömrar: | Stærðarhelti:

BLIKKsmiðurinn hf

Tæknideild

MALARIHÓFDA 8, 108 REYKJAVÍK
Sími: 5772727 Fax: 5772737
Póstfang: blikk@blikk.is

Undirskrift:
[Signature]
ID 19.12.12-2204

Ath: Teikning í A1