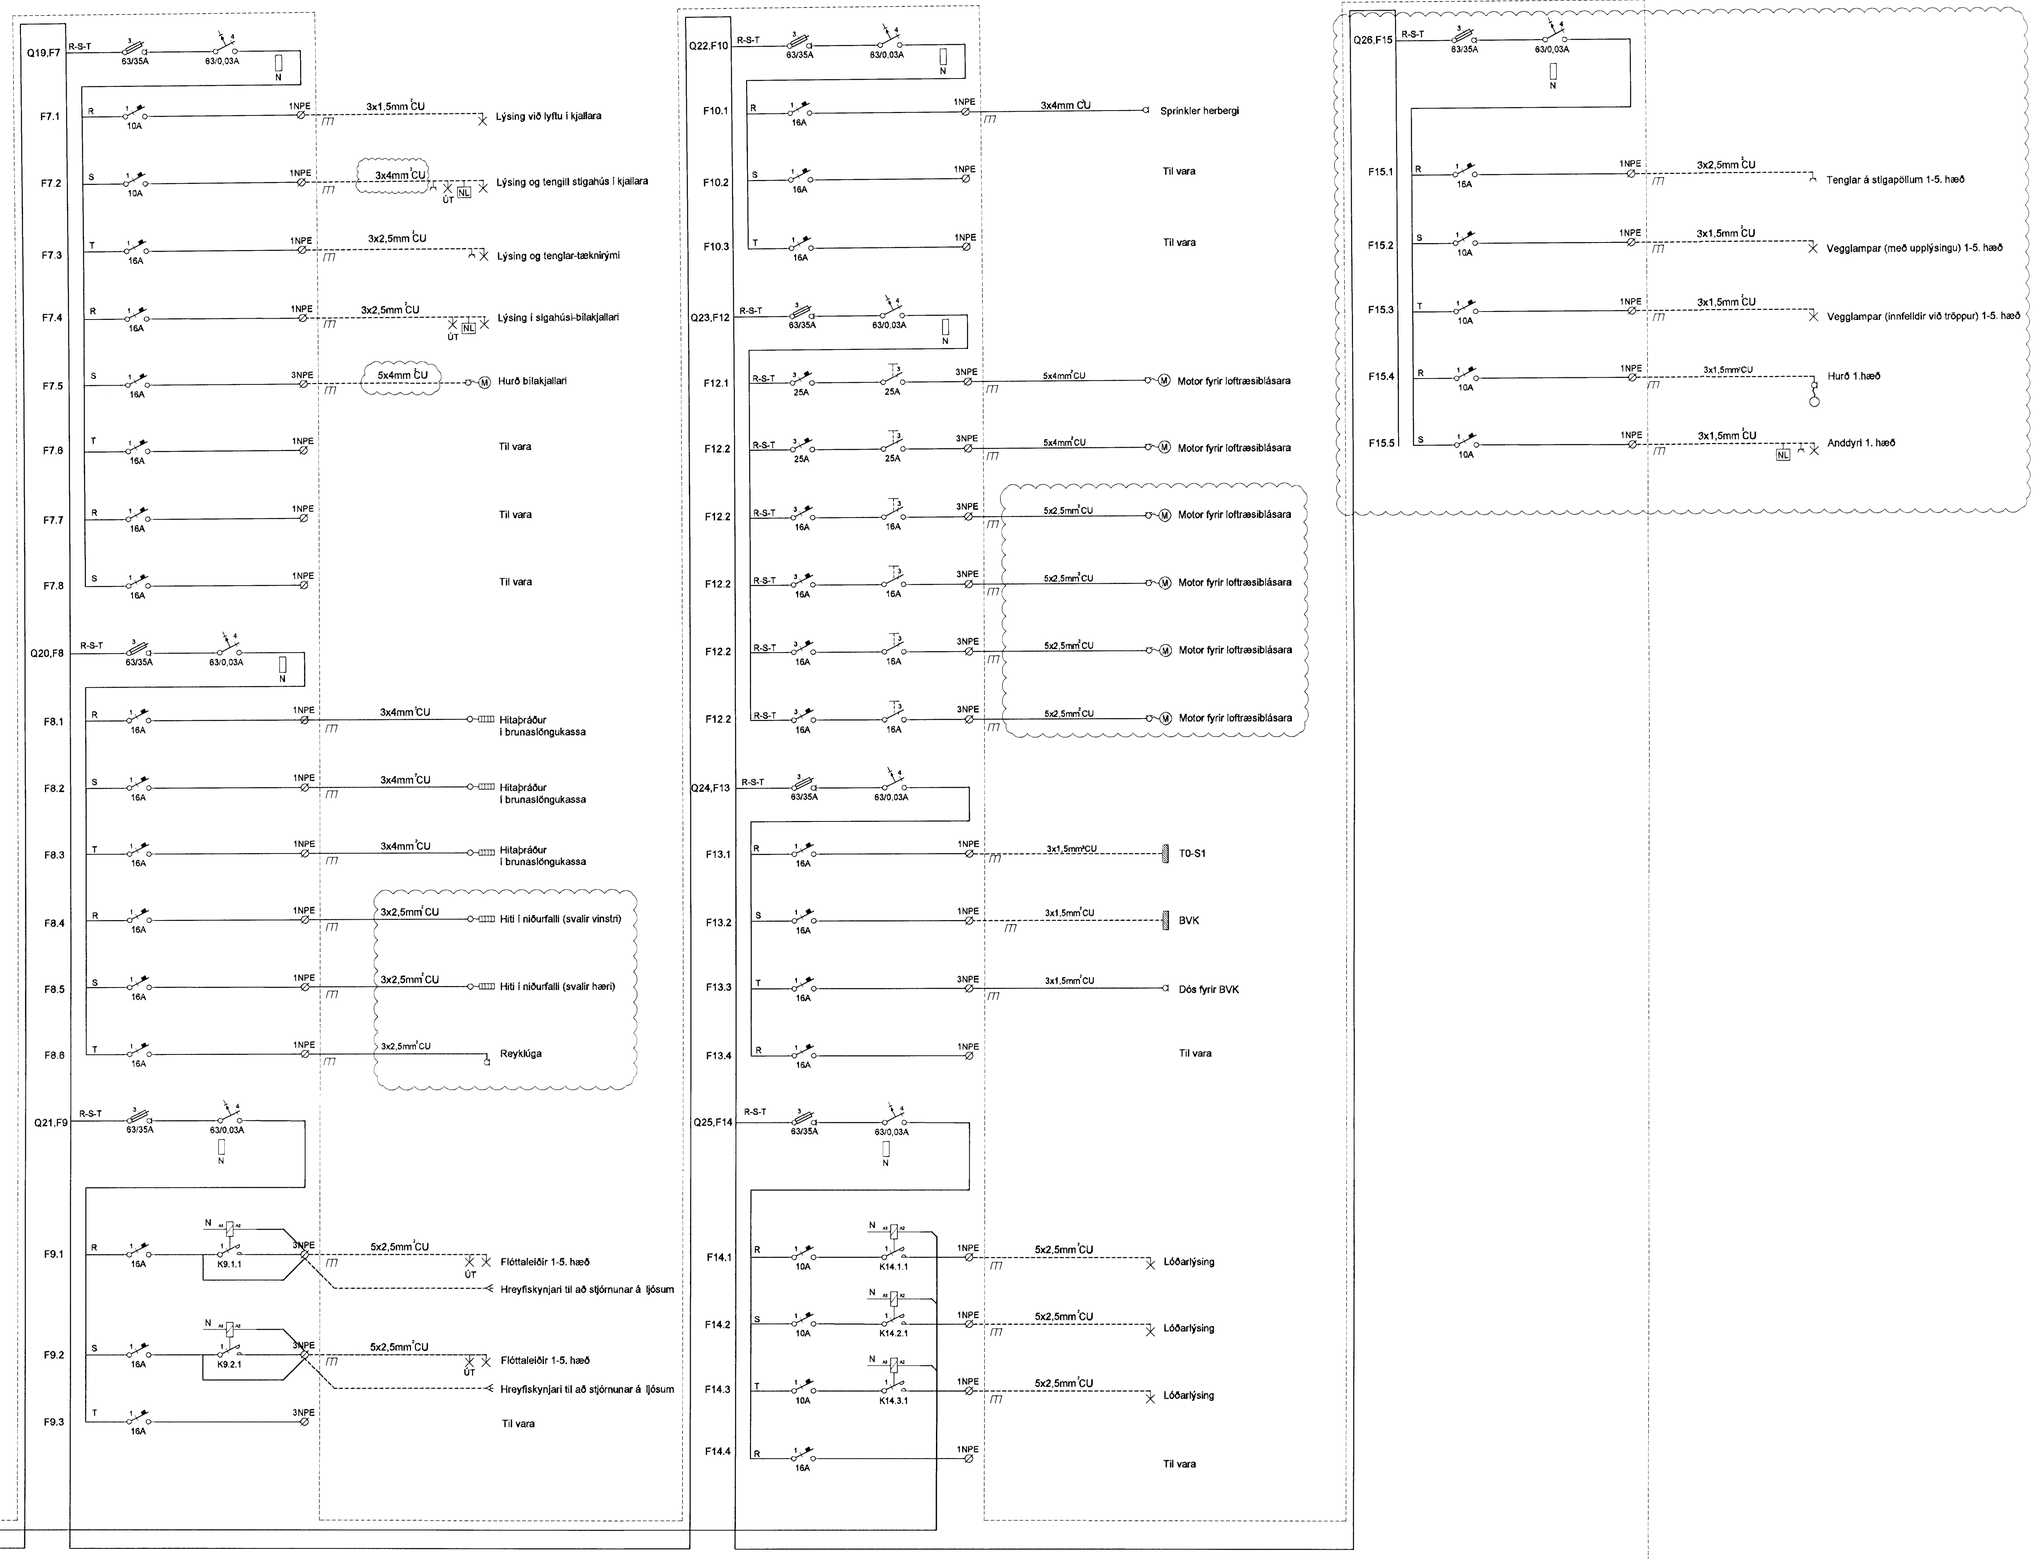

Byggingafulltrúi Hafnarfjarðar
Móttekið þann
30 APR 2013

DALSHRAUN 3

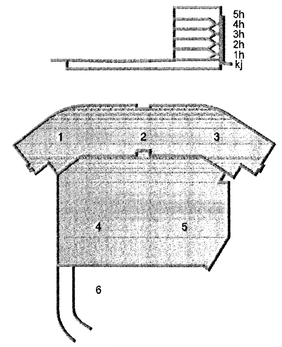

A 16.04.13 Aðlögun að breyttum grunnum BSG/ÖG

Útg. Dags. Skýring Hannað/Yfirfarið

VSB
VERKFRÆÐISTOFA
BÆJARHRAUN 20 • 220 HAFNARFJÖRÐUR • KENNIT. 710796-2899
vsb@vsb.is • Sími 585 8600 • Fax 585 8610 • www.vsb.is

Áritun sérhönnuðar
Örn Guðmundsson
Kt: 220961 2739 • orn@vsb.is

Verkheiti
DALSHRAUN 3
HAFNARFIRÐI

Verkhluti
Rafkerfi
Einlínumynd
Aðaltafla T0-A1

Hannað	Teiknað	Yfirfarið	Kvarði	Síða
VD	VD	BSG	/ A1	-

Dags.	Verkefni	Teikning	Útgáfa
24.06.2008	07244	R6 602	A

V:\2007\07244\IT\07244-Dalshraun 3\Sheets\R6\07244-R6-Einlinumynd.dwg