



Brunaviðvörn í verkstæðisrymum er í stökkaskynjum í loftræstikerfi húnsins

Byggingafultrúi Hafnarfjarðar
Móttekið þann
30 APR 2013
GS

ADALHÖNNUNUR

03. APR 2013

ÚTS. DAGS.	ÚTGAFUFERILL	HANNAÐ	TEKNI YFIRF.
B1: 22.03.2013	Reyndartekningar		

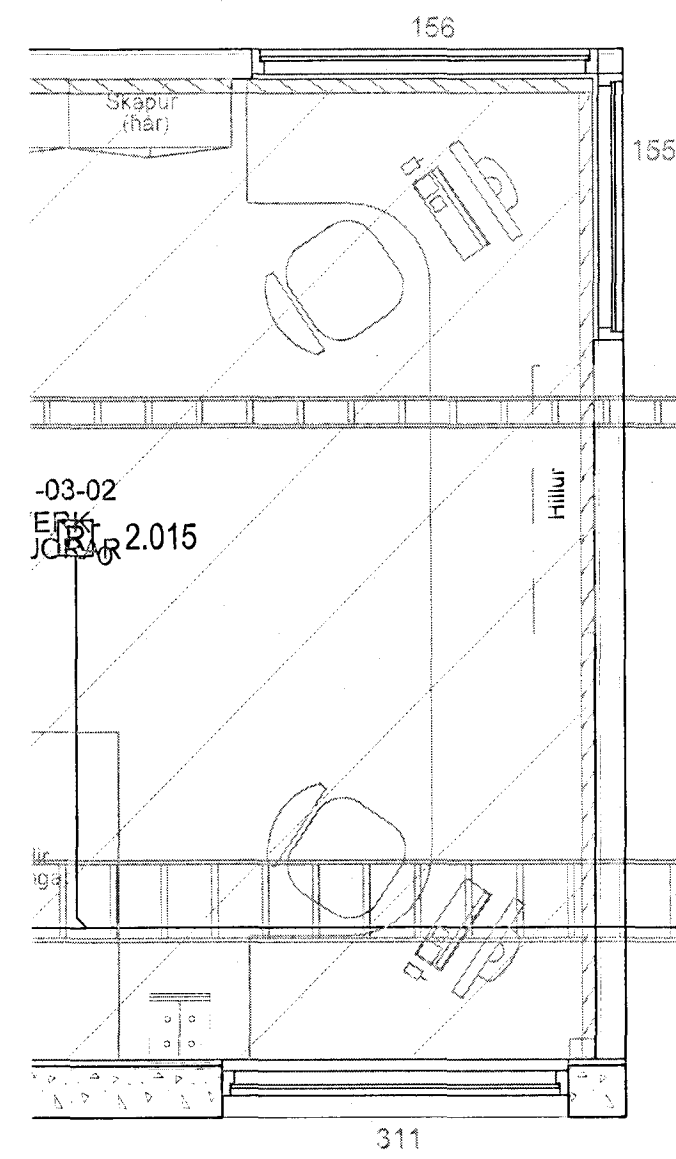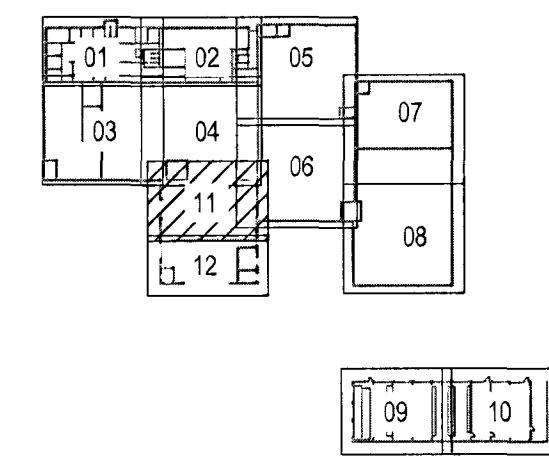

-03-02
EFLA

RENNIVERKST.


Með ljósi



Héðinn
Gjáhella 4
221 Hafnarfjörður
Rafnagnir
Brunaviðvörnarkerfi
1.hæð

TEKNI NÚMÉR	BLAÐSTÆRÐ	HANNAÐ	ARI
32-2166	A1	ARI	--
01_3_34_11		YFIRFARID:	--
DAGS.	MÆLKIVARÐI	UTGAFA	
29.06.2012	1:50	B1	

SAMÞYKKT: Davíð Sölvason
Kerndáttir: 09/06/2012

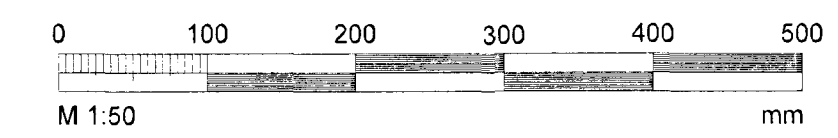

T:\221 Gjáhella 4\Tekni og Yfirlit\T1_Hæð\2166-0134.dwg