
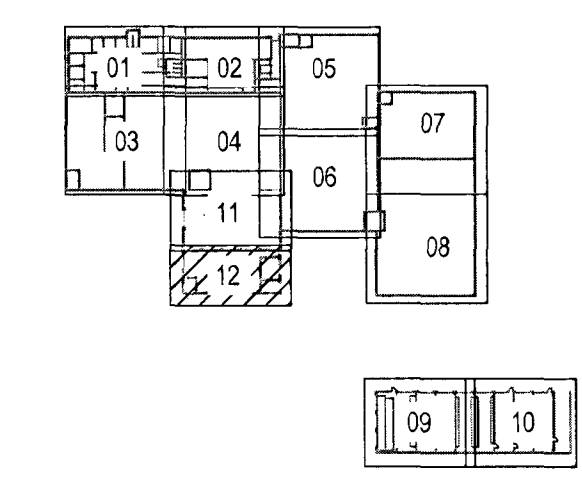


Byggingafultrúi Hafnarfjarðar
Móttekið þann
30 APR 2013
GS

ADALHÖNNUÐUR
ASK
03.04.2013
UTG. DAGS. UTGAFAF. HANNAÐ. TERN. YFRF.
B1: 22.03.2013 Reyndartekningar

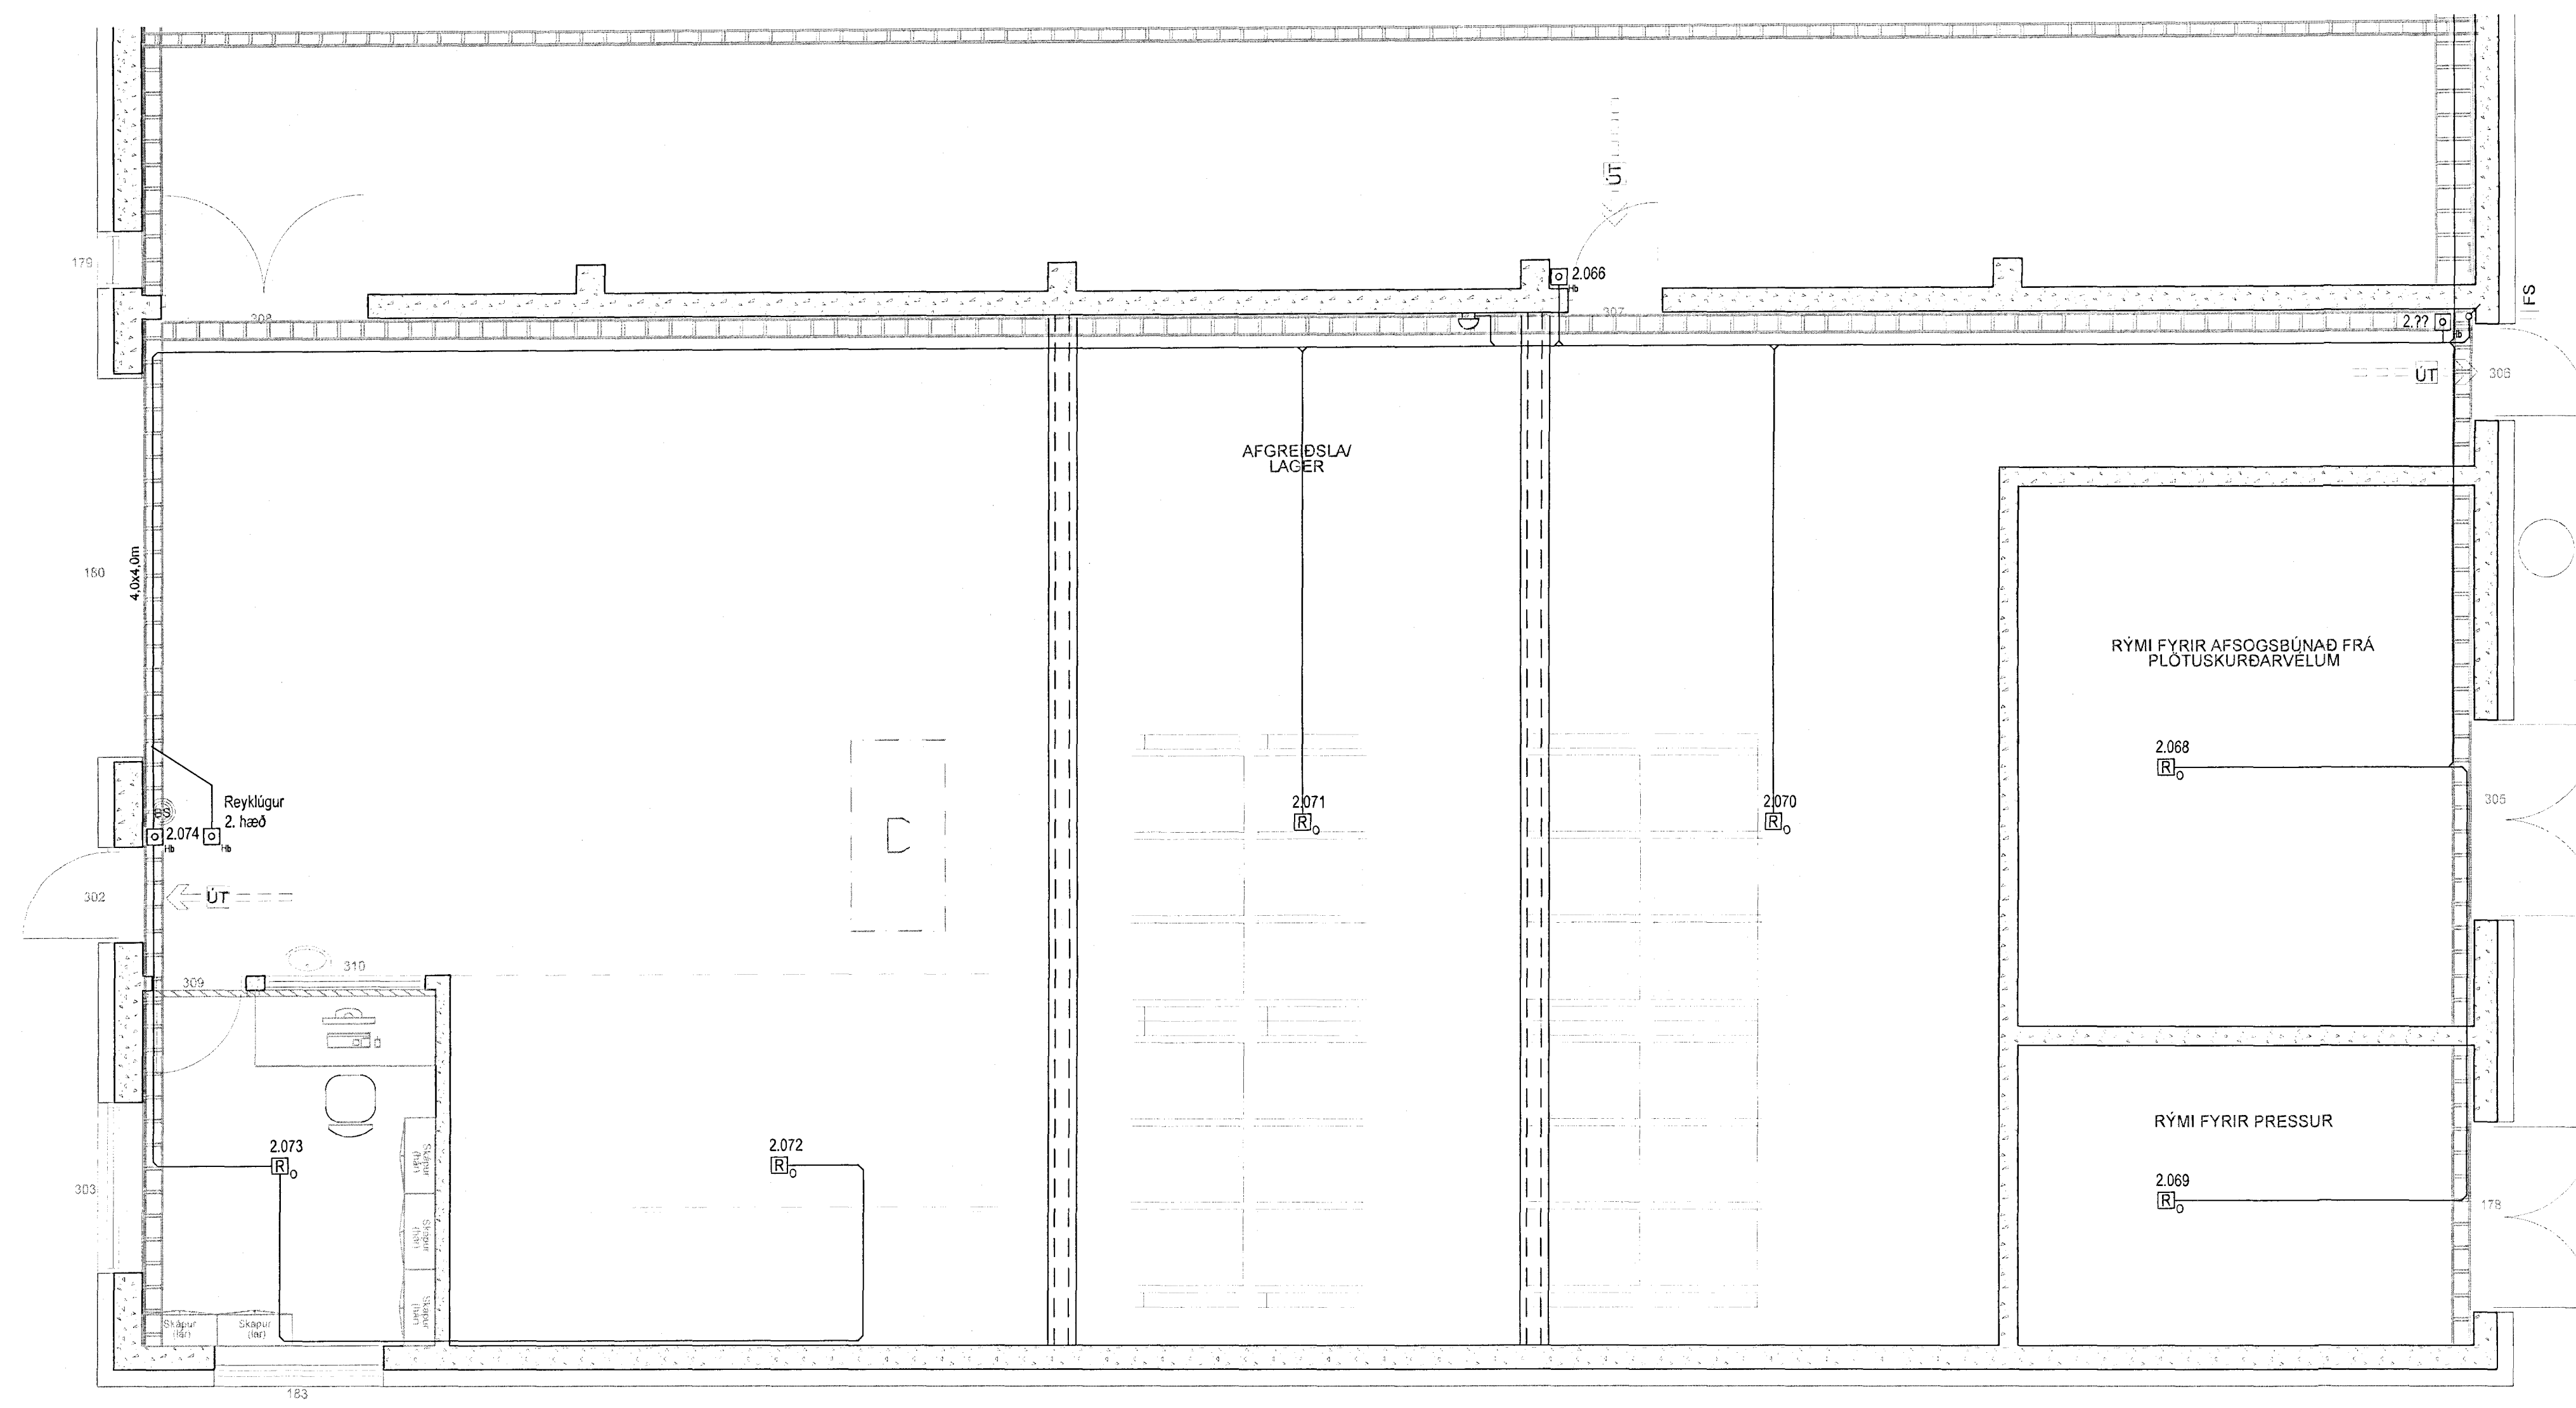


EFLA
VERKFRÆÐI TOFA
Sími: 412 6000 www.efla.is

Héðinn
Gjáhella 4
221 Hafnarfjörður
Rafagnir
Brunaviðvörðunarkerfi
1.hæð

TEKNIÐMÉR	BLAÐSTÆÐ	HANNAÐ	ARI
32-2166	A1	ARI	—
01_3_34_12	YFRIFARID	—	—
DAGS.	MÆLIKVARÐI	UTGAFA	
29.06.2012	1:50	B1	

SAMÞYKKT: Davíð Bjelvar Sólvarson
Kennitala

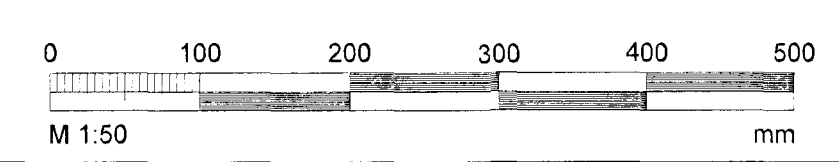

T:\021\Gjáhella 4\skartri og yfirlit\skartri_1_hæð\0134.dwg