Byggingafulltrúi Hafnarfjarðar
Móttekið þann
30 APR 2013
GG

ADALHÖNNUÐUR

ÚTG. DAGS. | ÚTGÁFUTEXTI | HANNAÐ TEIKN. YFIRF.

B1: 22.03.2013 Reyndarteikningar

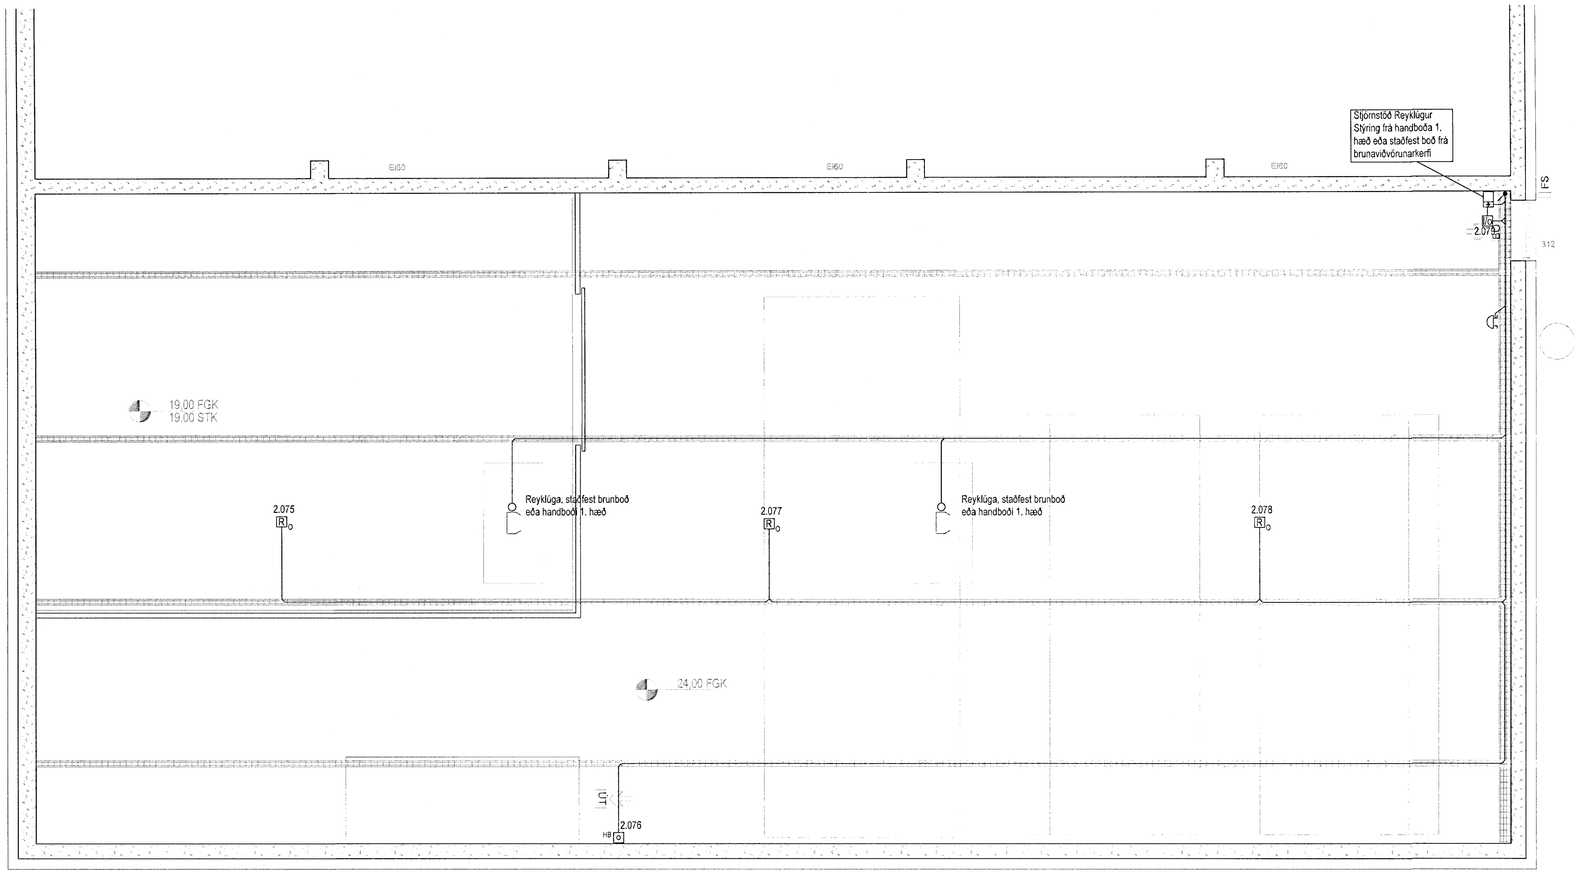

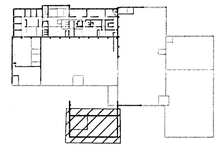

0 100 200 300 400 500
M 1:50 mm

EFLA VERKFRÆÐISTOFA
Sími: 412 6000 www.efla.is

Héðinn
Gjáhella 4
221 Hafnarfjörður

Raflagnir
Brunaviðvörunarkerfi
2.hæð

TEIKNINÚMER	BLAÐSTÆRÐ		
32-2166	A1	HANNAÐ:	ARI
02_3_34_04		TEIKNAÐ:	ARI
		YFIRFARIÐ:	

DAGS.	MÆLIKVARÐI	ÚTGÁFA
29.06.2012	1:50	B1

SAMÞYKKT:
Kennitala:

T:\2211\Gjahella 4\Raflagnir og fyrirspurtakerfi\2_Hæð\2166-02\24.dwg