


Byggingafultrúi Hafnarfjarðar
Mótekið þann
30 APR 2013
G.S.

ADALHÖNDUUR

03. APR 2013

UTG. DAGS. UTGAUFERRIÐ JÁNNAD TEKN. YFRF. JÁNNAD TEKN. YFRF.

B1: 22.03.2013 Reyndartekningar

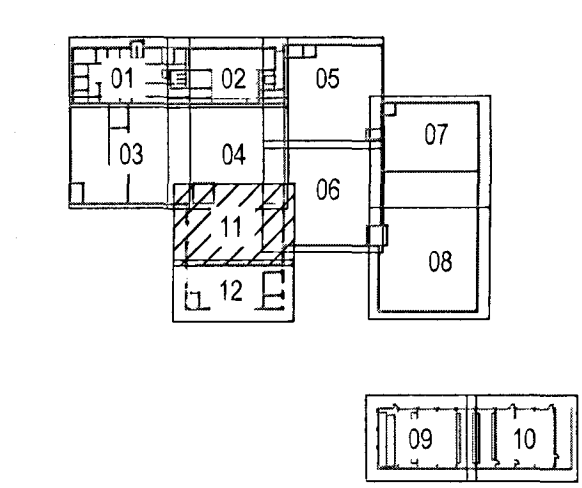


EFLA
VERKFRÆÐI TOFA
Sími: 412 6000 www.efla.is

Héðinn
Gjáhella 4
221 Hafnarfjörður

Raflagnir
Tölvu-, síma og loftnetskerfi
1.hæð

TEKNIÐÍMÉR	BLAÐSTJÓRD	HANNAÐ	ARI	---
32-2166	A1	TEKNAD:	ARI	---
01_3_31_11	YFRFARID:	---	---	---
DAGS.	MELKVORID	UTGAFA		
29.06.2012	1:50	B1		

SAMRYKKT: Dr. Eyjólfur Svavason
Kennitala: 3339

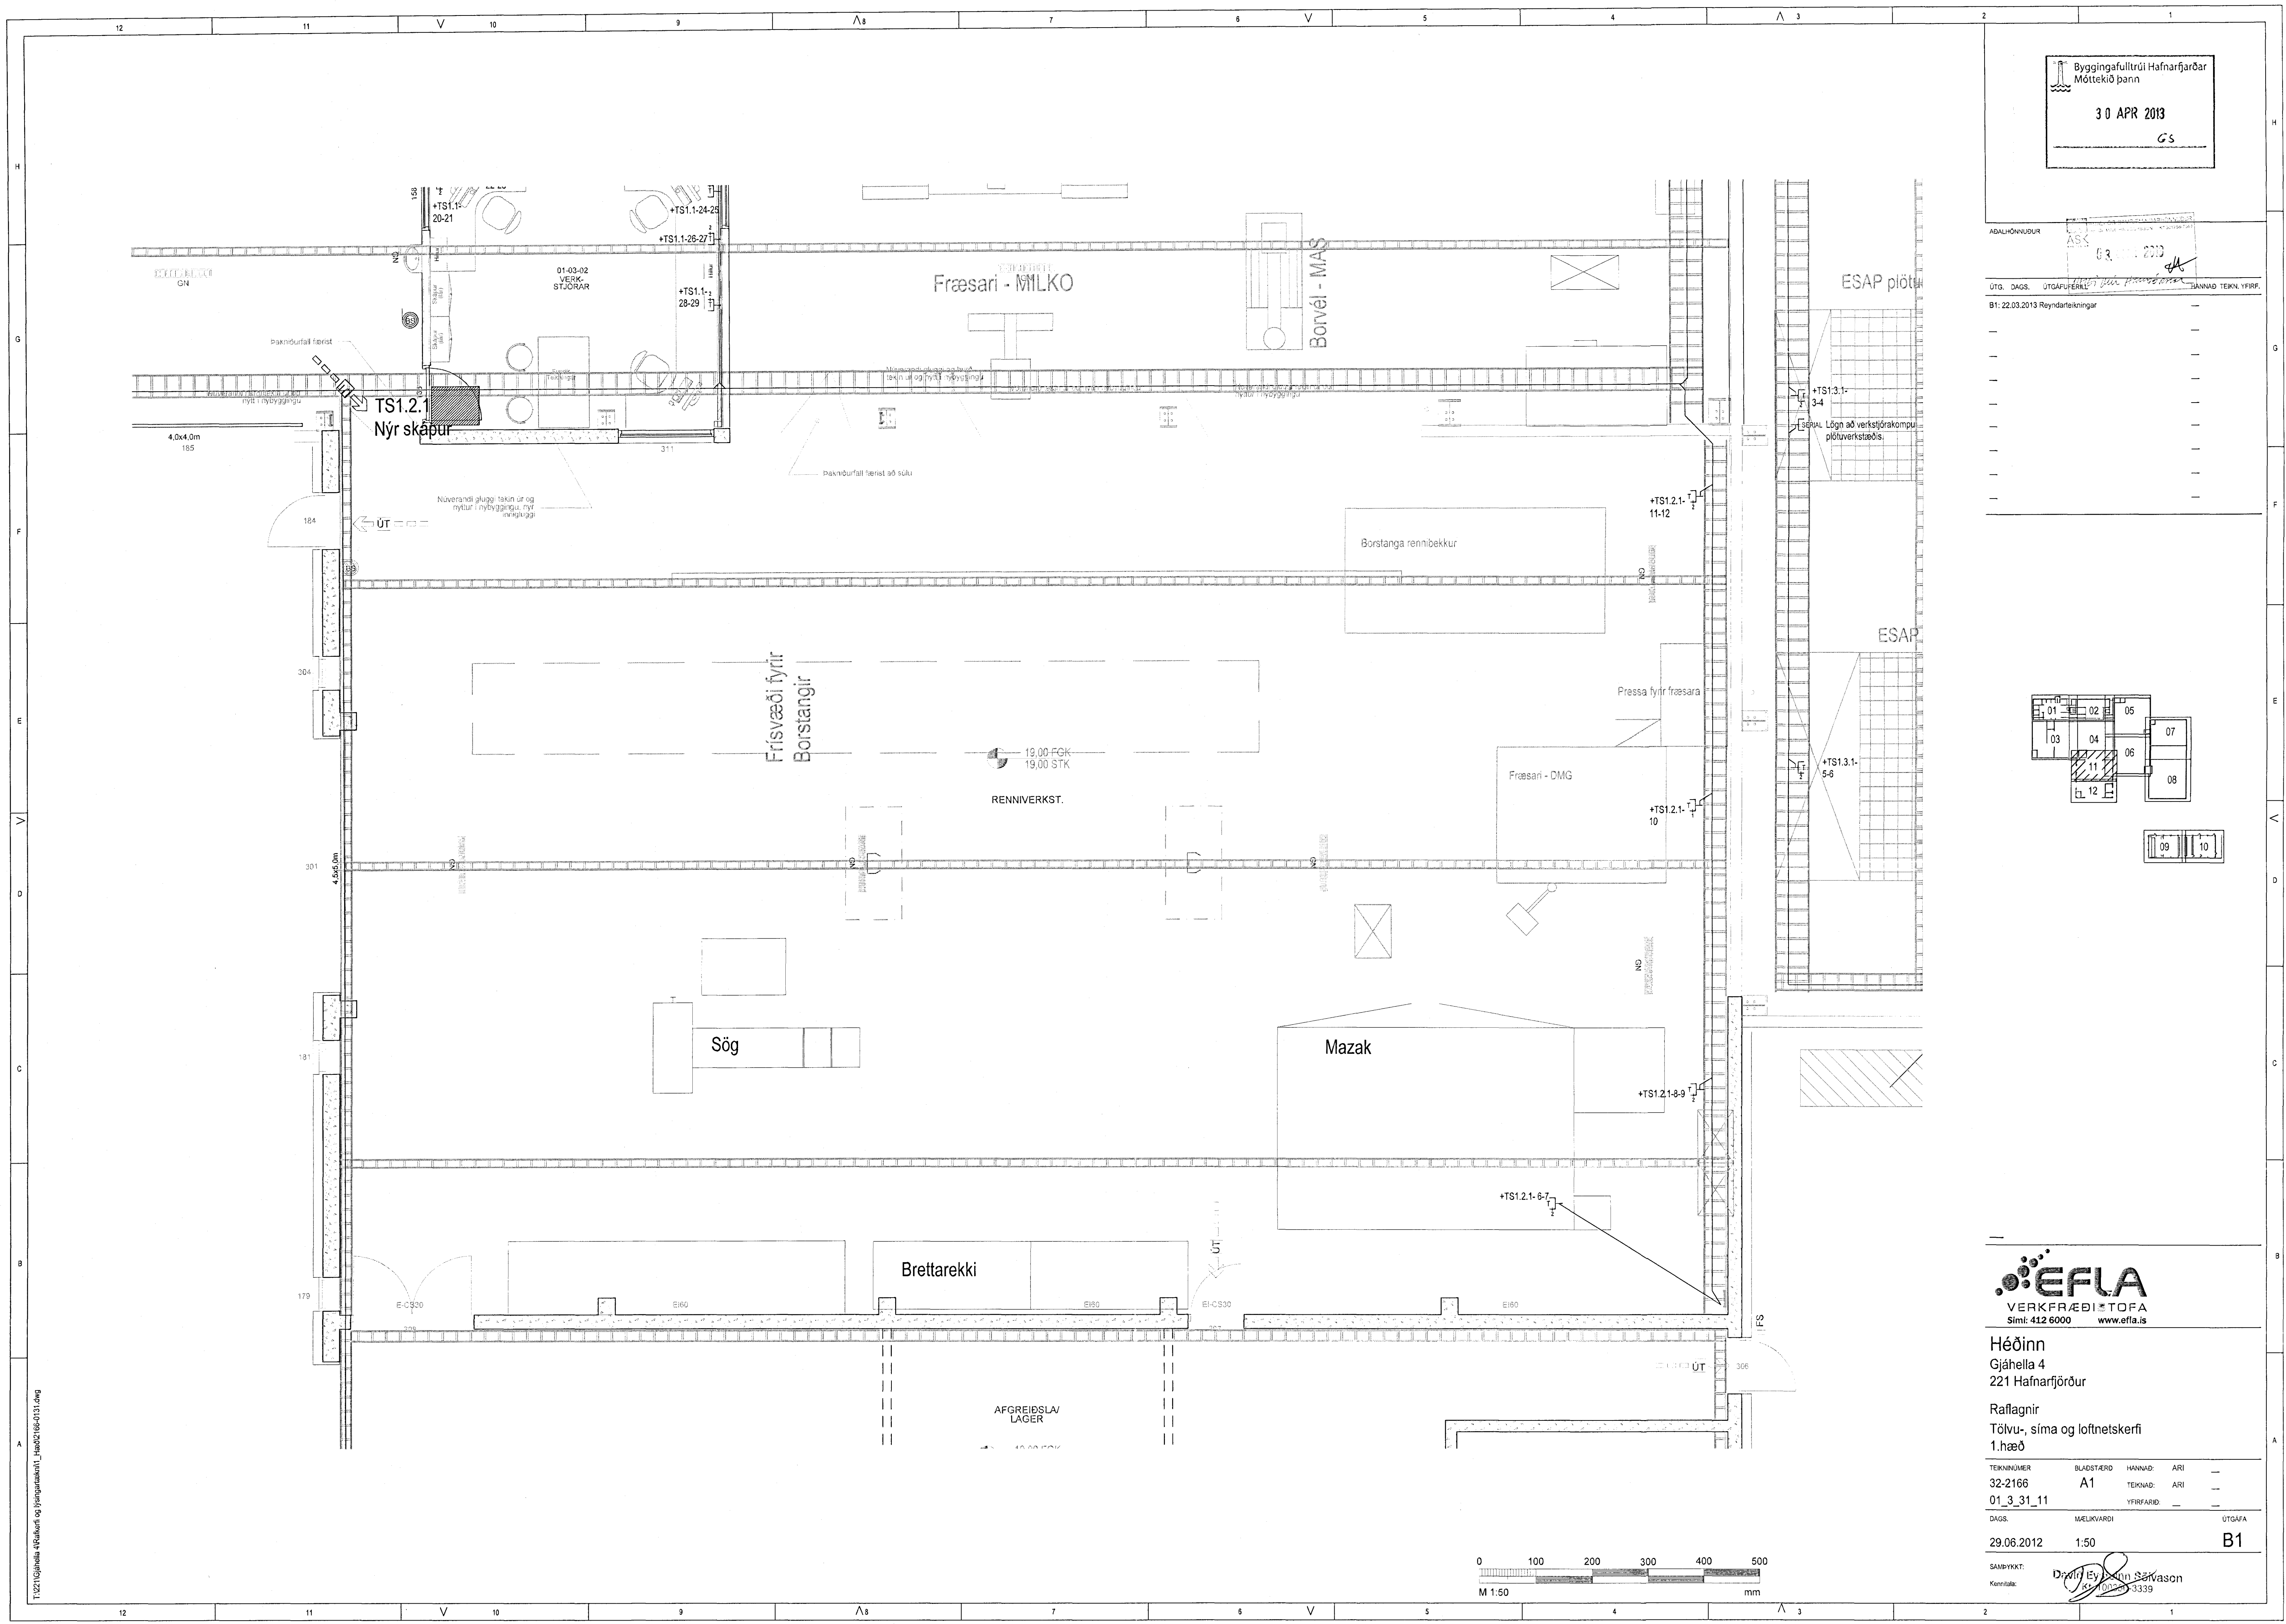

