
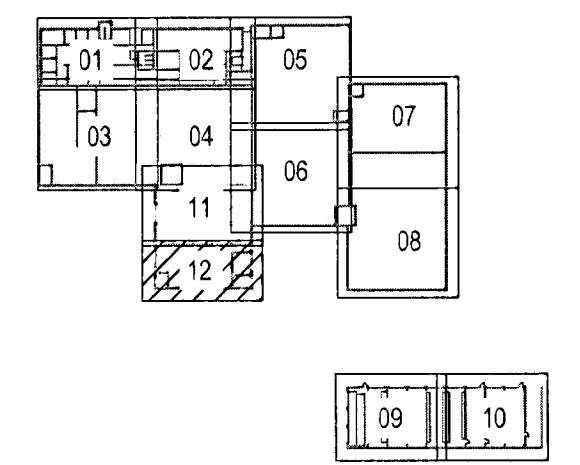


Byggingafultrúi Hafnarfjörðar
Móttekið þann
30 APR 2013
G.S.


ADALHÖNNUÐUR
ASK
03.03.2013
UTG. DAGS. UTGAUFERIL
B1: 22.03.2013 Reyndartekningar

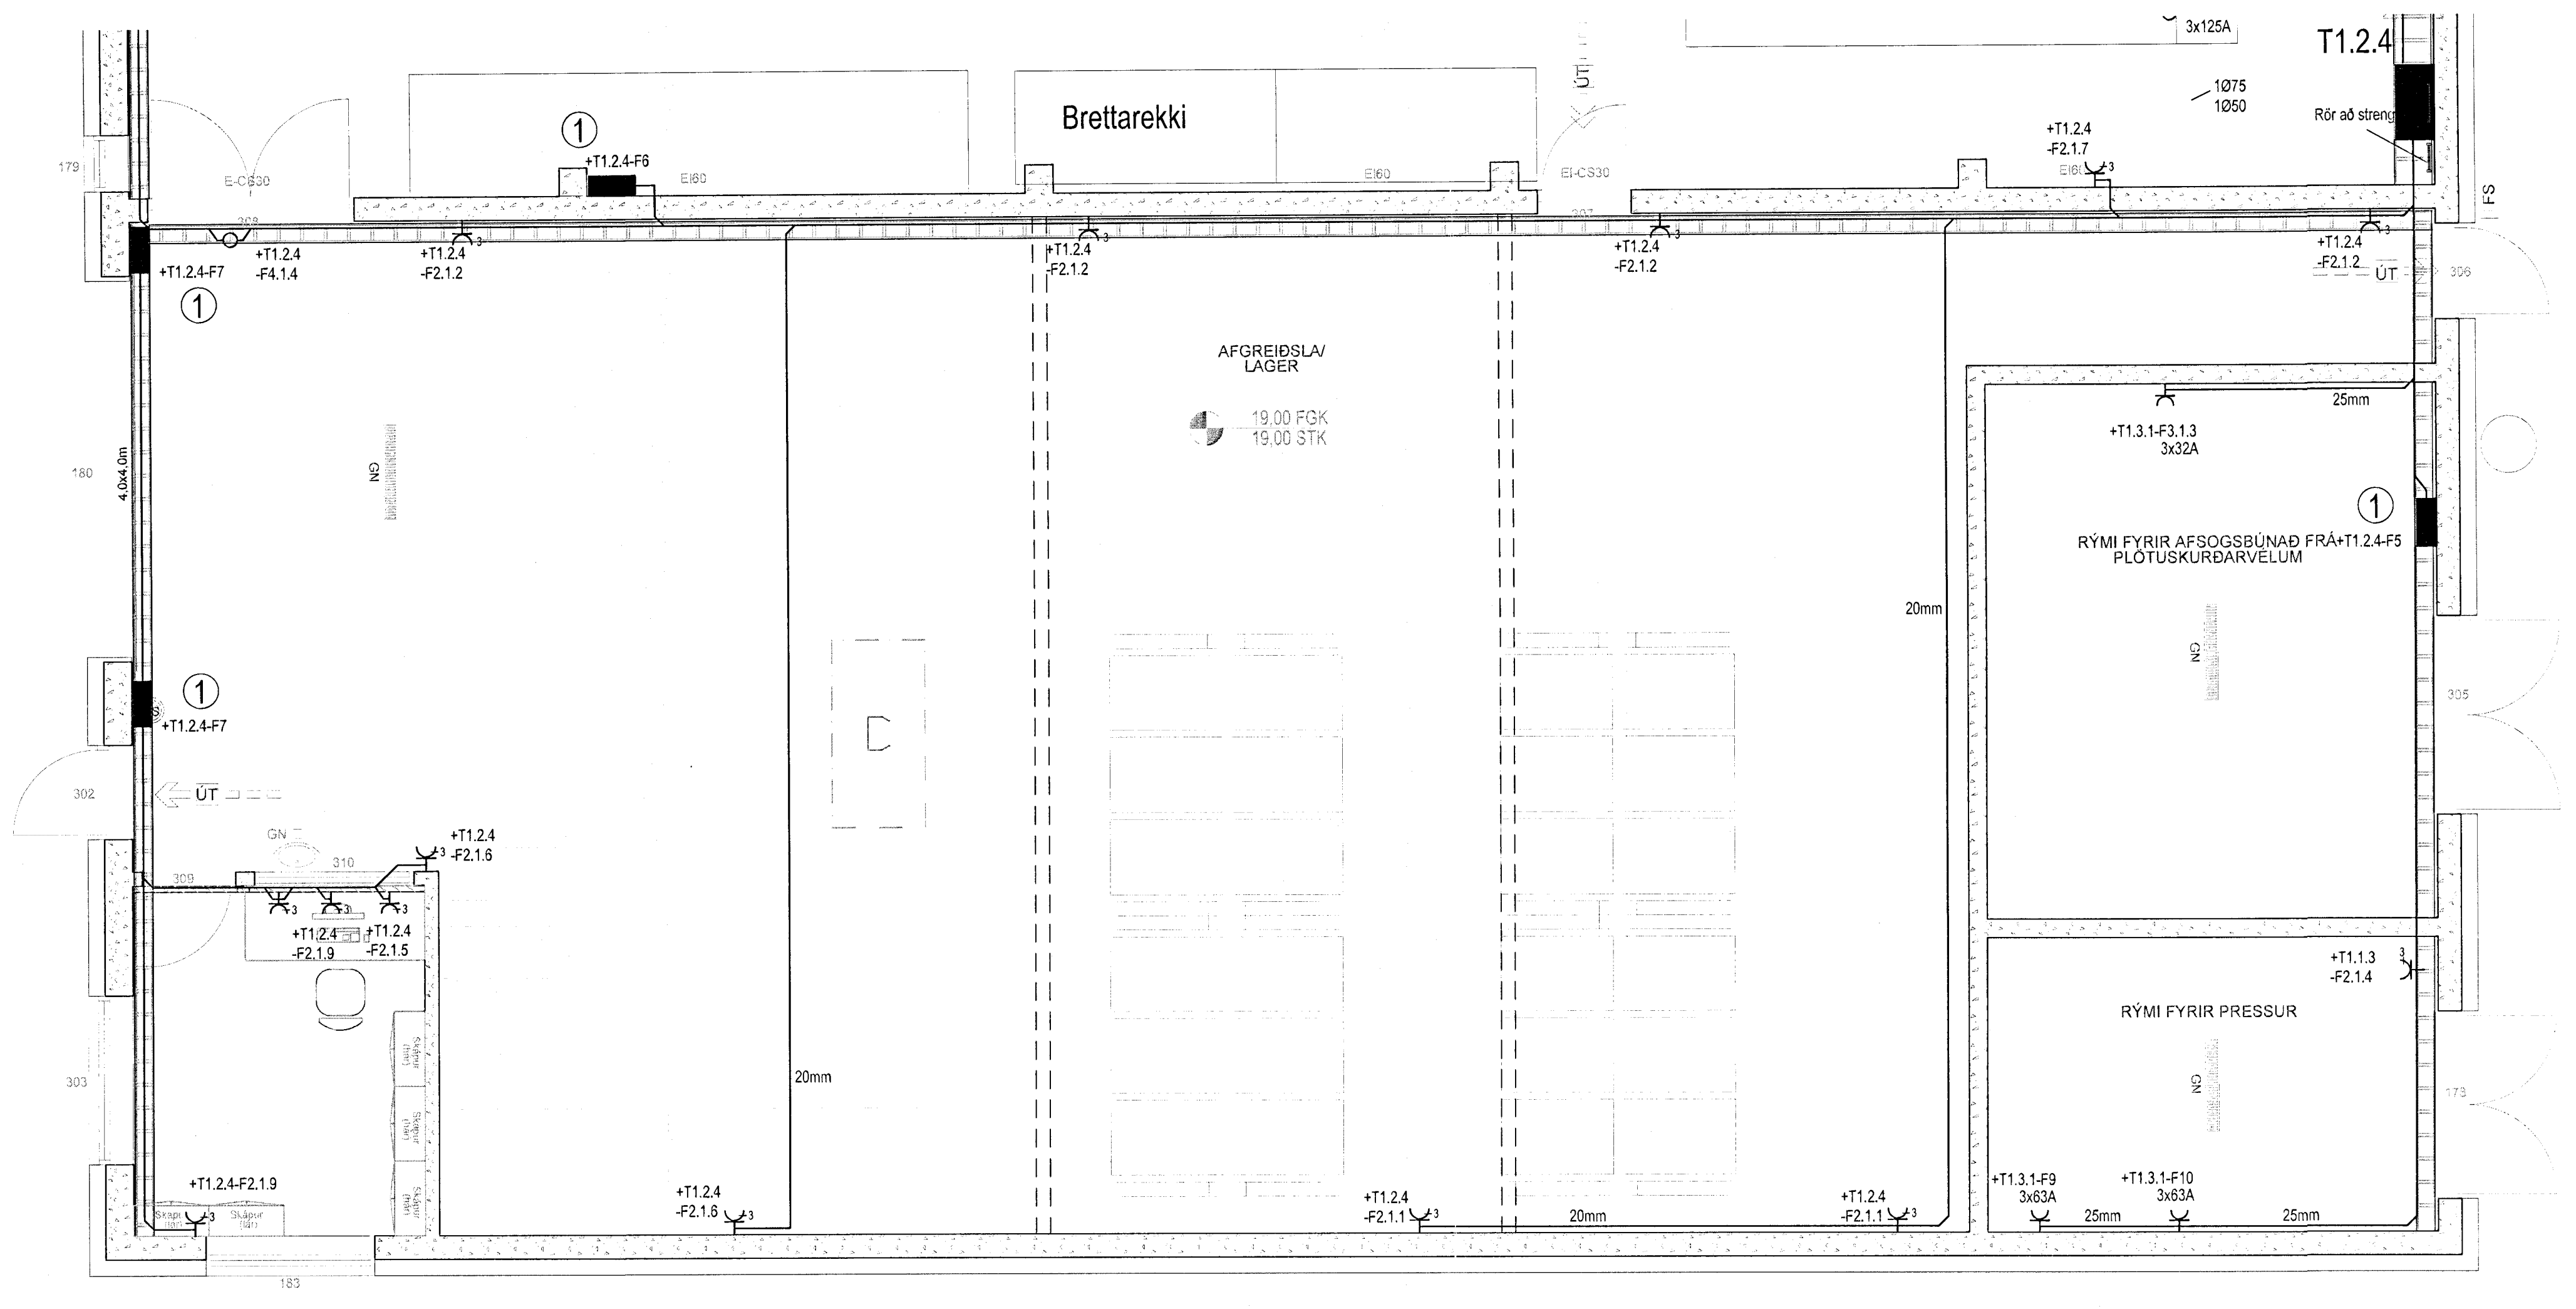

EFLA
VERKFRÆÐI TOFA
Sími: 412 6000 www.efla.is

Héðinn
Gjáhella 4
221 Hafnarfjörður
Rafagnir
Rafagnir í rennur, rafstiga og gólf
1.hæð

TEKNI-NÚMUR	BLAÐSTÆÐ	HANNAÐ	ARI	---
32-2166	A1	TEKNAÐ	ARI	---
01_3_17_12		YFIRFARÐ	---	---
DAGS.	MÆLKVAFDI	UTGAFA		
29.06.2012	1:50	B1		

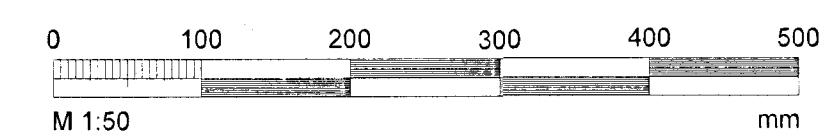

SAMÞYKKT:
Kennitala: Davíð Steinn Ólafsson
Sími: 412 3339

T:\2012\Gjáhella - VORðkerfi og Vísingartækni\1_Hæð\016-017.dwg