


ADALHÖNDUUR

ÚTG. DAGS. ÚTGÁFUERKINGAR

B1: 22.03.2013 Reyndartekningar

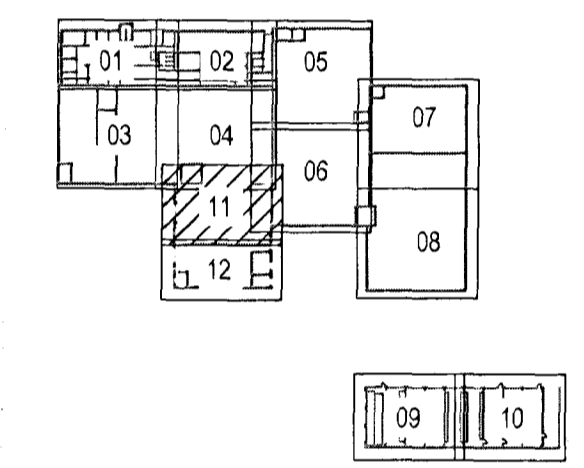


Héðinn  
Gjáhella 4  
221 Hafnarfjörður

Raflagnir  
Raflagnir í rennur, rafstiga og gólf  
1.hæð

TEKNIJUMÉR	BLAÐSTÆRÐ	HANNAÐ	ARI
32-2166	A1	TEKNAÐ	ARI
01_3_17_11		YFRIFARÐ	
DAGS.	MELKVARÐI	ÚTGÁFA	
29.06.2012	1:50	B1	

SAMBYKKT:  
Kannabla: Davíð Einarsson

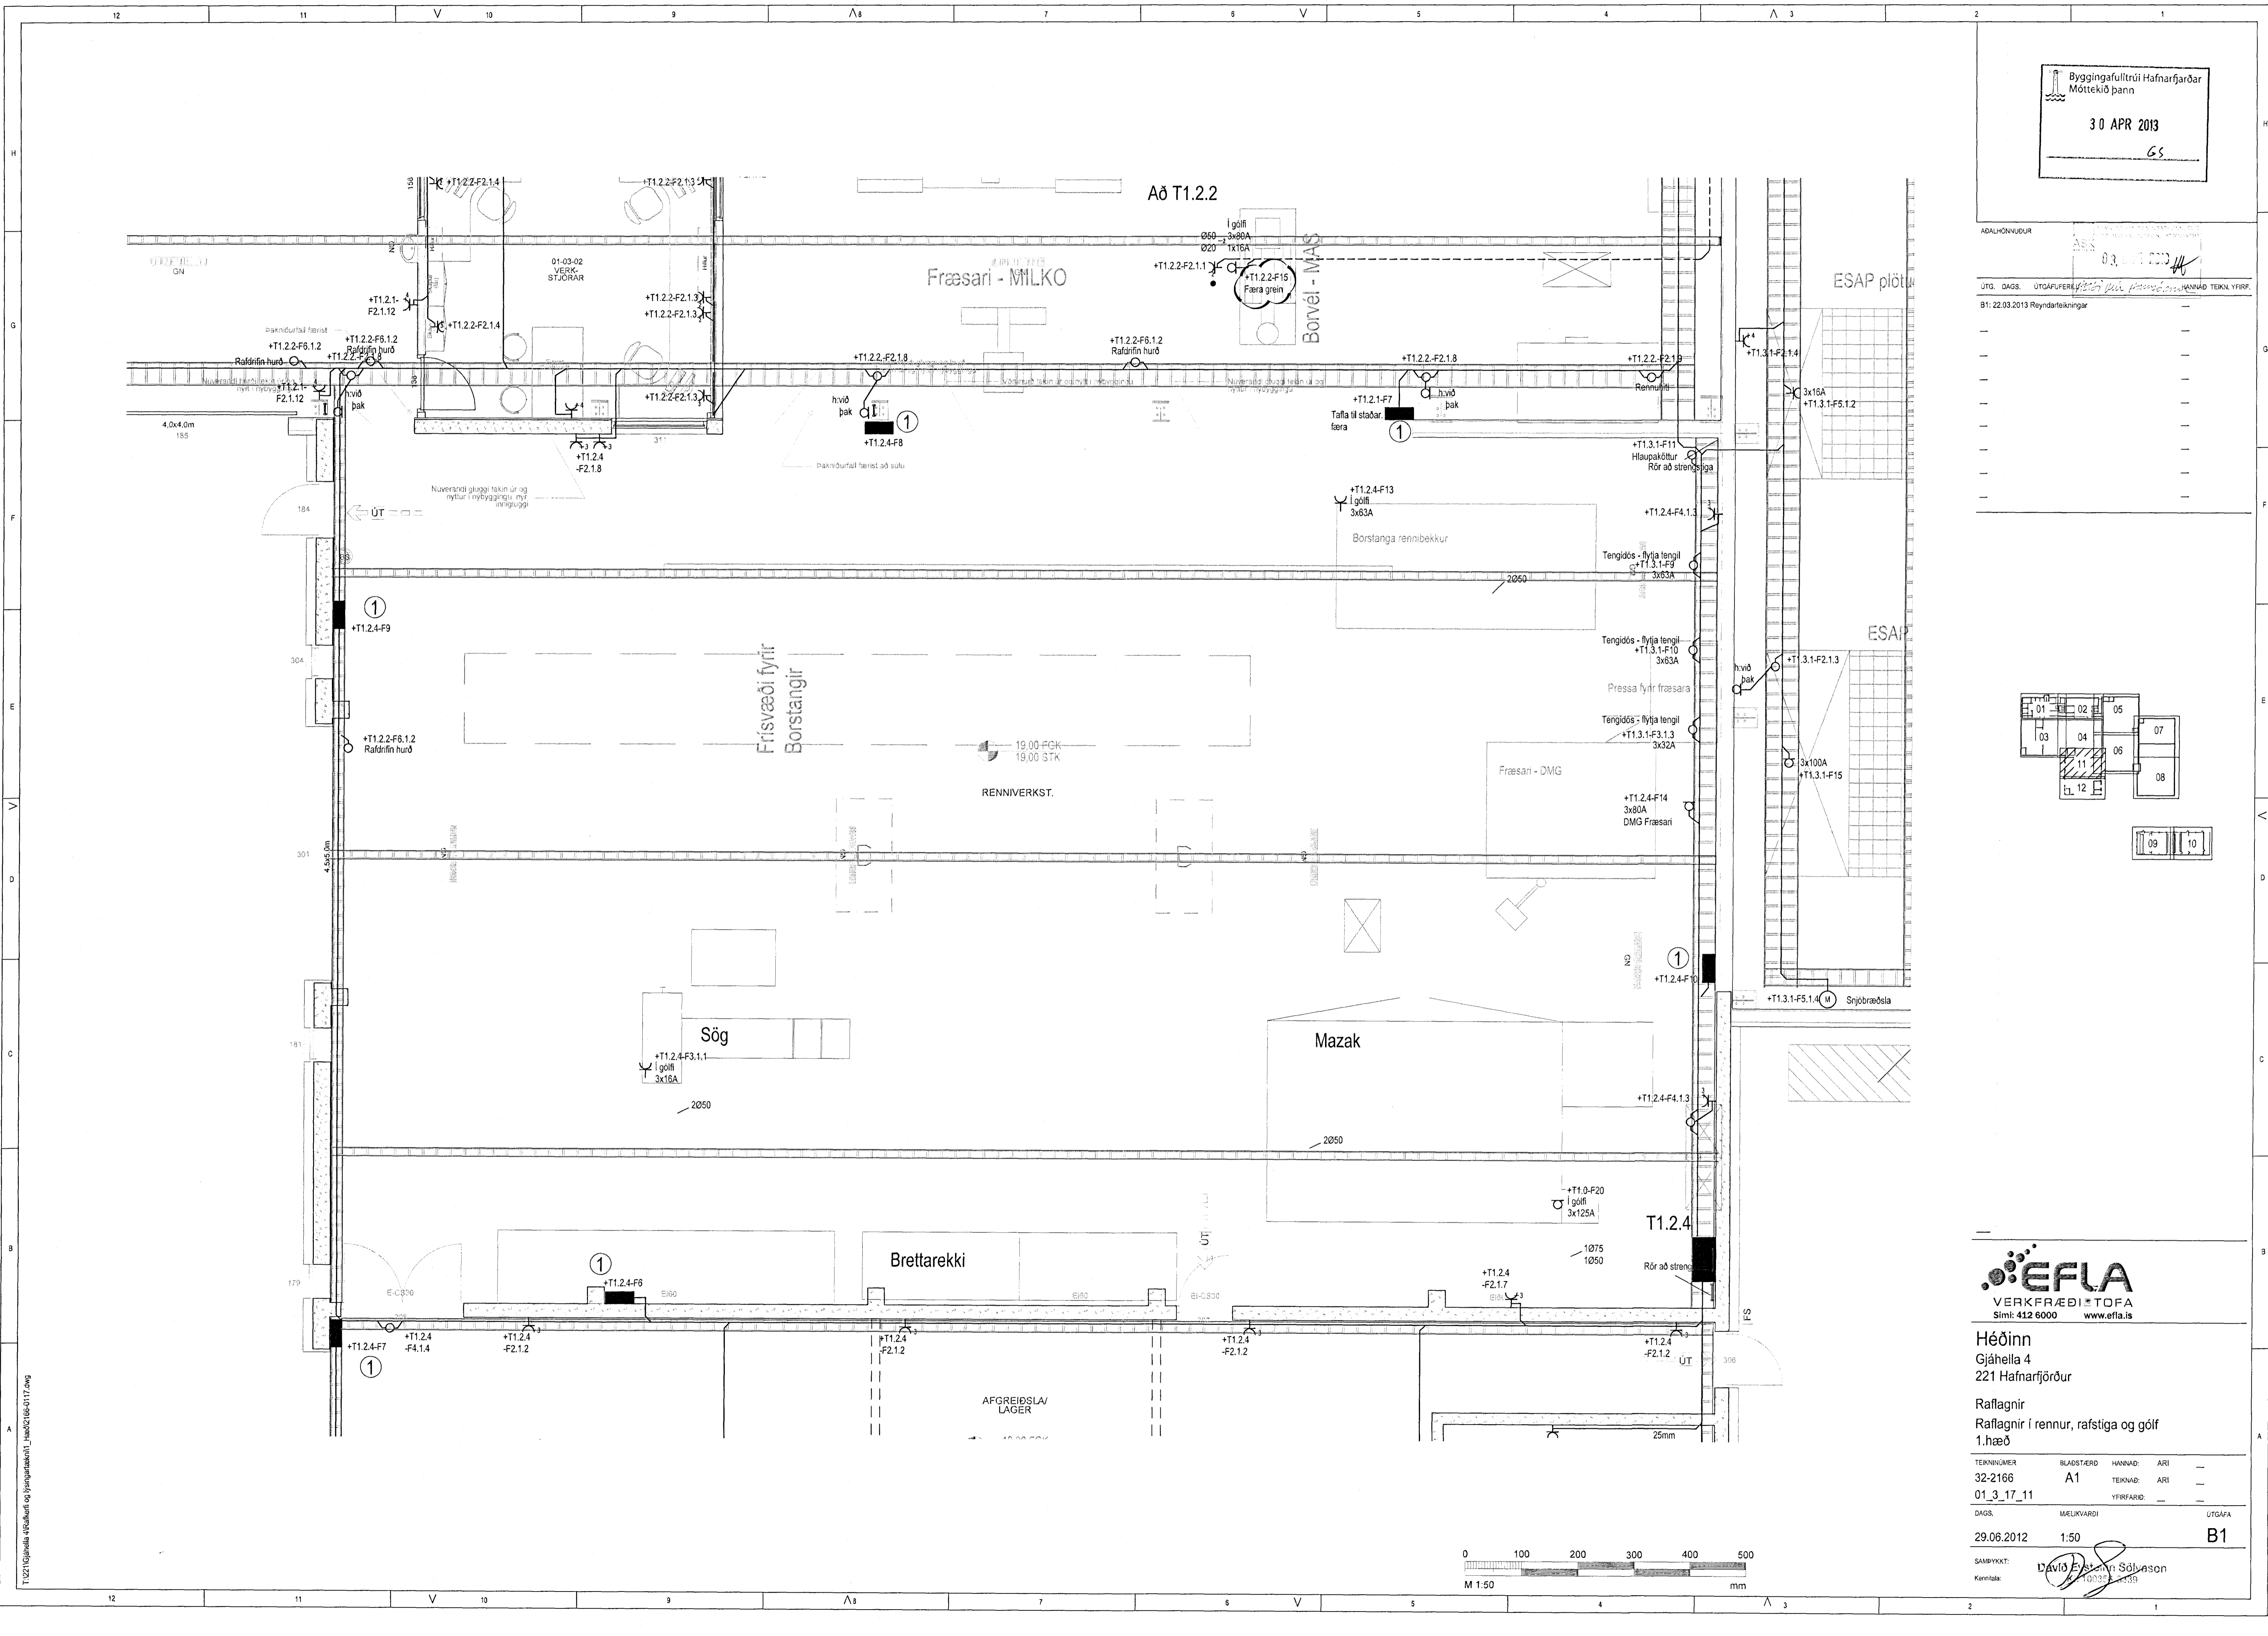

T:\021\Gjáhella\_4\Raflagnir og Yngstakort\1\_Hæð\02166-017.dwg