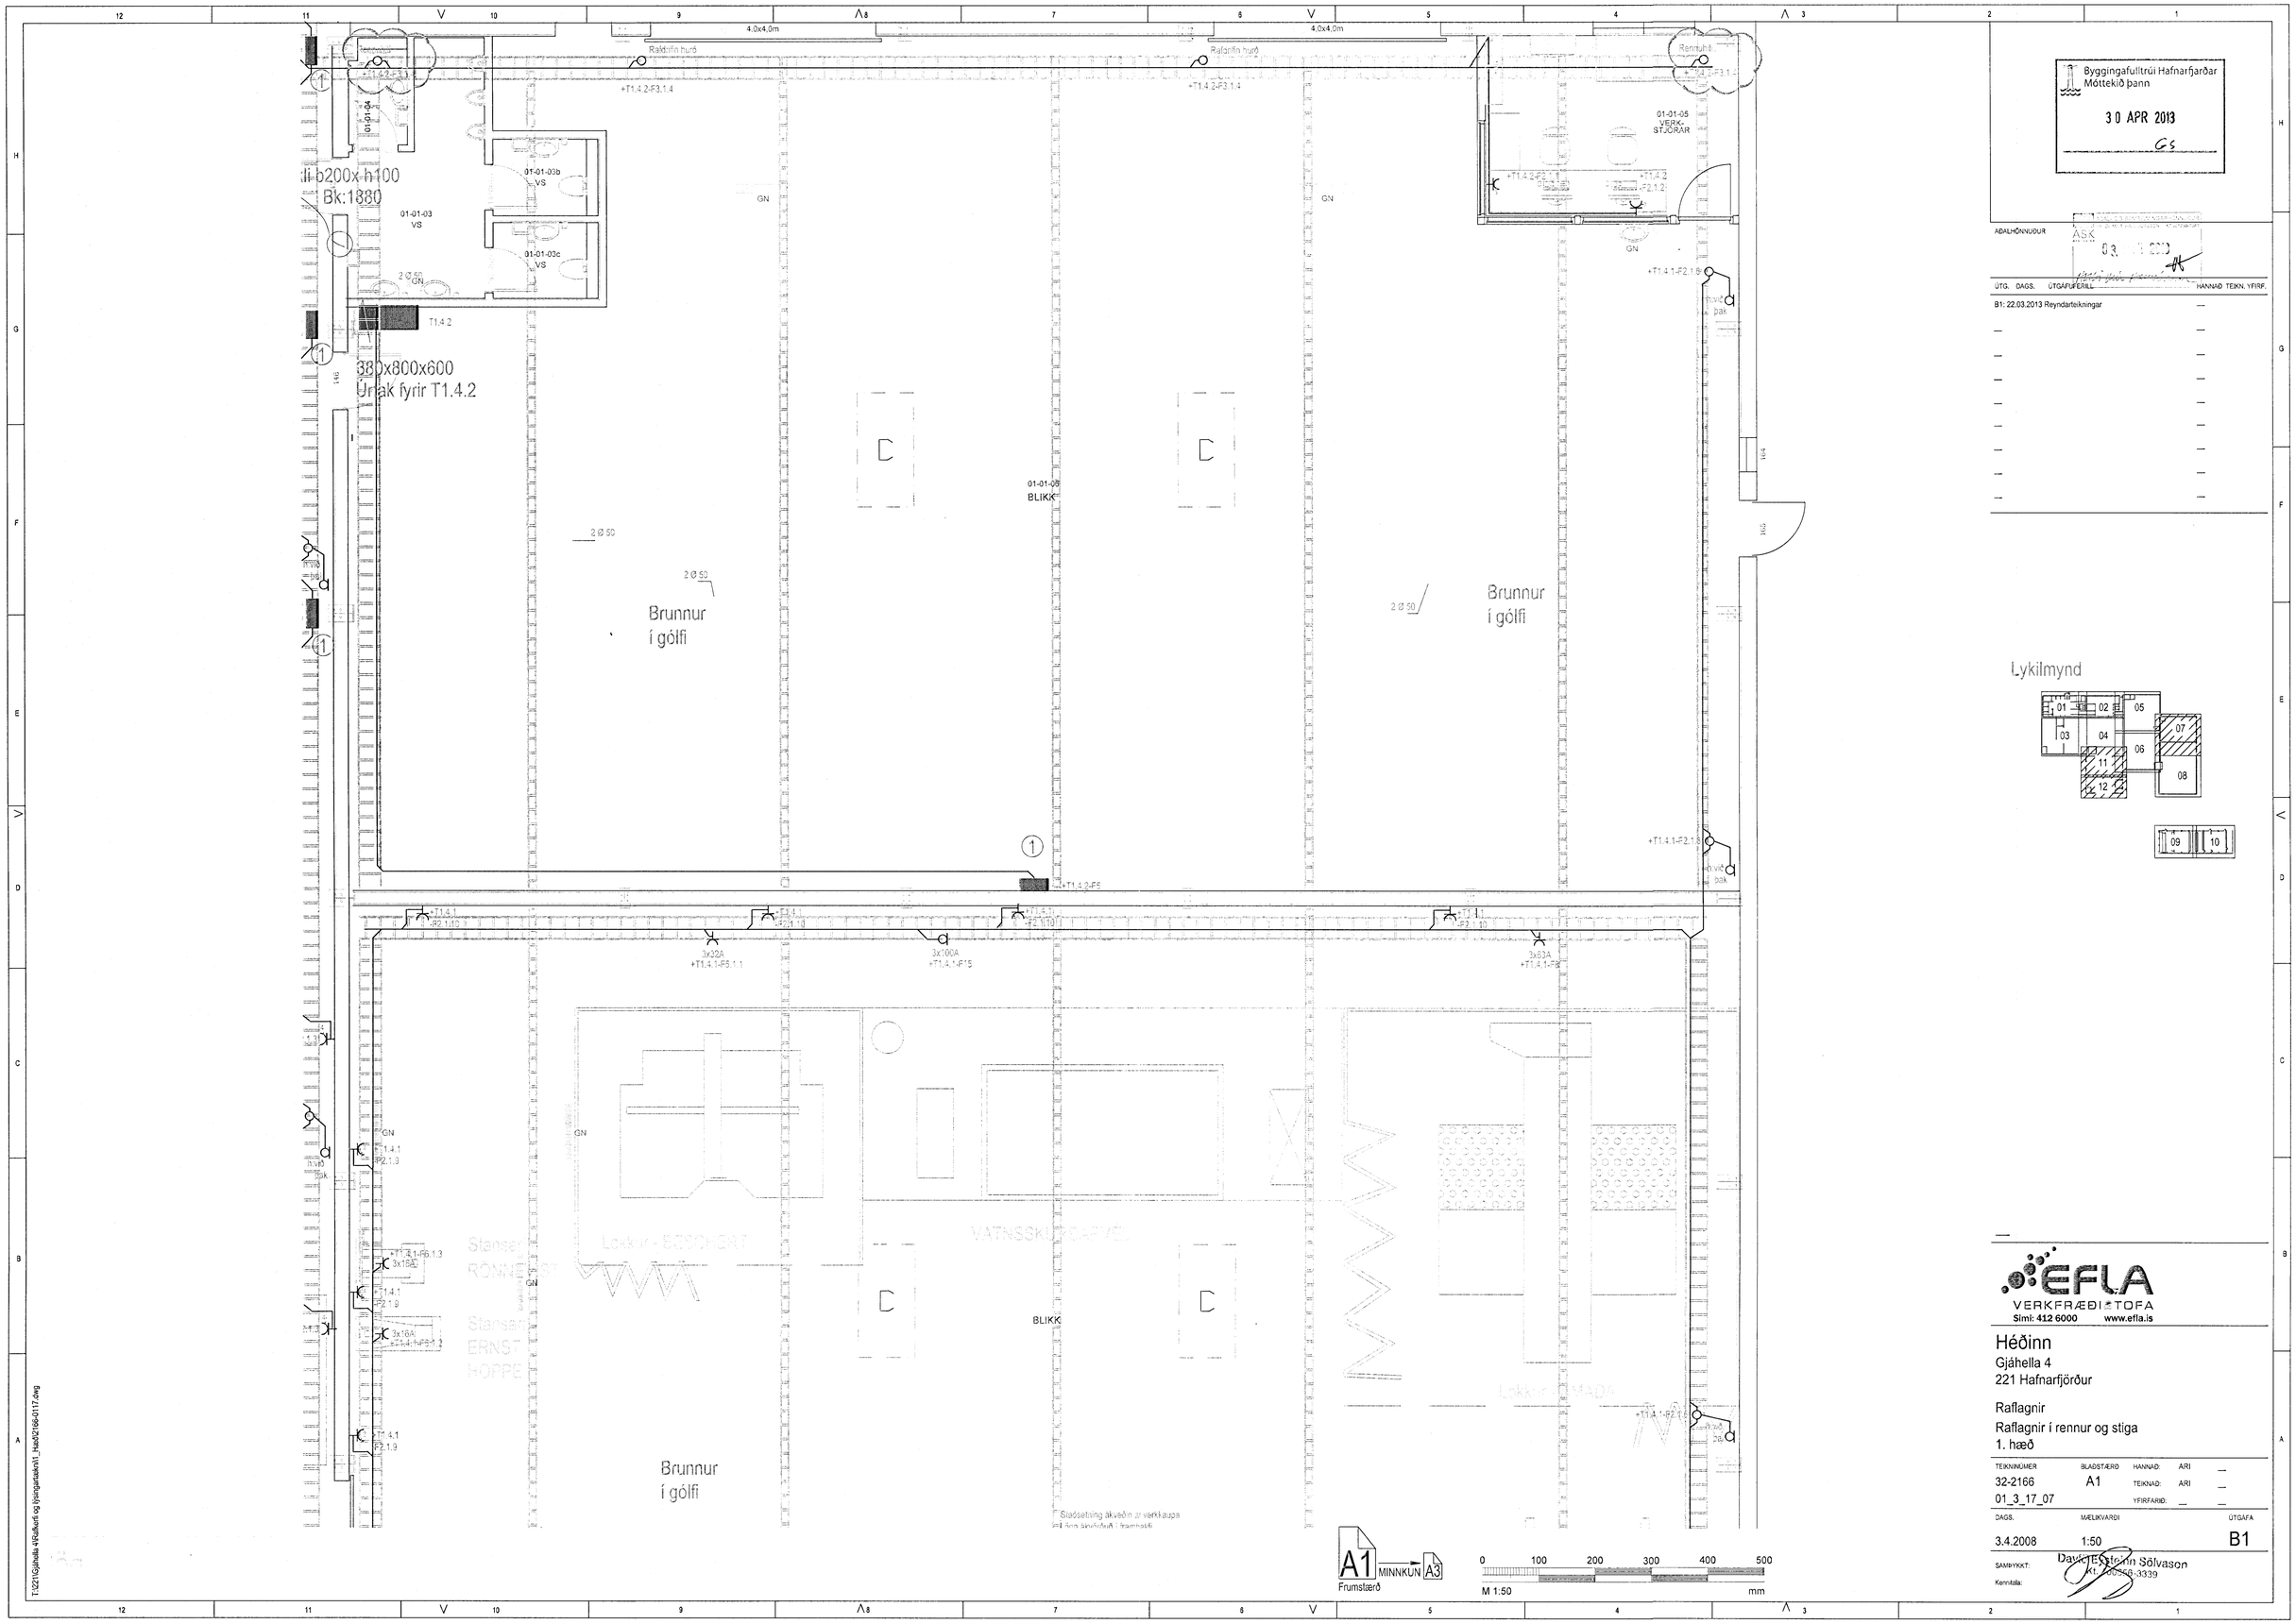

Byggingafulltrúi Hafnarfjarðar
Móttekið þann
30 APR 2013
Gs
ÁÐALHÖNNUÐUR
ÚTG. DAGS. ÚTGÁFUFERILL HANNAÐ TEIKN. YFIRF.
B1: 22.03.2013 Reyndarteikningar
Lykilmynd
Brunnur í gólfi
Brunnur í gólfi
Brunnur í gólfi
01-01-03 VS
01-01-03b VS
01-01-03c VS
01-01-05 VERK-STJÓRAR
01-01-06 BLIKK
BLIKK
380x800x600
Úrtak fyrir T1.4.2
Lokkur - BESCHERT
VATNSSKUTBARVEL
Lokkur - MADA
Stansar RÖNNEVIST
Stansar ERNST HOPPE
Sladsetning ákveðin ar verkkaupa
A1 MINNKUN A3
Frumstærð
M 1:50
EFLA
VERKFRÆÐISTOFA
Sími: 412 6000 www.efla.is
Héðinn
Gjáhella 4
221 Hafnarfjörður
Raflagnir
Raflagnir í rennur og stiga
1. hæð
TEIKNINÚMER 32-2166 01_3_17_07
BLAÐSTÆRÐ A1
HANNAÐ: ARI
TEIKNAÐ: ARI
YFIRFARIÐ:
DAGS. 3.4.2008
MÆLIKVARÐI 1:50
ÚTGÁFA B1
SAMÞYKKT:
Kennitala:
Davíð Eysteinn Sölvason