
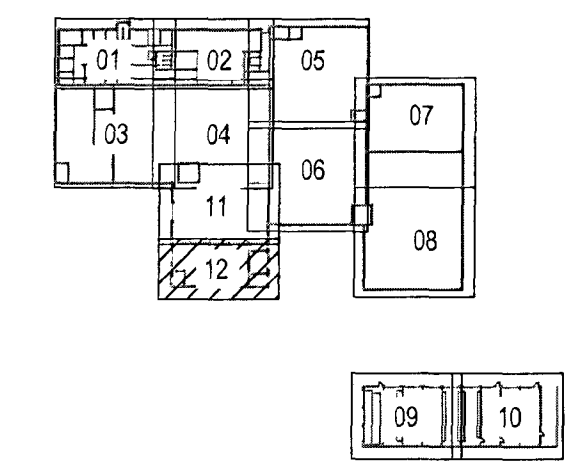


Byggingafrúll Hafnarfjörðar
Móttekið þann
30 APR 2013
GS

ADALHÖNDUÐUR
03.03.2013
ÚTG. DAGS. ÚTGAFURFÉLLE
B1: 22.03.2013 Reyndatekningar

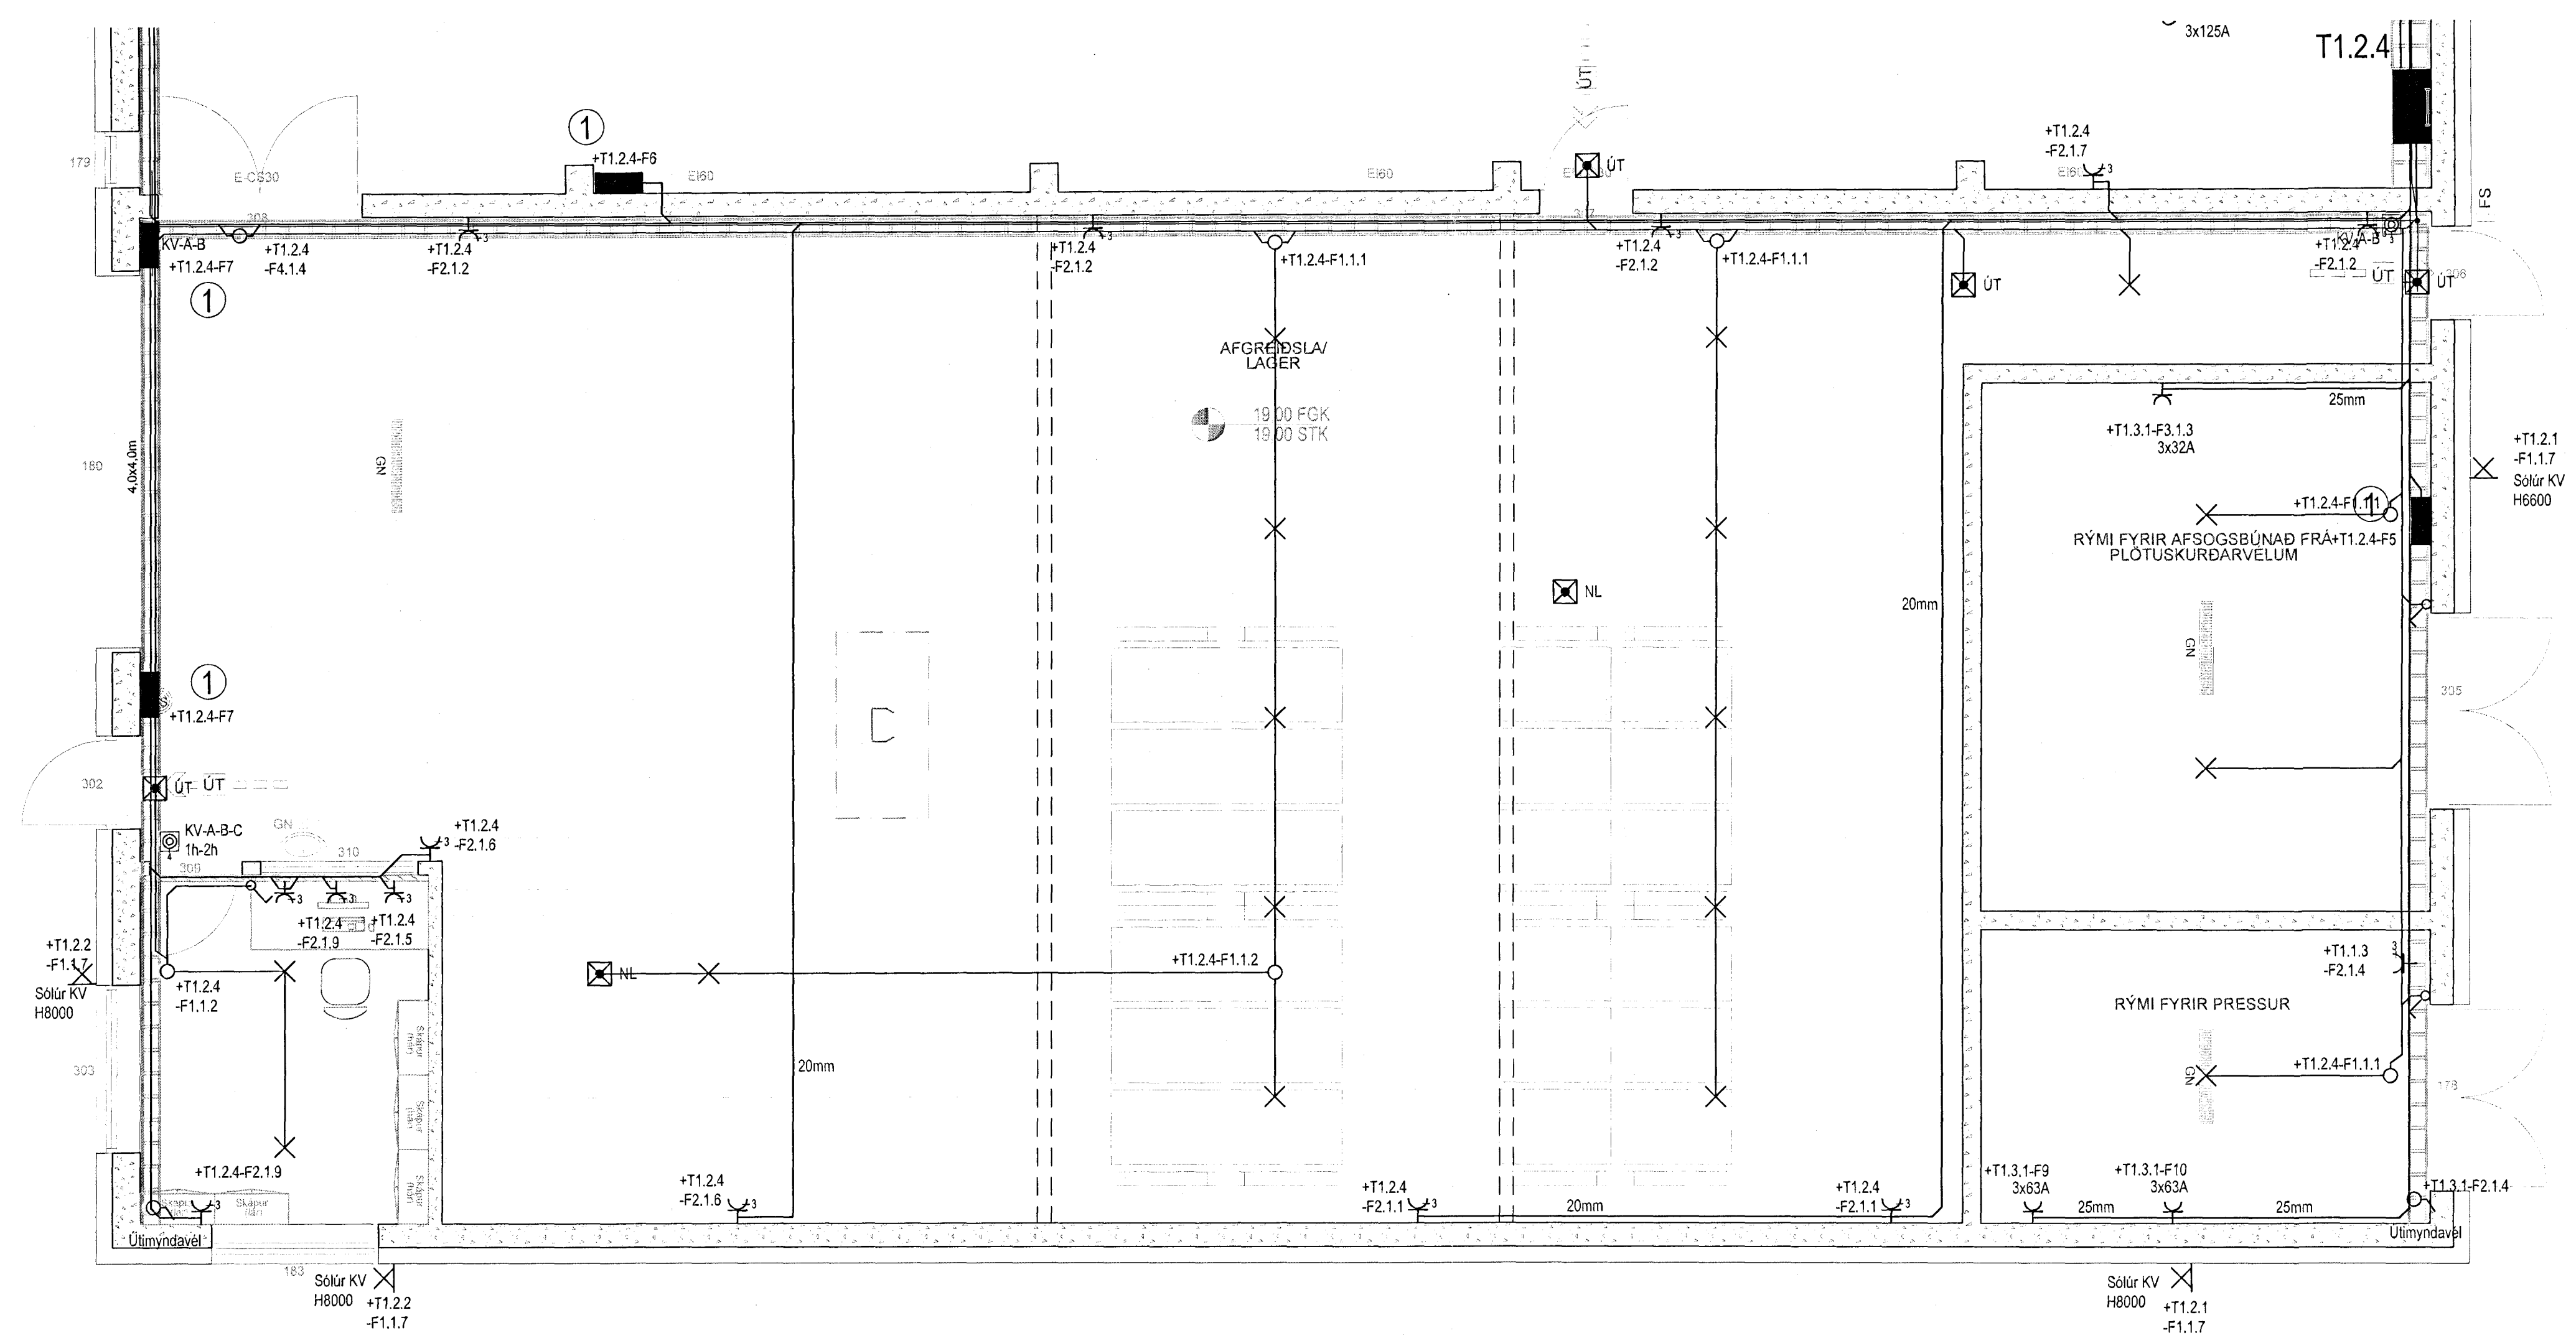


EFLA
VERKFRÆÐI TOFA
Sími: 412 6000 www.efla.is

Héðinn
Gjáhella 4
221 Hafnarfjörður
Rafлагnir
Almennar rafлагnir, ljós og tenglar
1.hæð

TEKNIÐMÉR	BLAÐSTÆRÐ	HANNAÐ	ARI	—
32-2166	A1	TEKNAÐ	ARI	—
01_3_16_12		YRFARÐ	—	—
DAGS.	MELKVARÐI	ÚTGÁFA		
29.06.2012	1:50	B1		

SAMÞYKKT:
Kenna: *David Eysteinn Sölvason*

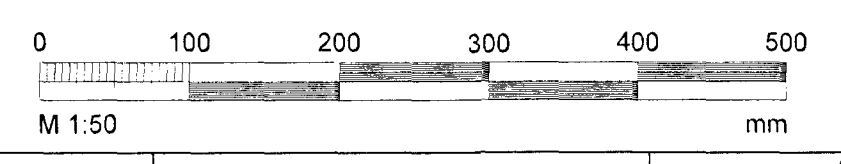

T:\2011\Gjáhella_afskilningu og þjónustunni_hæðir\06-01\16.dwg