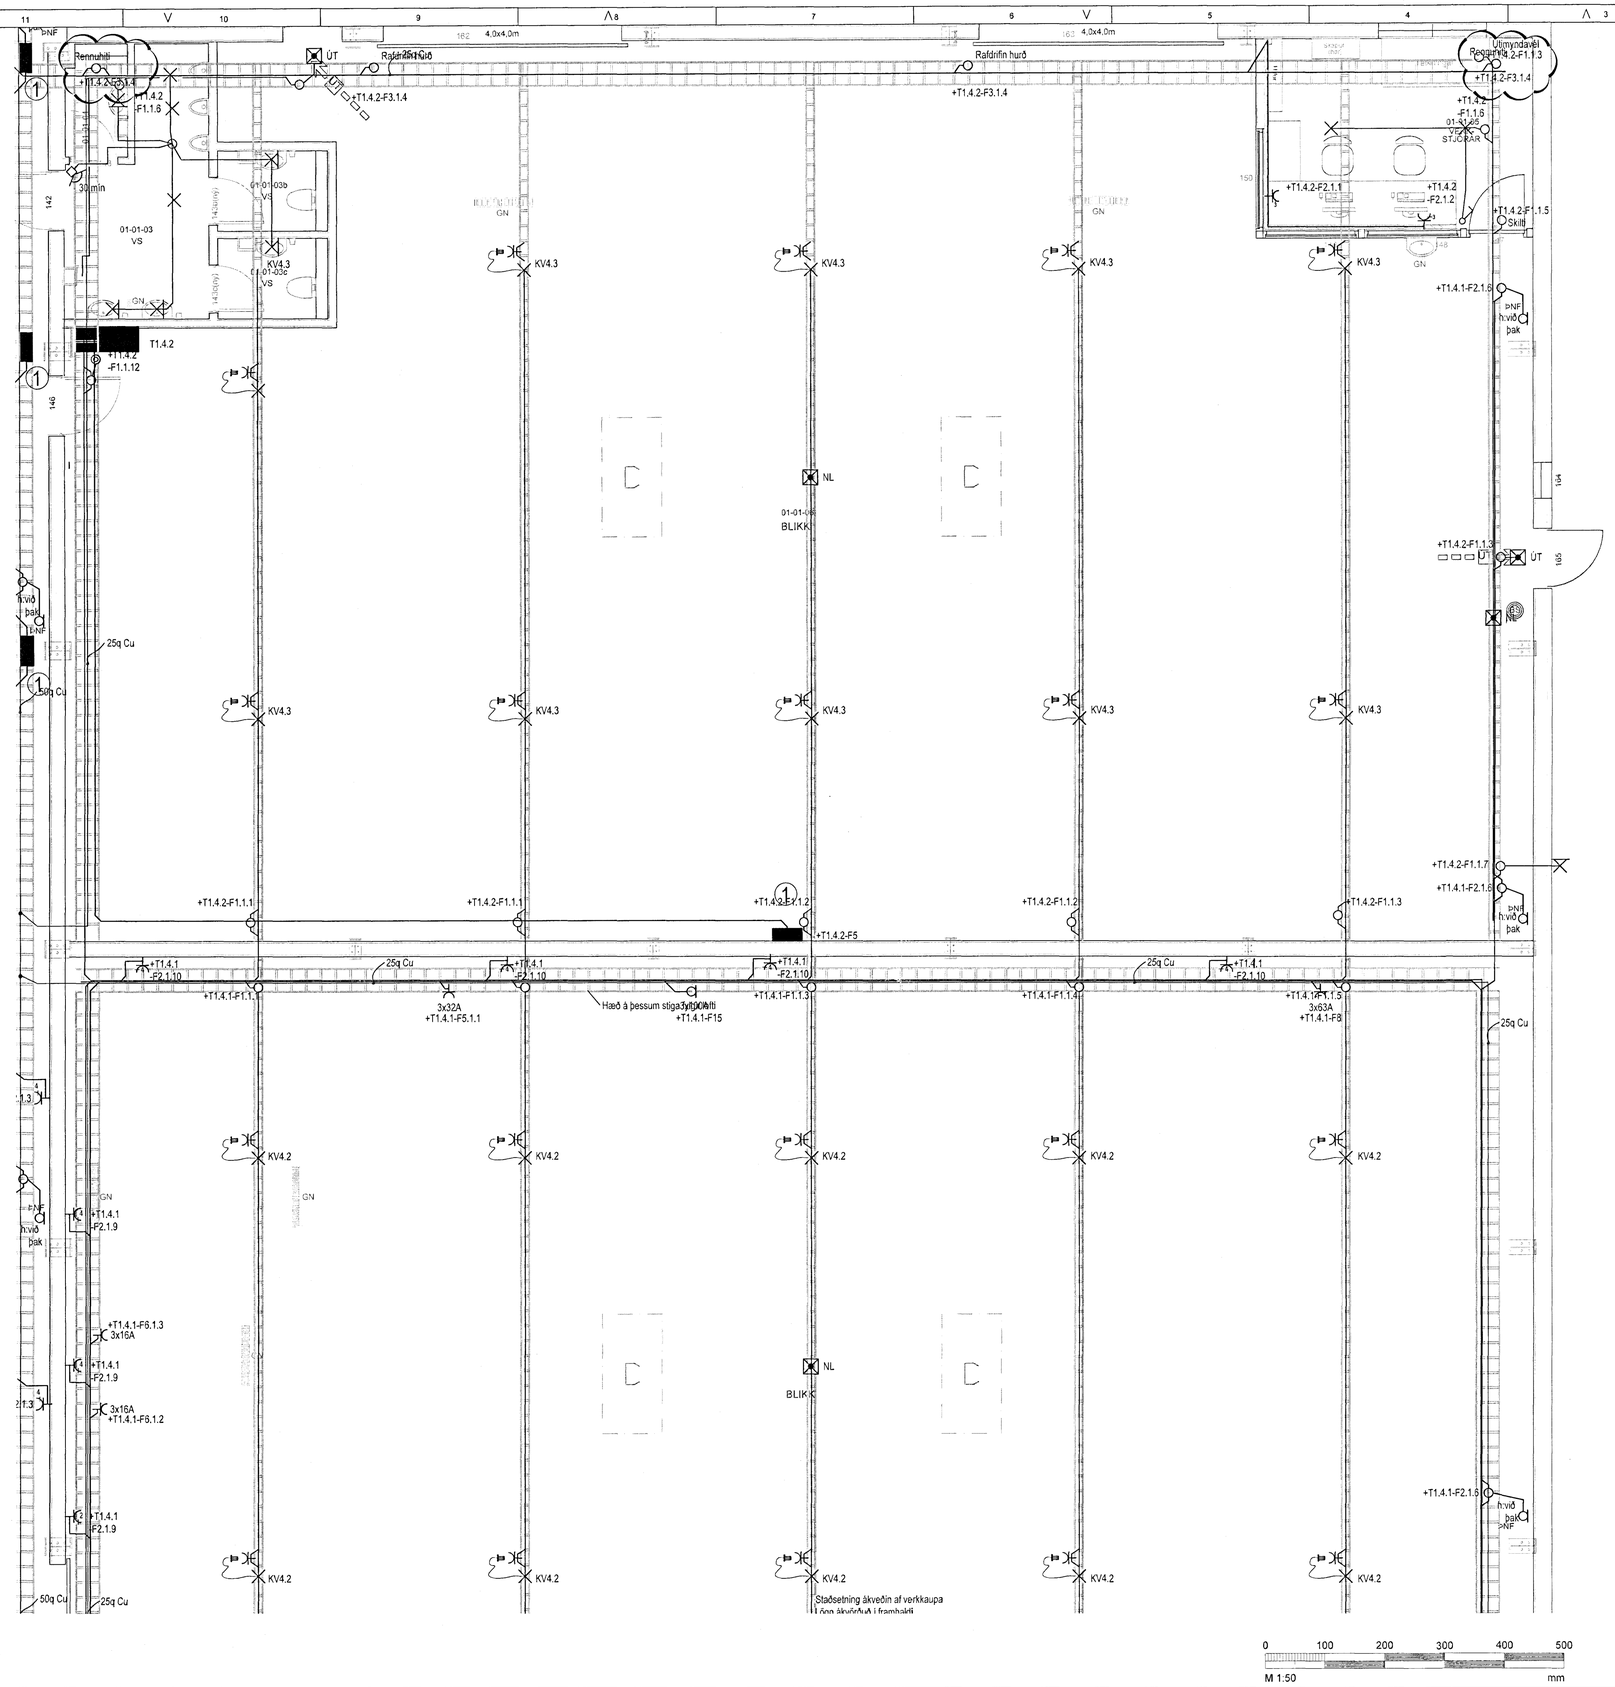

Byggingafulltrúi Hafnarfjarðar
Móttekið þann
30 APR 2013
GS

AÐALHÖNNUÐUR

ÚTG.	DAGS.	ÚTGÁFUFERILL	HANNAÐ	TEIKN.	YFIRF.
B1	22.07.2008	Breytingar vegna strengstiga	—		
B2	12.12.2008	Útimyndavél og skilti	—		
B3	12.02.2009	Reyndarteikning	—		
B4	02.07.2012	Breyting salerni	ARI	ARI	

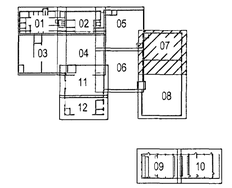

EFLA
VERKFRÆÐISTOFA
Sími: 412 6000 www.efla.is

Héðinn

Gjáhella 4
221 Hafnarfjörður

Raflagnir
Almennar raflagnir, ljós og tenglar
1.hæð

TEIKNINÚMER	BLAÐSTÆRÐ	HANNAÐ:	ARI	—
32-2166	A1	TEIKNAÐ:	ARI	—
01_3_16_07		YFIRFARIÐ:	—	—

DAGS.	MÆLIKVARÐI	ÚTGÁFA
03.04.2008	1:50	B4

SAMÞYKKT:
Kennitala:
Davíð Eystein Sölvason