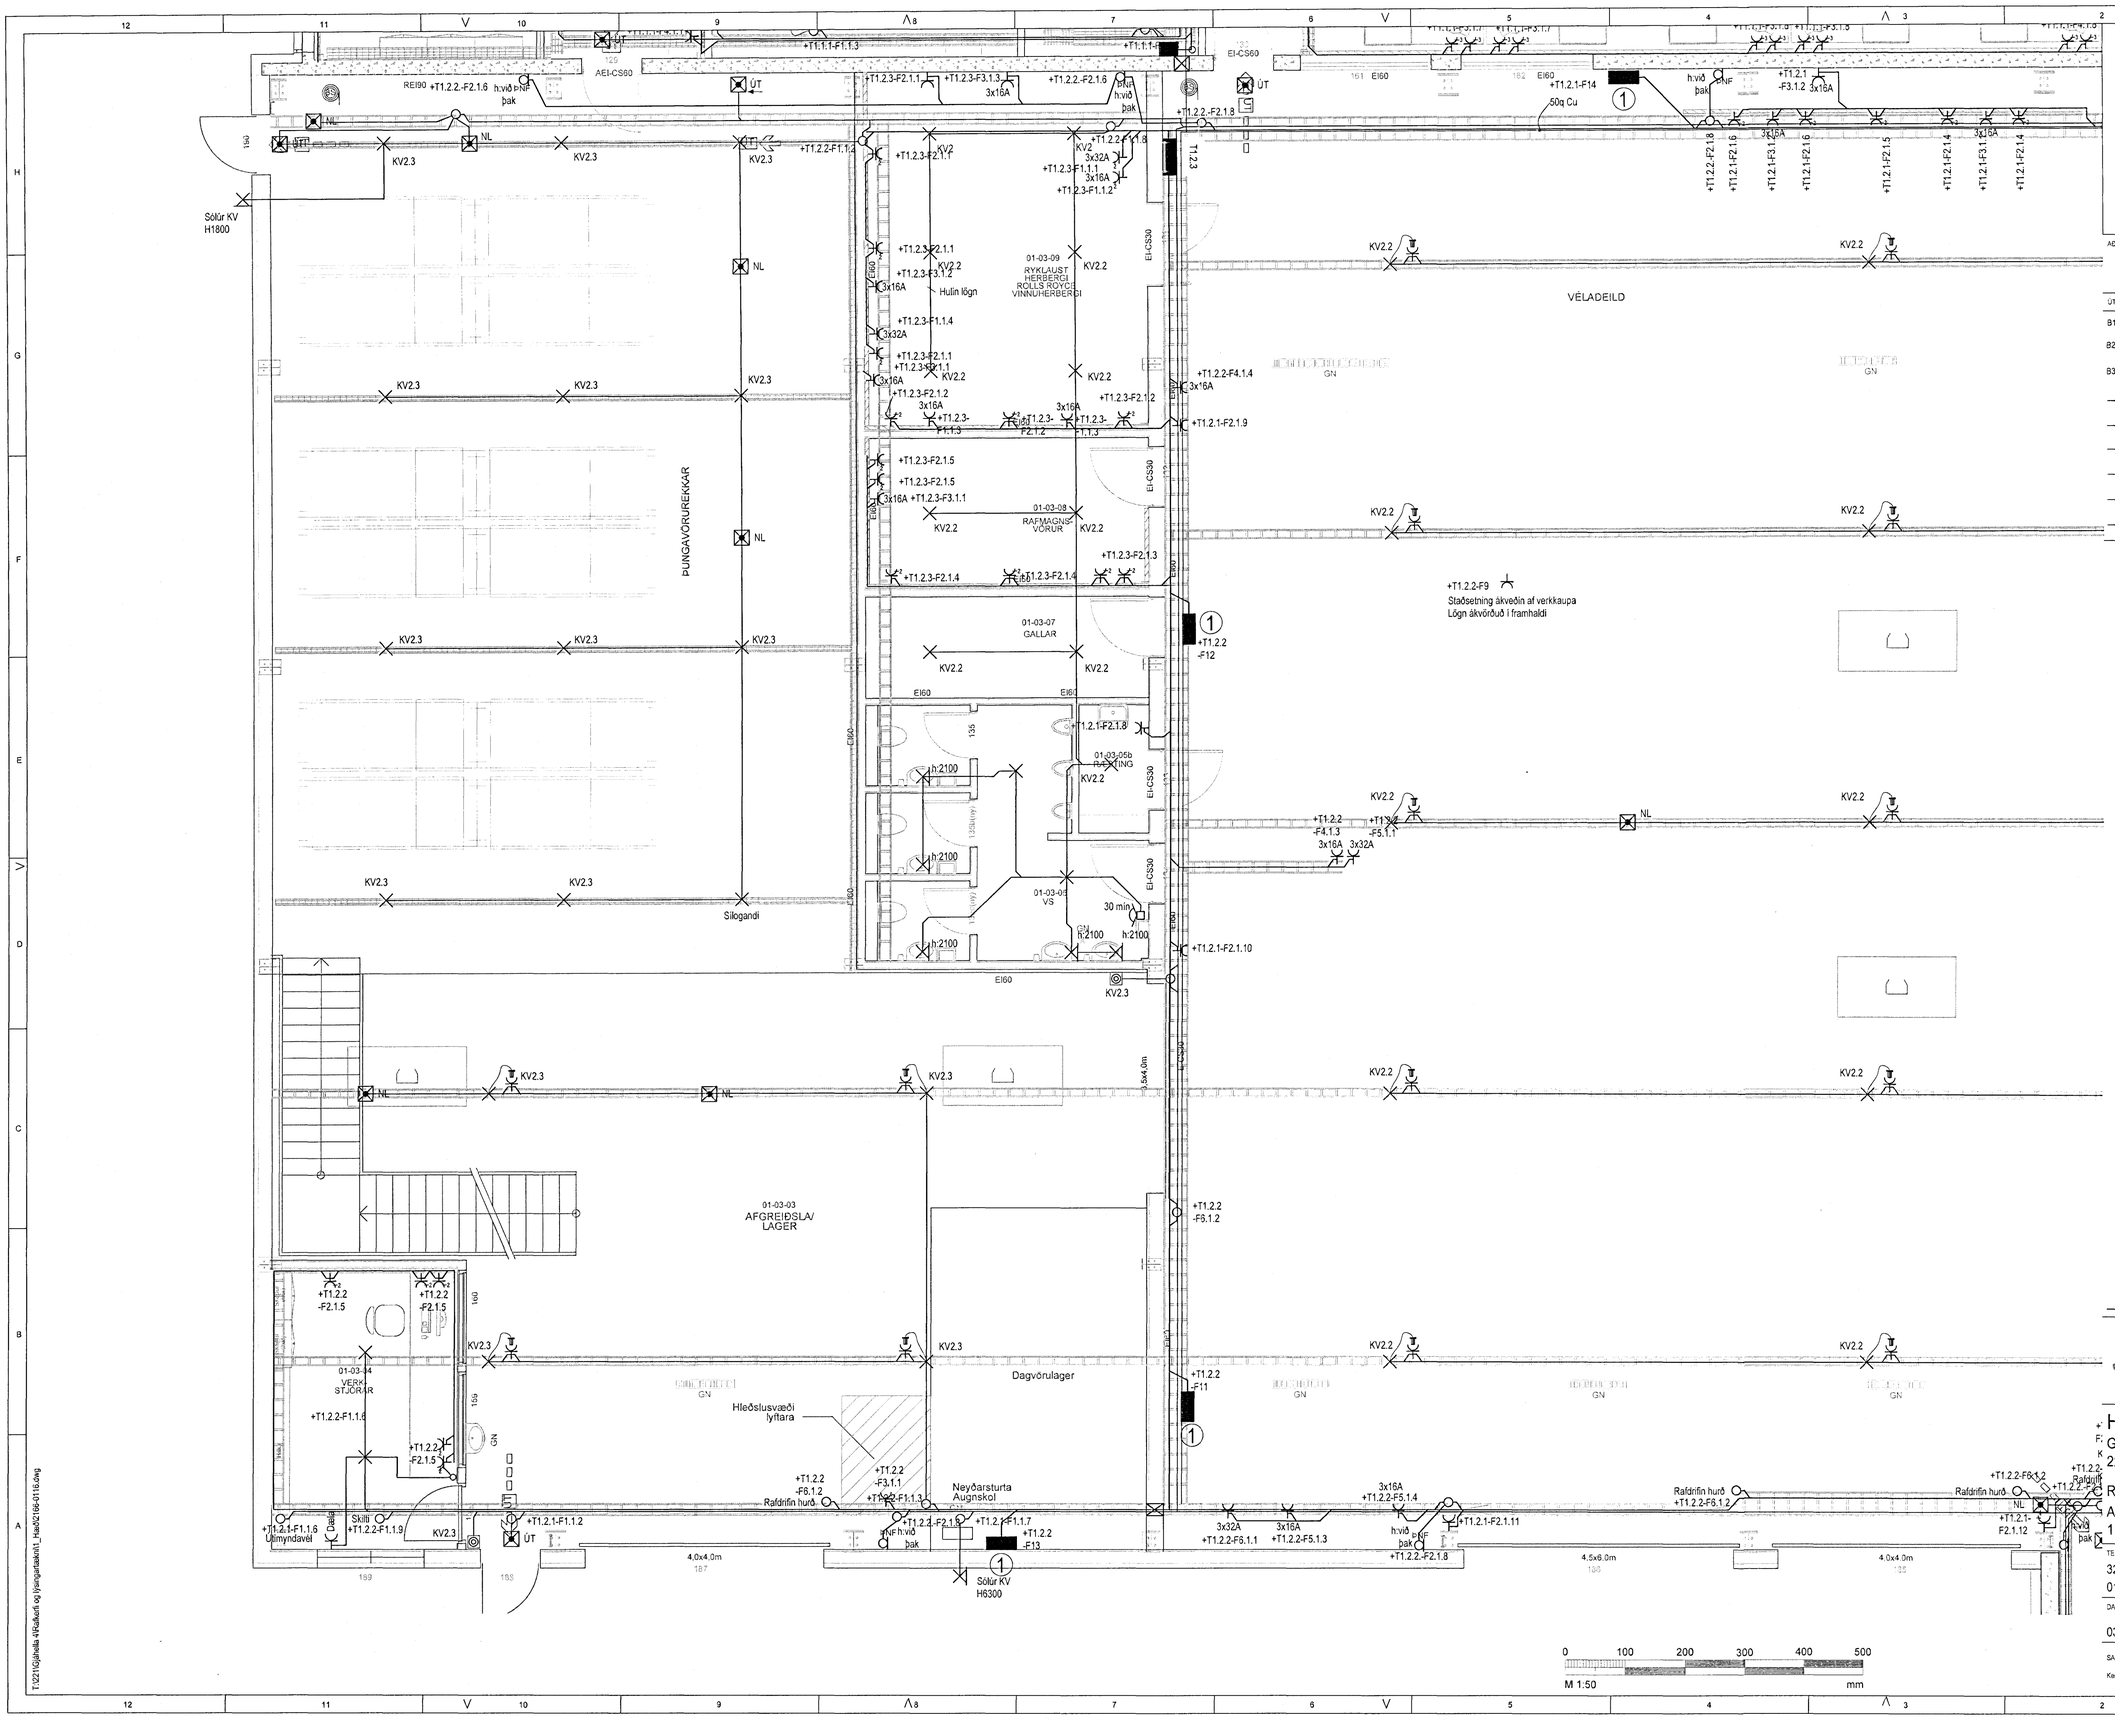

ÁÐALHÖNNUÐUR

ÚTG.	DAGS.	ÚTGÁFUFERILL	HANNAÐ	TEIKN.	YFIRF.
B1	12.12.2008	Útimyndavél og skilti	—		
B2	12.02.2009	Reyndarteikning	—		
B3	02.07.2012	Breyting salernum	ARI	ARI	

EFLA
VERKFRÆÐISTOFA
Sími: 412 6000 www.efla.is

Héðinn
Gjáhella 4
221 Hafnarfjörður

Raflagnir
Almennar raflagnir, ljós og tenglar
1.hæð

TEIKNINÚMER	BLAÐSTÆRÐ	HANNAÐ:	ARI
32-2166	A1	TEIKNAÐ:	ARI
01_3_16_03		YFIRFARIÐ:	—

DAGS.	MÆLIKVARÐI	ÚTGÁFA
03.04.2008	1:50	B3

SAMÞYKKT:
Kenntala:
Davíð Erstein Sölvason