Byggingafulltrúi Hafnarfjarðar
Móttekið þann

30 APR 2013

GS

ADALHÖNNUÐUR

ASK

03. . 2013

ÚTG. DAGS. ÚTGÁFUFERILL HANNAÐ TEIKN. YFIRF.

B1: 22.03.2013 Reyndarteikningar

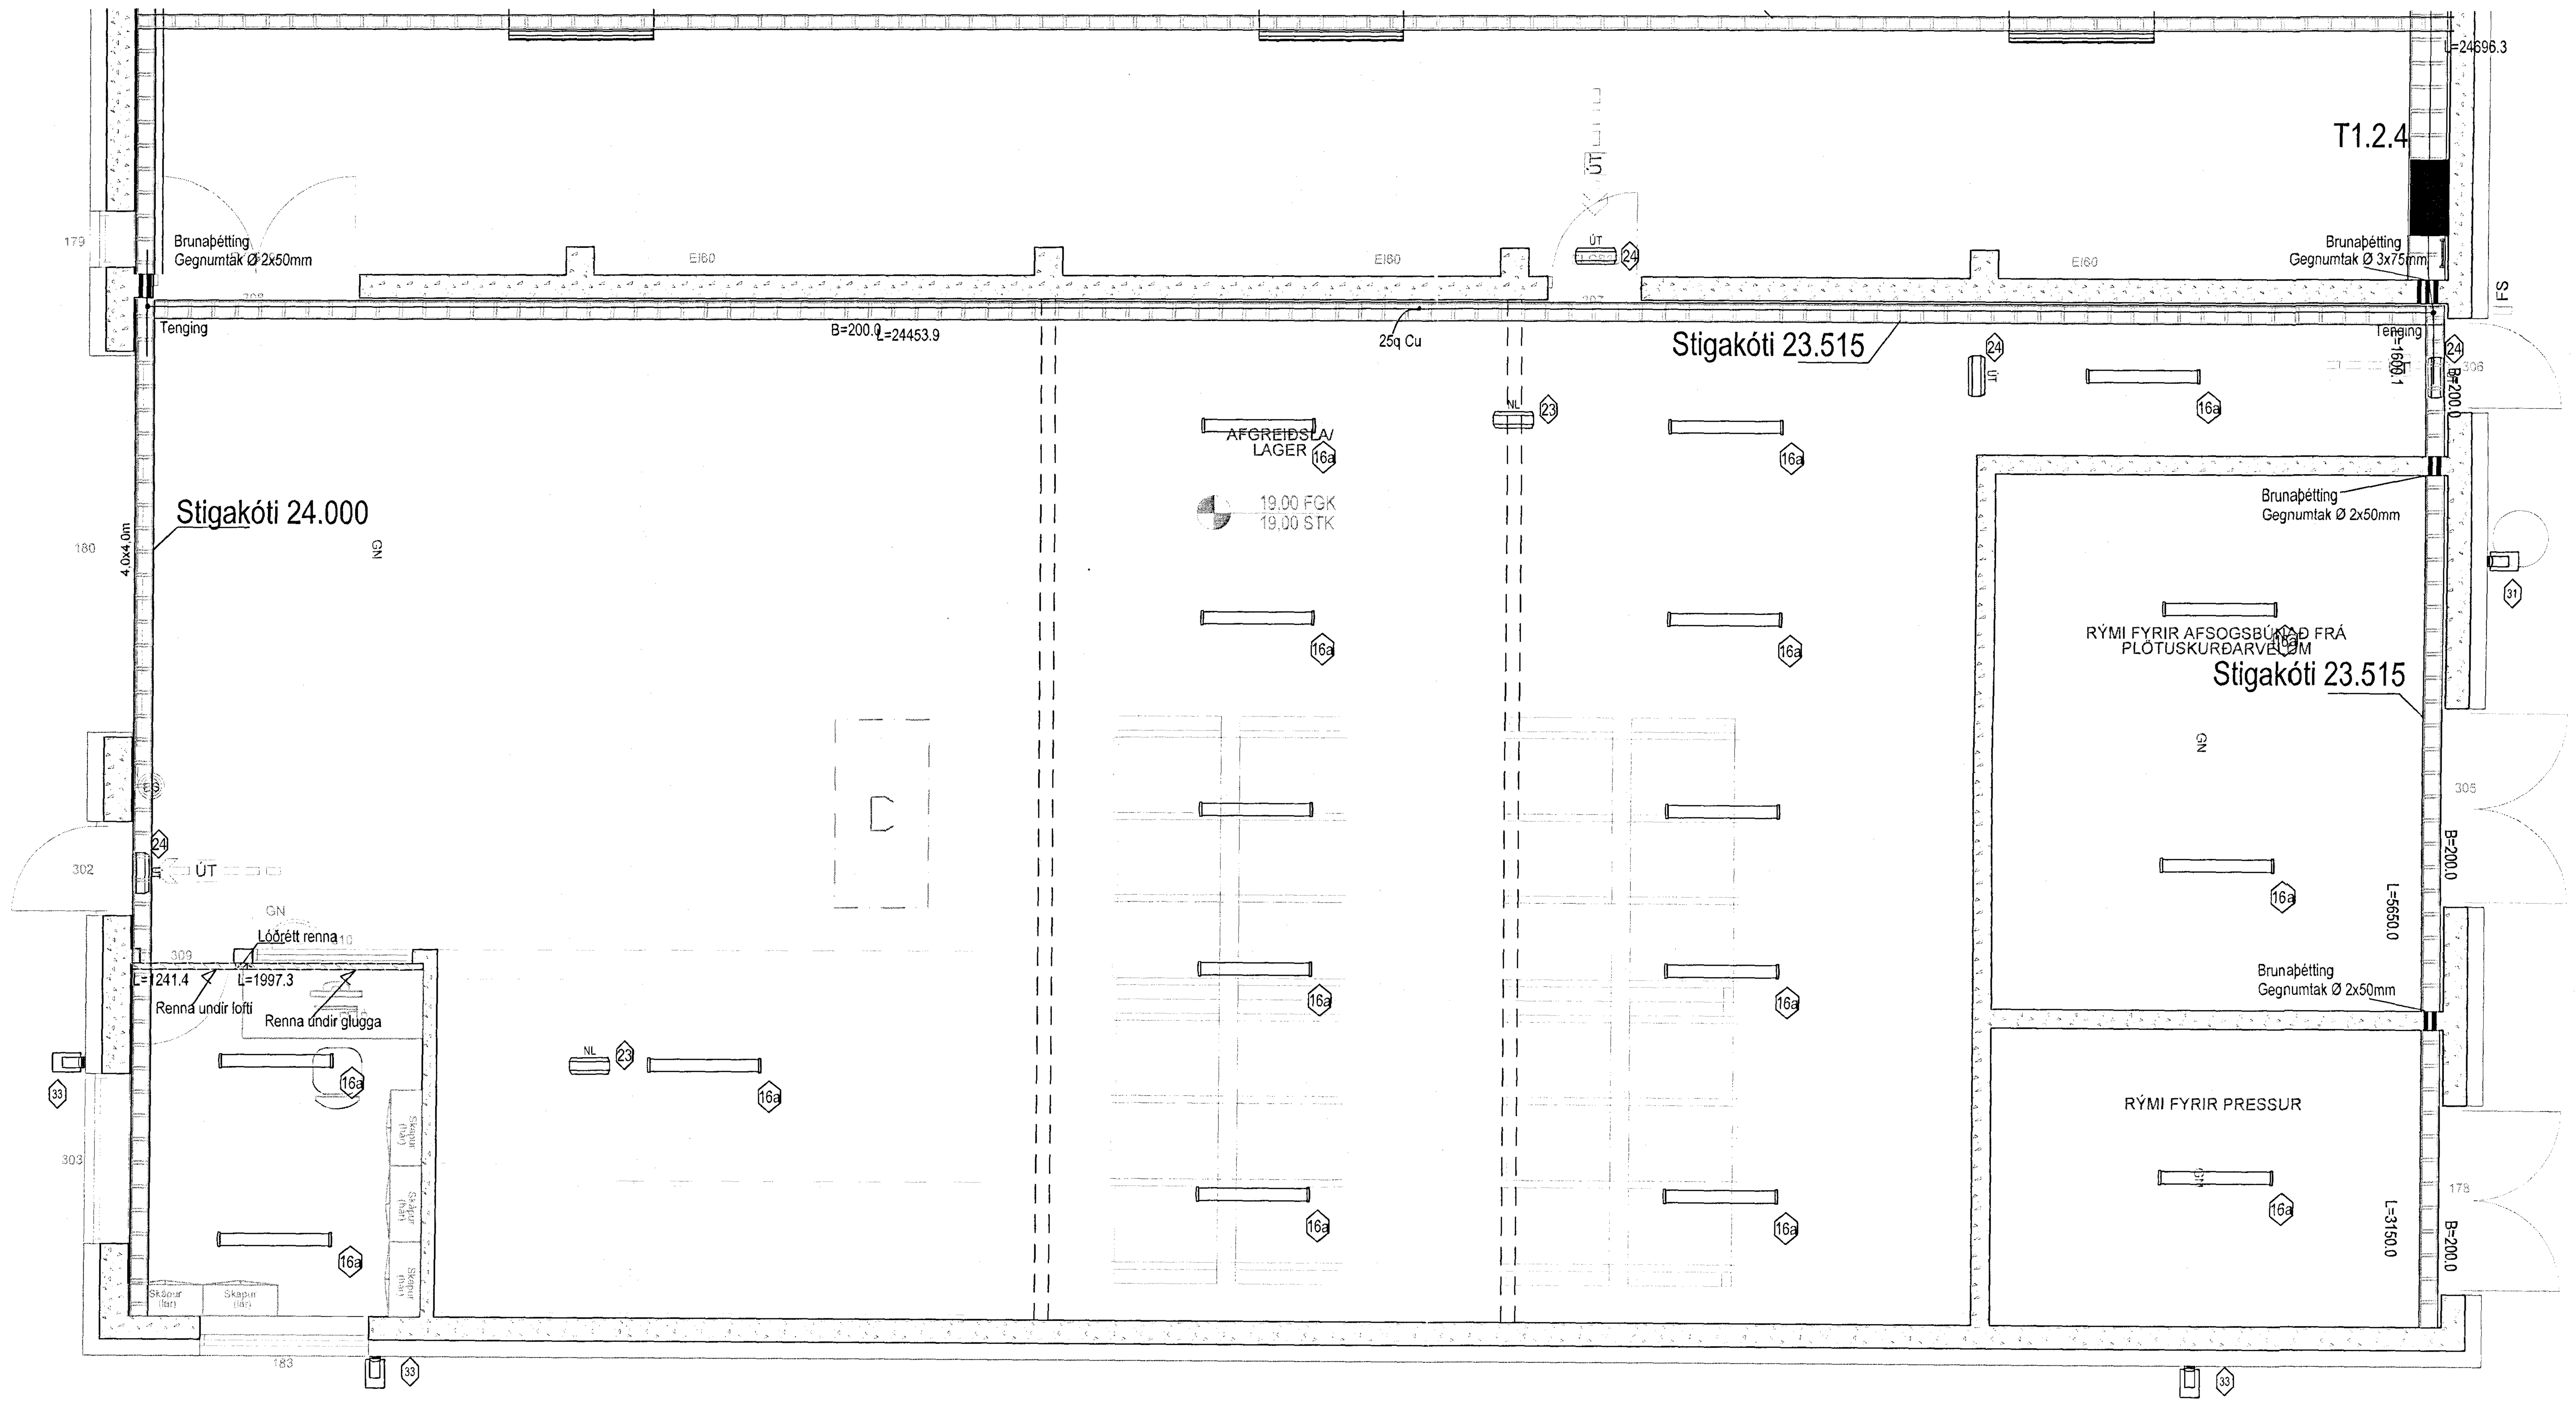

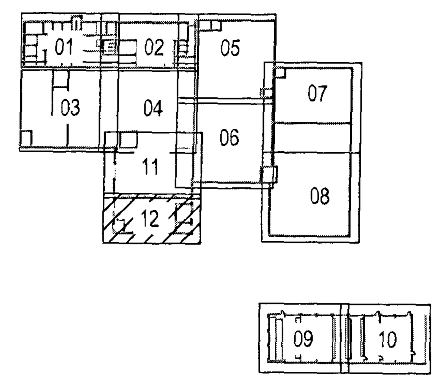

0 100 200 300 400 500
M 1:50 mm

EFLA
VERKFRÆÐISTOFA
Sími: 412 6000 www.efla.is

Héðinn
Gjáhella 4
221 Hafnarfjörður

Raflagnir
Lampaplan
1.hæð

TEIKNINÚMER	BLAÐSTÆRÐ	HANNAÐ:	ARI
32-2166	A1	TEIKNAÐ:	ARI
01_3_15_12		YFIRFARIÐ:	

DAGS.	MÆLIKVARÐI	ÚTGÁFA
29.06.2012	1:50	B1:

SAMÞYKKT: Davíð Eysteinn Sölvason
Kennitala: 100[illegible]3339

T:\221\Gjáhella 4\Rafkerfi og lýsingartækni\1_Hæð\2166-0115.dwg