DREIFITAFLA
T1.2.4

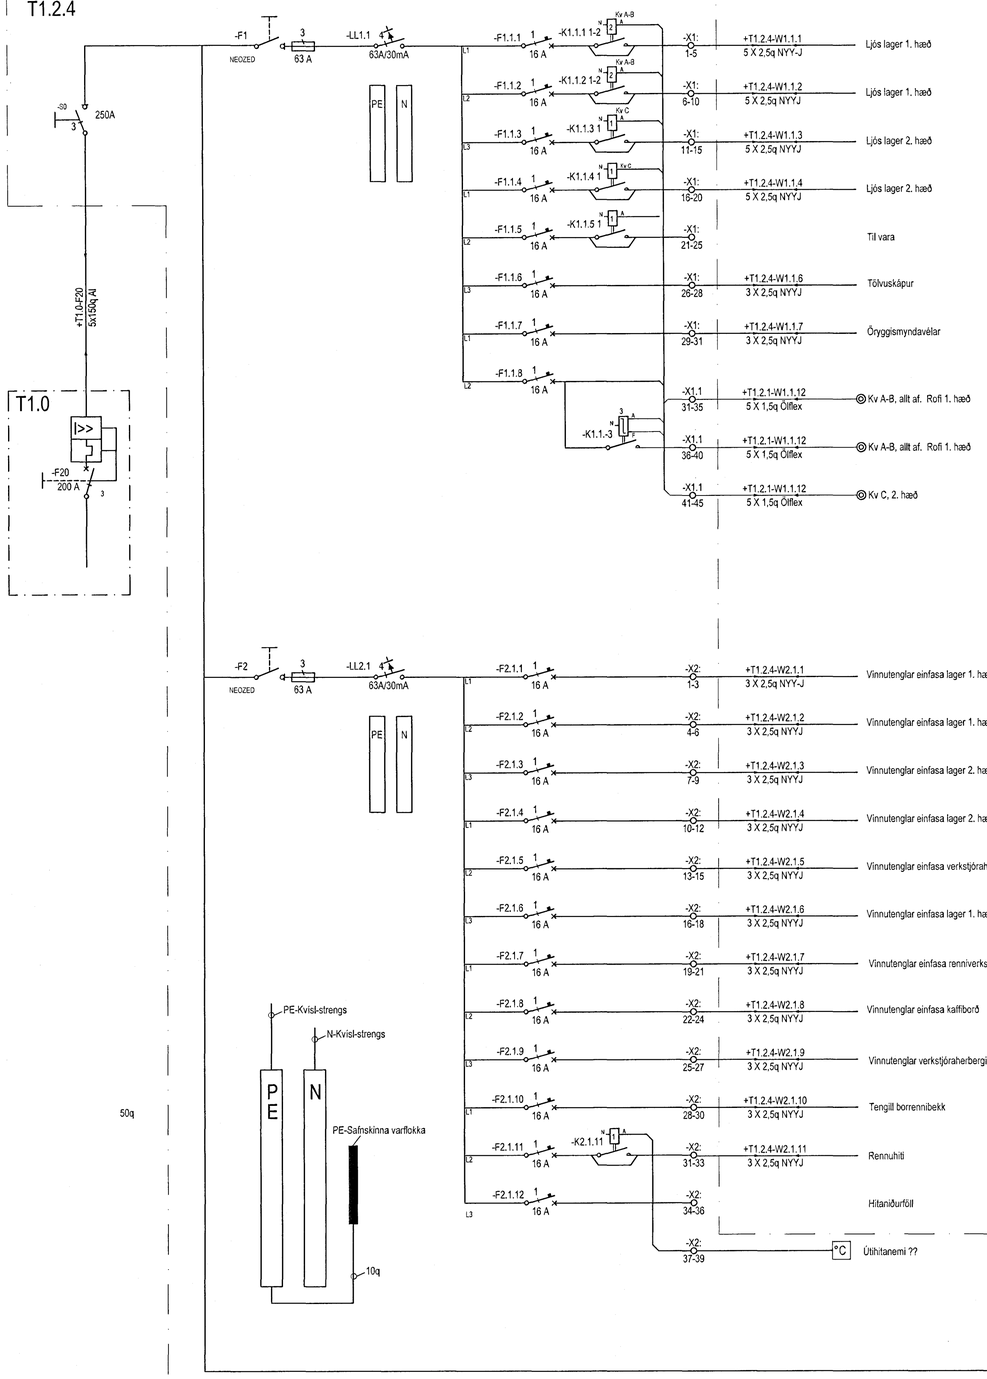

Byggingafulltrúi Hafnarfjarðar
Móttekið þann
30 APR 2013

ÁBALHÖNNUÐUR

ÚTG.	DAGS.	ÚTGÁFUFERILL	HANNAÐ	TEIKN.	YFIRF.
B1:	30.01.2013.	Reyndarteikning			

EFLA VERKFRÆÐISTOFA
Sími: 412 6000 www.efla.is

Héðinn
Gjáhella 4
221 Hafnarfjörður

Raflagnir
Einlínumynd
Tafla T1.2.4 Renniverkstæði

TEIKNINGARNR.	BLAÐSTÆRÐ	HANNAÐ:	ARI
32-2166	A1	TEIKNAÐ:	ARI
01_3_11_17		YFIRFARIÐ:	

DAGS.	MÆLIKVARÐI	ÚTGÁFA
29.06.2012	Enginn	B1

SAMÞYKKT:
Kennitala:

0 100 200 300 400 500
M 1:50 mm

T:\2201\Gjahella 4\Raflagnir og fjarskiptakerfi\1_Hus\32166-0111.dwg